
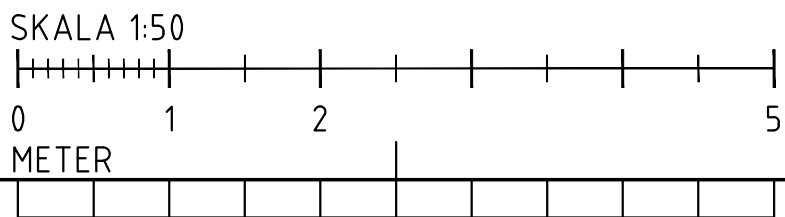


FÖRKLARINGAR
Alla mått i mm.

K Kylskåp
DM Diskmaskin
ELC Elcentral
TH Takhöjd
UT Takhöjd undertak

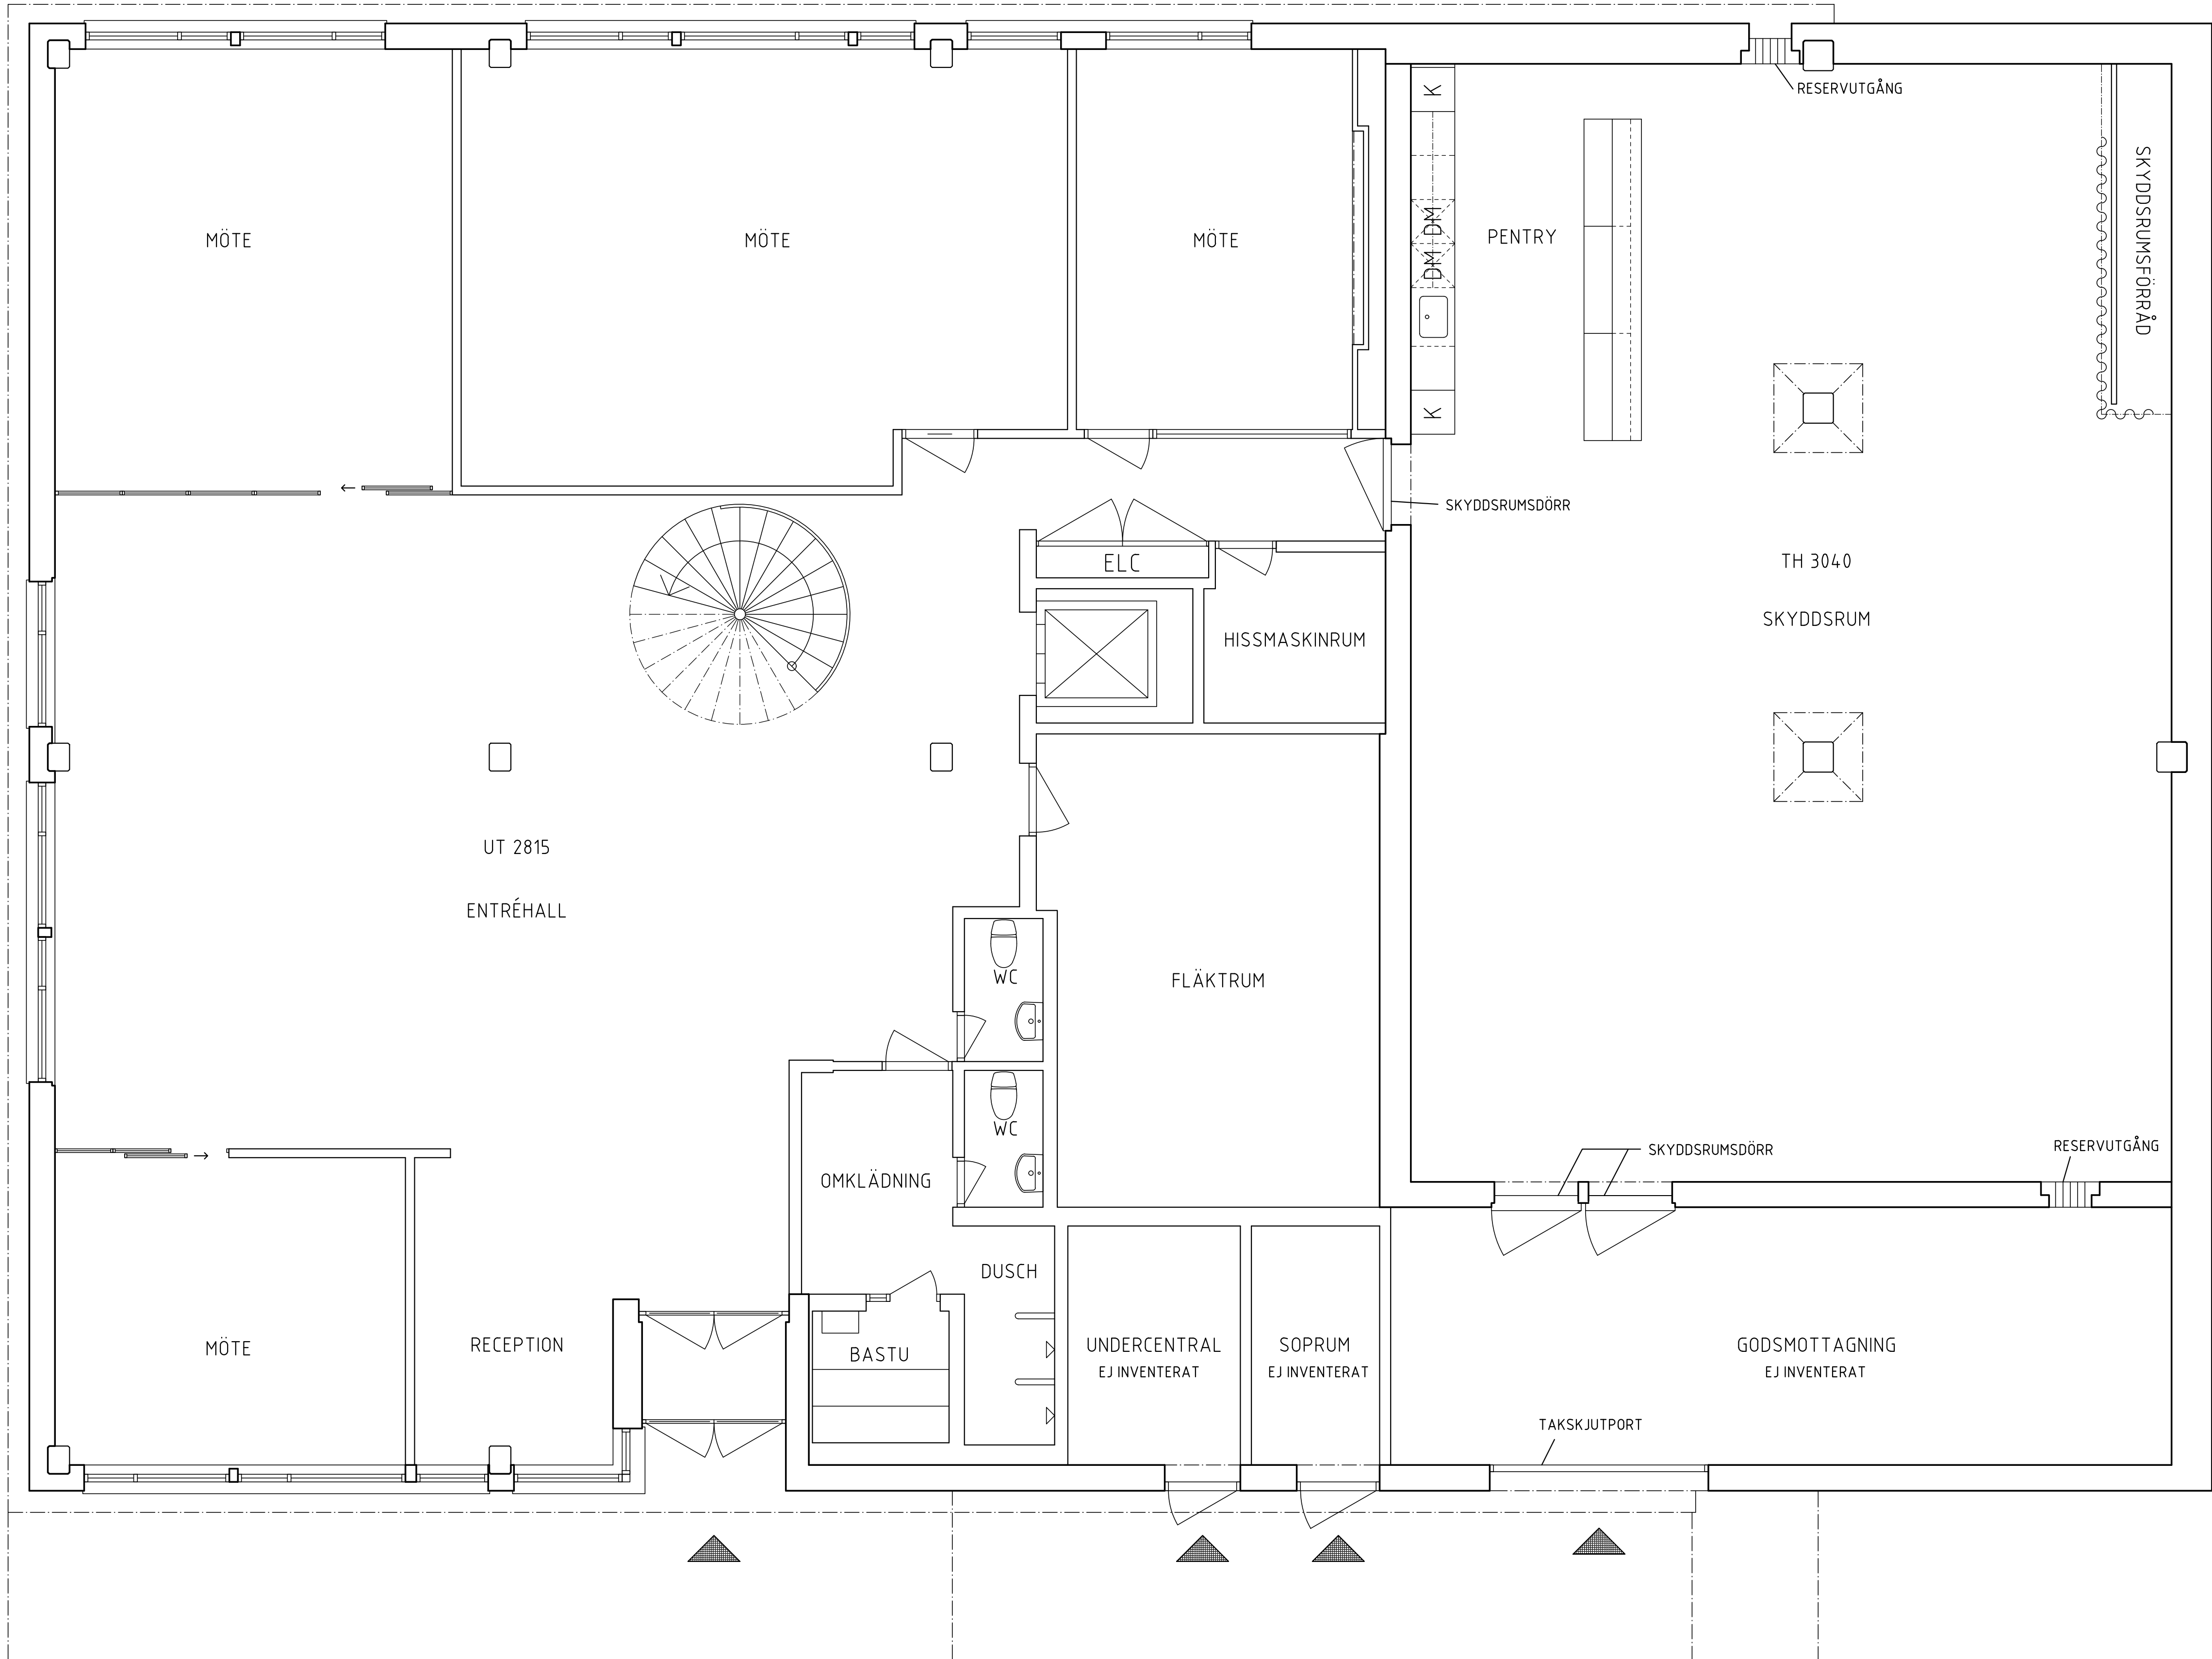

BET	ANT	ÄNDRINGEN AVSER	DATUM	SEN
RELATIONSHANDLING				
BESTÄLLARE		Stockholmshem		
ARKITEKT		total™		
OMRÅDE 262 ALLGUNNEN 8 - ÅRSTA				
ENTREPRENÖR				
A	TOTAL ARKITEKTUR & URBANISM AB, TEL: 08-441 36 32			
K	-			
E	-			
V	-			
VS	-			
Bf	-			
Ak	-			
UPPDRAGS-NR 4318		RTAD/KONSTR. AV SoLi	HANDLÄGGARE	
DATUM 2018-05-24		ANSVARIG JoGr		
NULÄGESRITNING				
PLAN 1				
Entréplan				
SKALA A1 1:50		NUMMER A-40.1-01		BET