
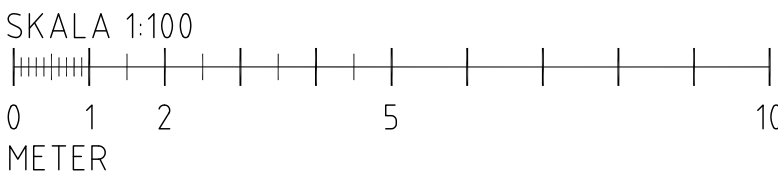


FÖRKLARINGAR:

● - BEF. STAMMLÄGE

FÖRESKRIFTER:

HÄNVISNINGAR:

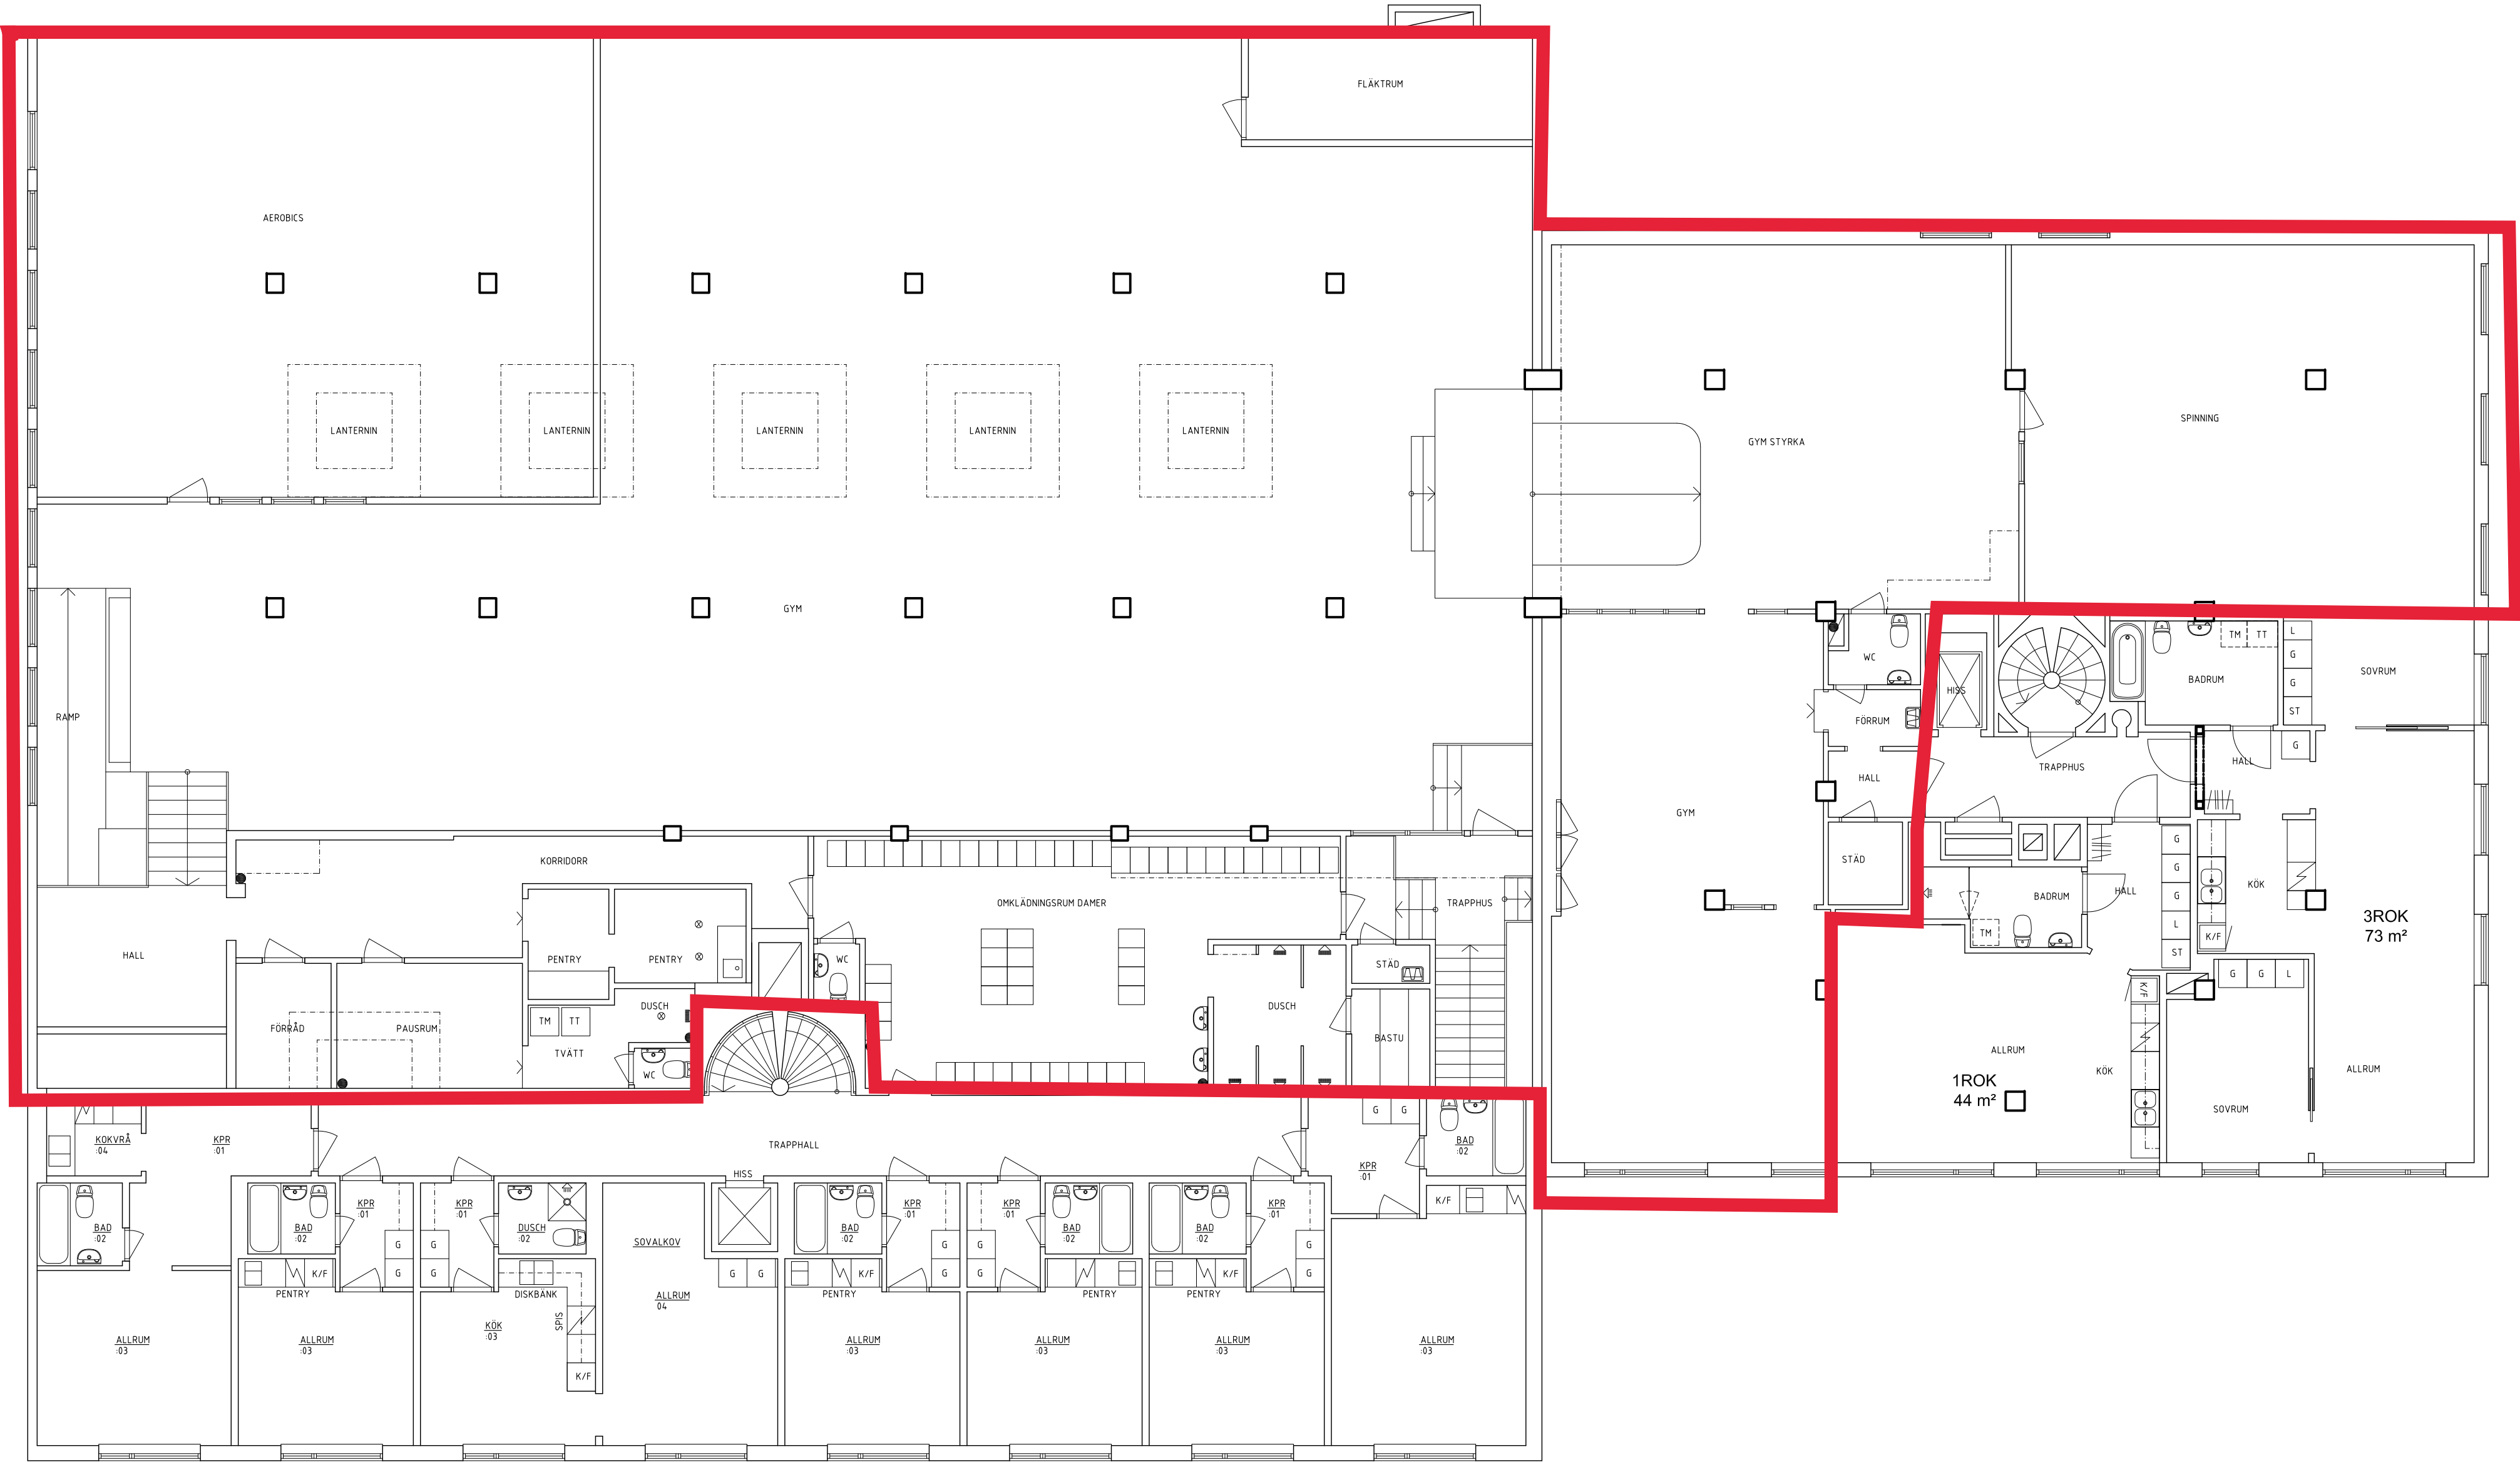

BET	ANT	ÄNDRINGEN AVSER	DATUM	SIGN
HANDLING				
RELATIONSHANDLING				
HUMLEGATAN				
LOKALISERINGSPLAN				
KV FJÄLLNÄSTE 15- ETAPP2				
OBJEKTNR	PROJEKTNR	PROJEKTANSVARIG HOS BESTÄLLAREN		
F	DILIGENTIA AB	08-573 655 00		
A	WAK ARKITEKTER AB	08-55 66 70 60		
UPPDRAG NR				
RITAD/KONSTR AV		HANDLAGGARE		
RUTA K J / EE		RUTA K J		
DATUM		PROJEKTERINGSANSVARIG		
2013-09-20		HENRIK WÄHLIN		
FJÄLLNÄSET 15				
PLAN 1TR				
SKALA	RITNINGNUMMER	BET		
A1 1:100 A3 1:200	A360-0200			

U/SKRIFTS DATUM: 2013-09-20 16:40
FILNAMN: A360-0200.DWG