

Beskrivning

Lokal 0601

FÖRKLARINGAR

Inredning är endast illustrativ.


Öppet (plan 1)

FÖRESKRIFTER

HÄNVISNINGAR

Princip för brandcellsindelning (BCG) och brandklass på avskiljande konstruktioner utfärdas av brandskonsult. BCG på ritning är en uppskattad redovisning.

PLAN 2
skala 1:100

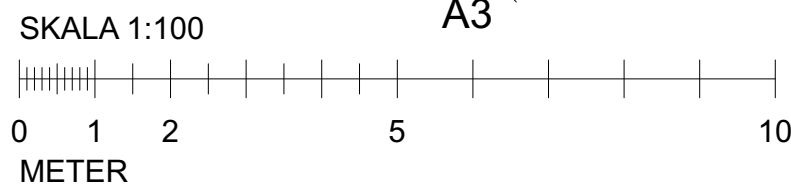

BET	ÄNDRING AV/SE	DATUM	Sign.
RELATIONSHANDLING			
BÄLLSTA 2:392			
A1 DESIGN HÖRNÄKERSVÄGEN 10, TÄBY BO NORDEN RINGHOLM bo@a1design.se, 08-7320040			
UPPDRAG NR	RITAD AV	HANDLAGARE	
	BNR		
DATUM	ÄNDRING		
2020-02-03	Bo Norden Ringholm		
KONTOR OCH LAGER FÄGELSÄNGSVÄGEN 30, VALLENTUNA			
PLAN 2			
SKALA 1:100 (A0)	NUMMER	BET	
	A-40-1-102		