



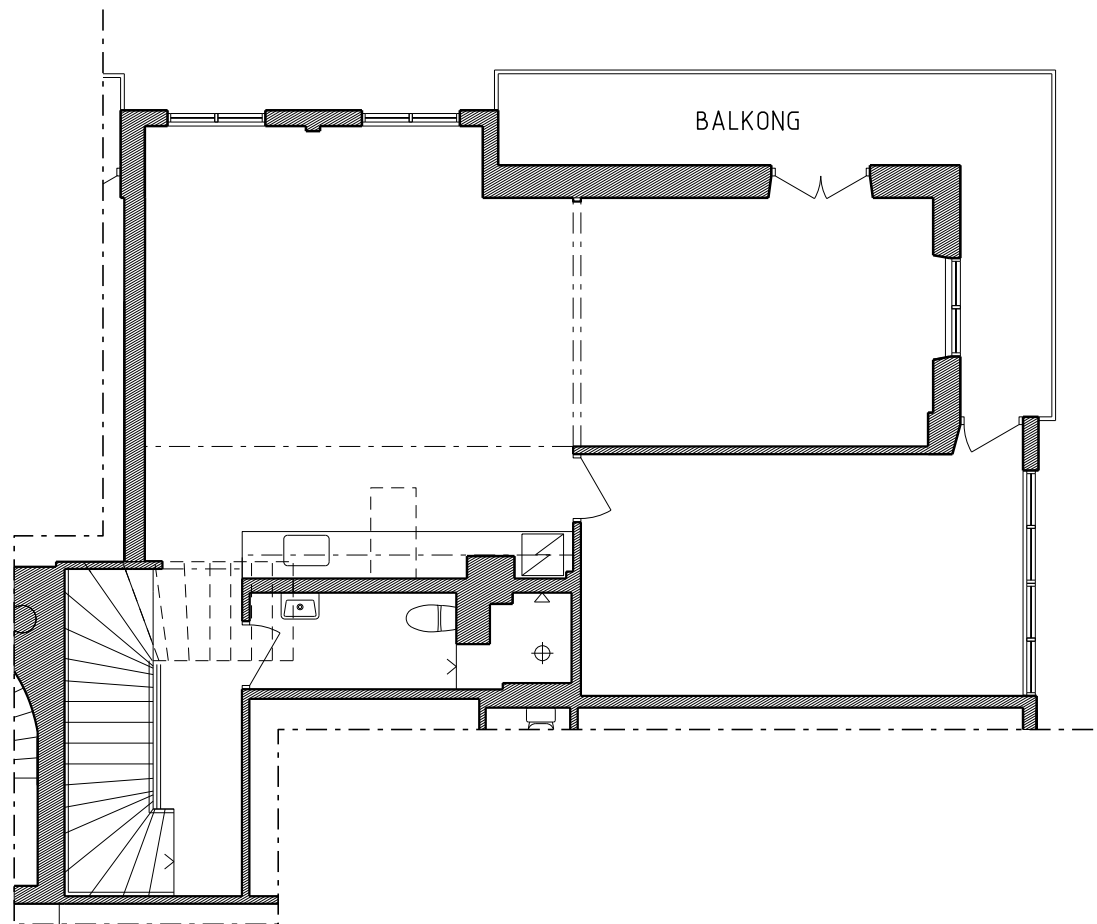


LOKAL NR 1106 ÖVRE DEL

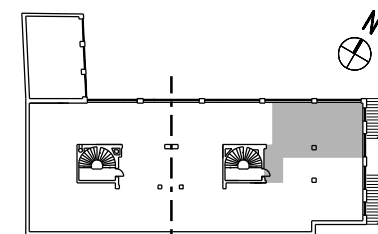

DEL 2 | DEL 1

BYGGÅR 1935, ARKITEKT ERIK LALLERSTEDT

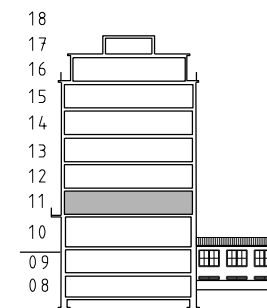

BET	ANT	ÄNDRINGEN AVSER	SIGN	DATUM
GA-fastigheter				
F	FASTIGHETSSKÖTARE KRISTIAN		TEL:	
A	BJÖRKDAHL ENGLUND ARKITEKTER AB		TEL: 073 9865199	
RELATIONSHANDLING				
DATUM	2025 01 24	RITAD AV	SB	HANDLAGGARE SB
ANSVARIG	Sofia Björkdahl			
KV BOLINDERS 6				
BOLINDERS PLAN 2/KUNGSBRO STRAND 15				
KUNGS HOLMEN				
PLAN 11, DEL 1, LOKAL NR 1106 ÖVRE DEL				
SKALA	NUMMER		I BET	
A3	1:100	A-40-1-111-1106		
A1	1:50			
FASTIGHET 4000 LOKAL 1106				