



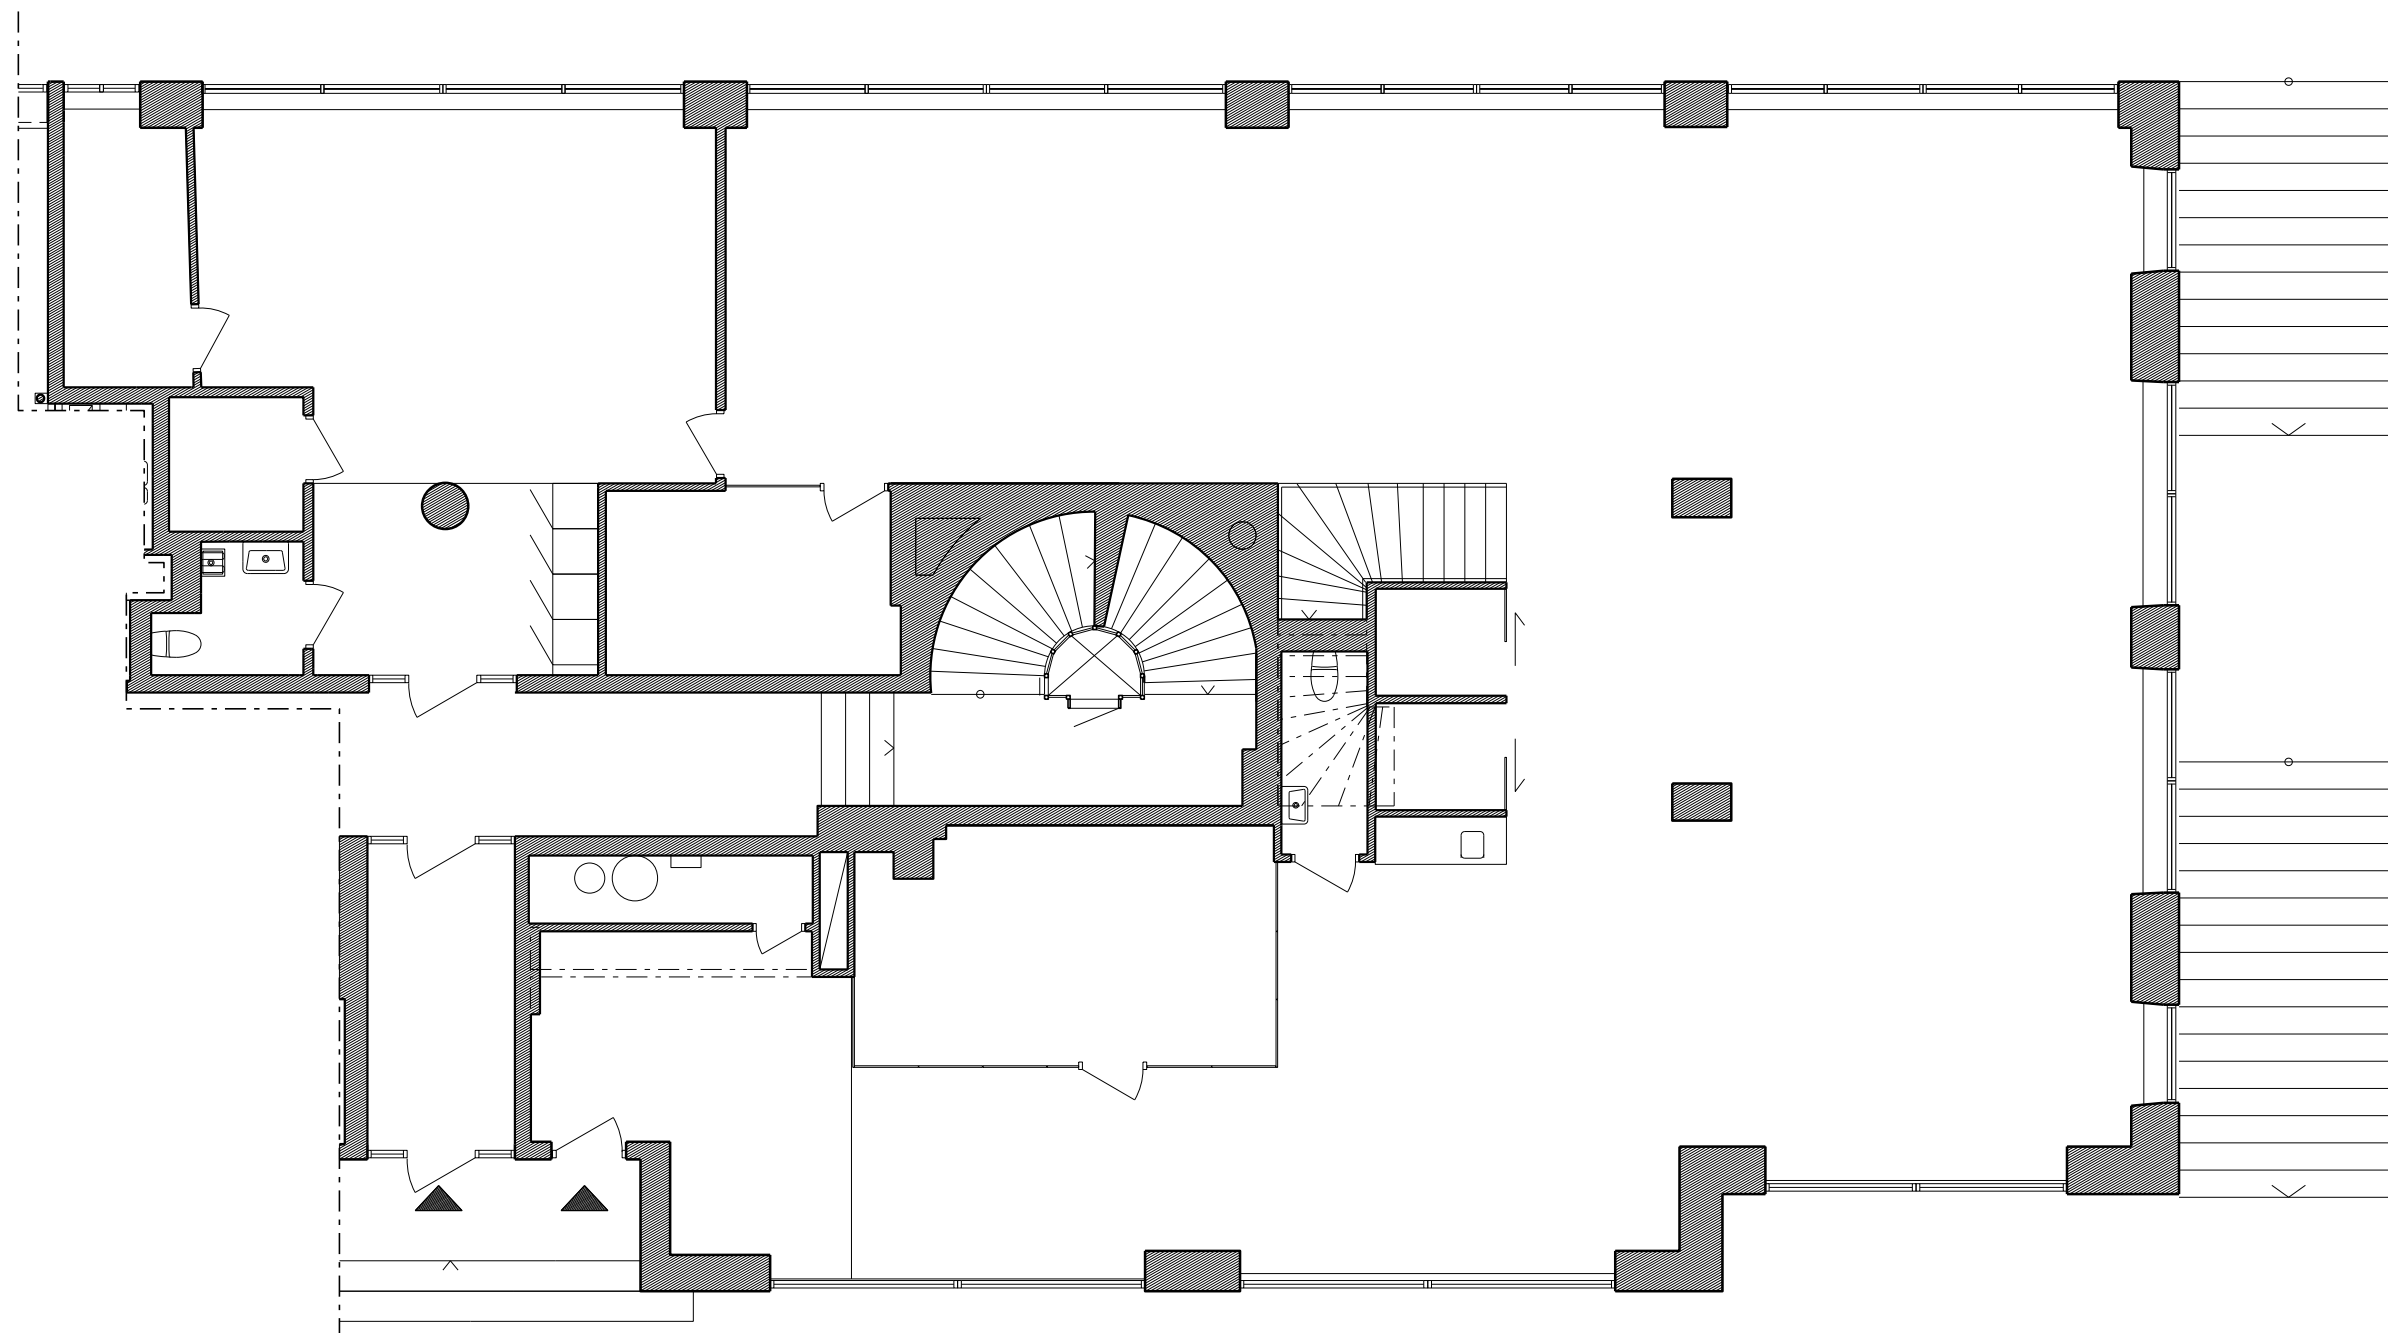


LOKAL NR 1106 NEDRE DEL

0 5 10m

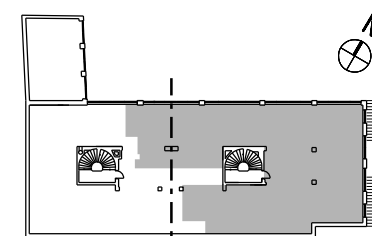

DEL 2 | DEL 1

BYGGÅR 1935, ARKITEKT ERIK LALLERSTEDT

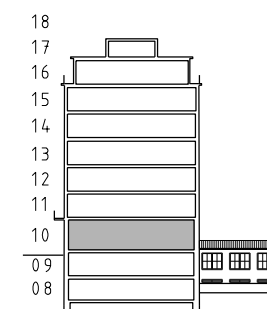

BET	ANT	ÄNDRINGEN AVSER	SIGN	DATUM
GA-fastigheter				
F		FASTIGHETSSKÖTARE KRISTIAN	TEL:	
A		BJÖRKDAHL ENGLUND ARKITEKTER AB	TEL: 073 9865199	
RELATIONSHANDLING				
DATUM	2025 01 24	RITAD AV	SB	HANDLAGGARE SB
ANSVARIG	Sofia Björkdahl			
KV BOLINDERS 6				
BOLINDERS PLAN 2/KUNGSBRÖ STRAND 15				
KUNGSHOLMEN				
PLAN 10, DEL 1, LOKAL NR 1106 NEDRE DEL				
SKALA	A3	1:100	NUMMER	BET
	A1	1:50	A-40-1-110-1106	
FASTIGHET 4000 LOKAL 1106				