
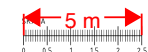


RELATIONSHANDLINGEN ÄR UTFÖRD FÖR AFA
FASTIGHETER AV LINDBERG STENBERG ARKITEKTER AB
UNDERLAG FÖR HANDLINGEN ÄR ARBETSRIKTNINGAR
UPPRÄTTADE AV STURE PROLEN ARKITEKTBYRÅ AB.
1962-03-20, EGON SAAT, ARKITEKTKONTOR AB
1986-02-03 SAMT KONTROLL PÅ PLATSEN.

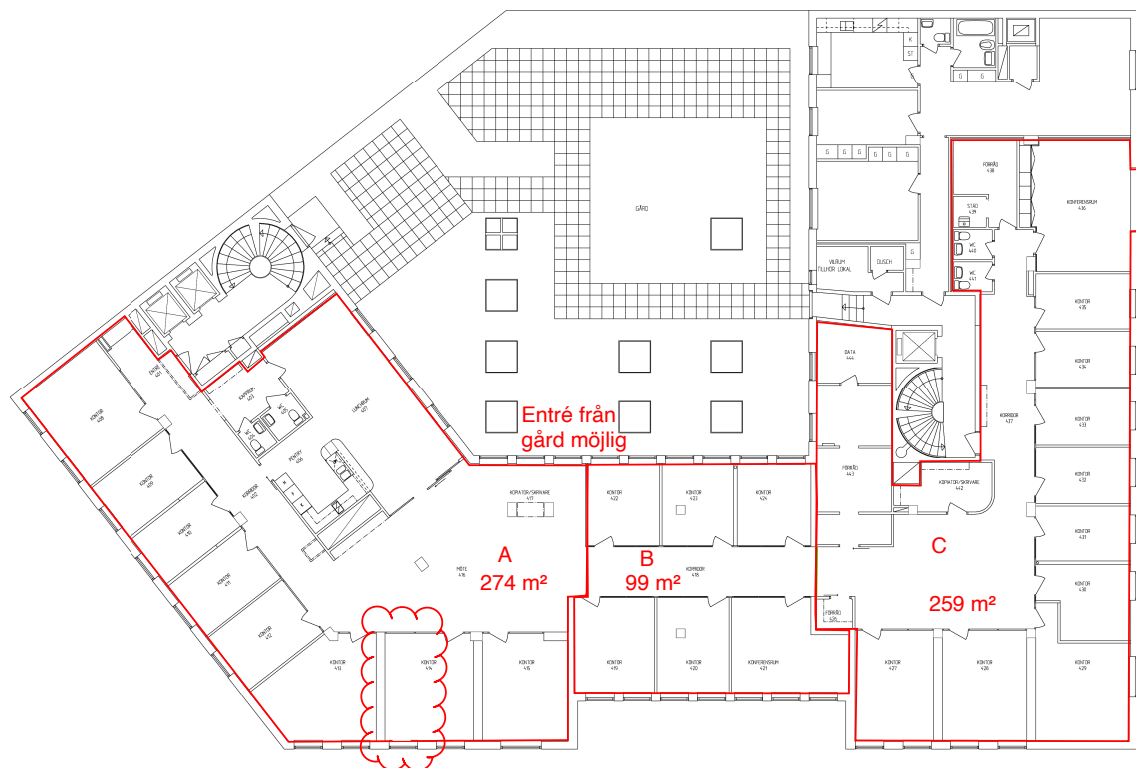

BYG. NAMN	ÅKERHAGEN AVISER	DATEM	SEN
PROJEKT	Kv FANAN 18, STOCKHOLM		
ADRESS	MARVAJEN, ÖREBYGÅRD, KONTOR		
afa FASTIGHETER			
▶ LINDBERG STENBERG ARKITEKTER AB TEL 08-430 87 00 FAX 08-430 87 99			
✕ :			
✕ :			
STATUS			
RELATIONSHANDLING			
BYGGEN AVISER			
PLAN 4			
SKALA 1:100			
ANMÄLAN		BEKÄN	GENOMF. AV
PETER STENBERG		BH	
DATA 04-12-29			
ARBETSOMRÅDE		RÖNDESKAPET	BY
L4009-01		A-40.1-114	