

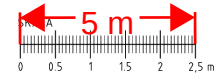


RELATIONSHANDLINGEN ÄR UTFÖRD FÖR AFA FASTIGHETER AV LINDBERG STENBERG ARKITEKTER AB UNDERLAG FÖR HANDLINGEN ÄR ARBETSRTNINGAR UPPRÄTTADE AV STURE FRÖLEN ARKITEKTBYRÅ AB, 1962-03-20, EGO SAAT ARKITEKONTOR AB 1986-02-03 SAMT KONTROLL PÅ PLATSEN.

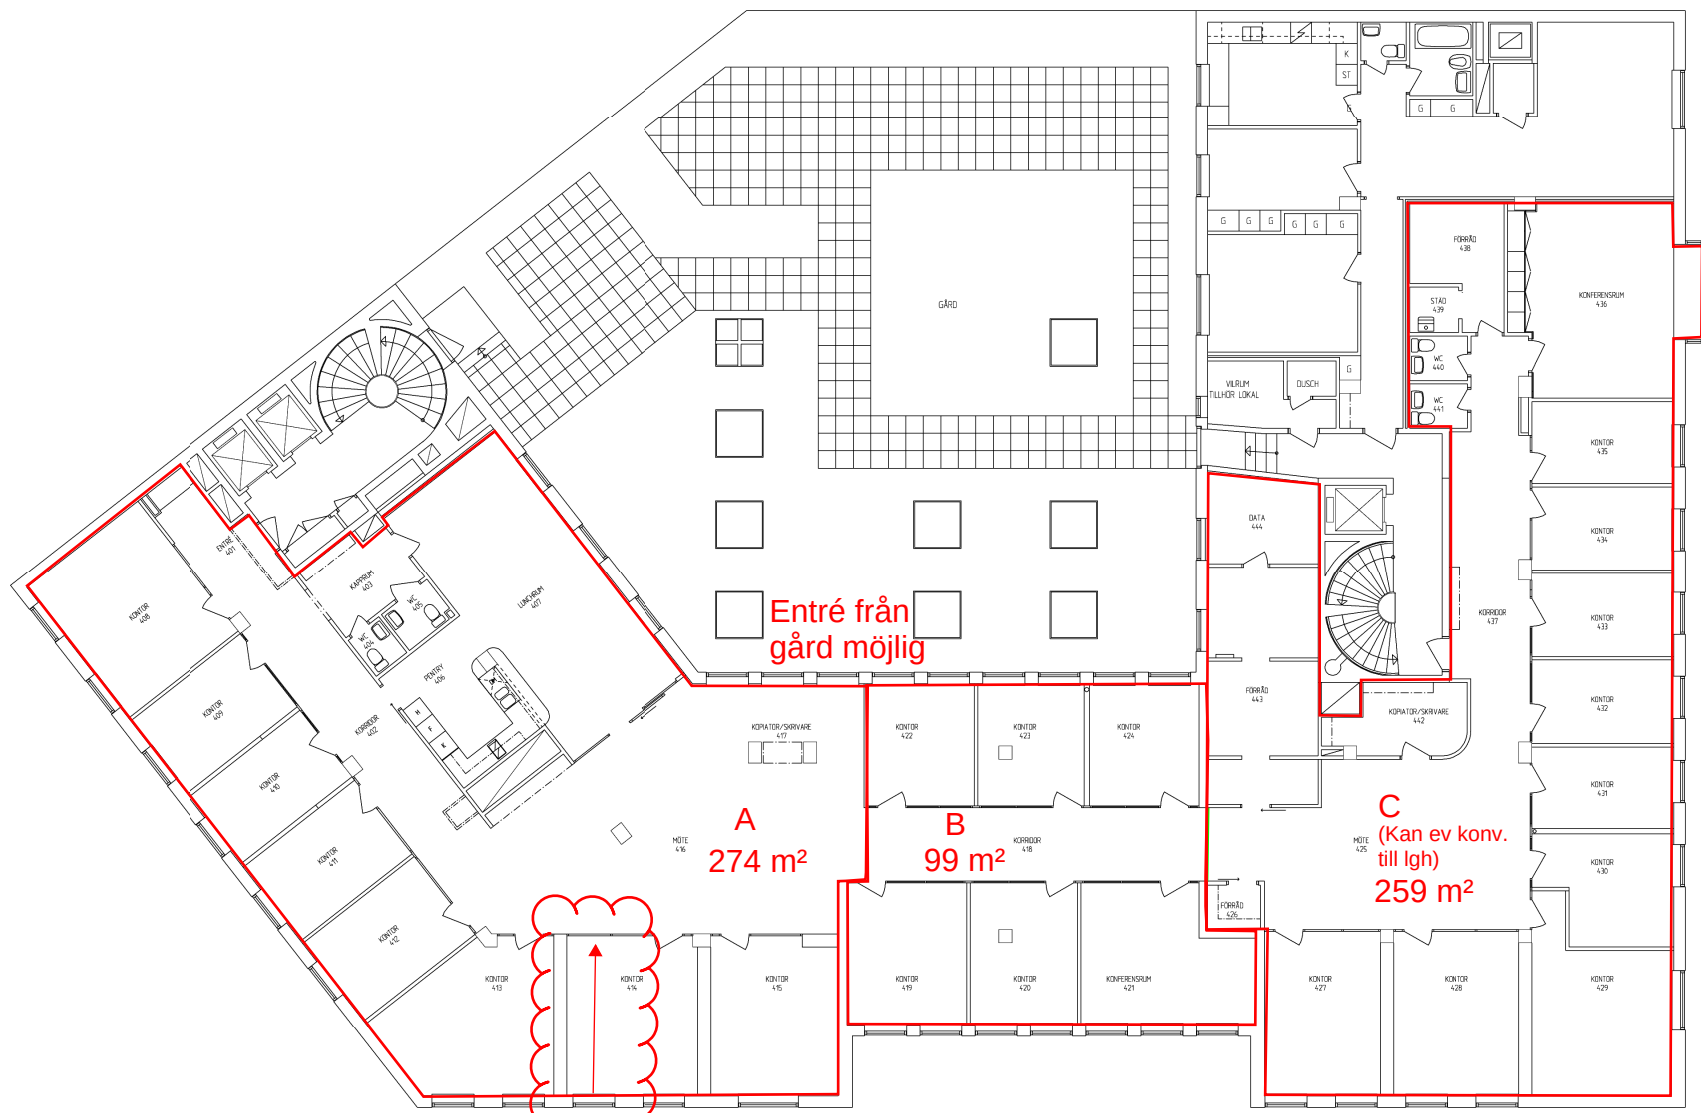

BET	ANT	ANDRÄKEN AVSER	DATUM	SEN
PROJEKT				
Kv FANAN 18, STOCKHOLM				
NARVAVÄGEN, OMBYGGNAD KONTOR				
ADRESS				
afa				
FASTIGHETER				
► A LINDBERG STENBERG ARKITEKTER AB TEL 08-406 87 00 FAX 08-406 87 99				
► K				
► V				
► E				
► L				
►				
STATUS				
RELATIONSHANDLING				
RITNINGEN AVSER				
PLAN 4				
SKALA 1:100				
HANDLAGARE		RITAD AV		GRANSAD AV
PETER STENBERG		BH		
DATUM				
04-12-29				
ARBETSDAGAR		RITNINGSDAGAR		REV
L4009-01		A-40.1-114		

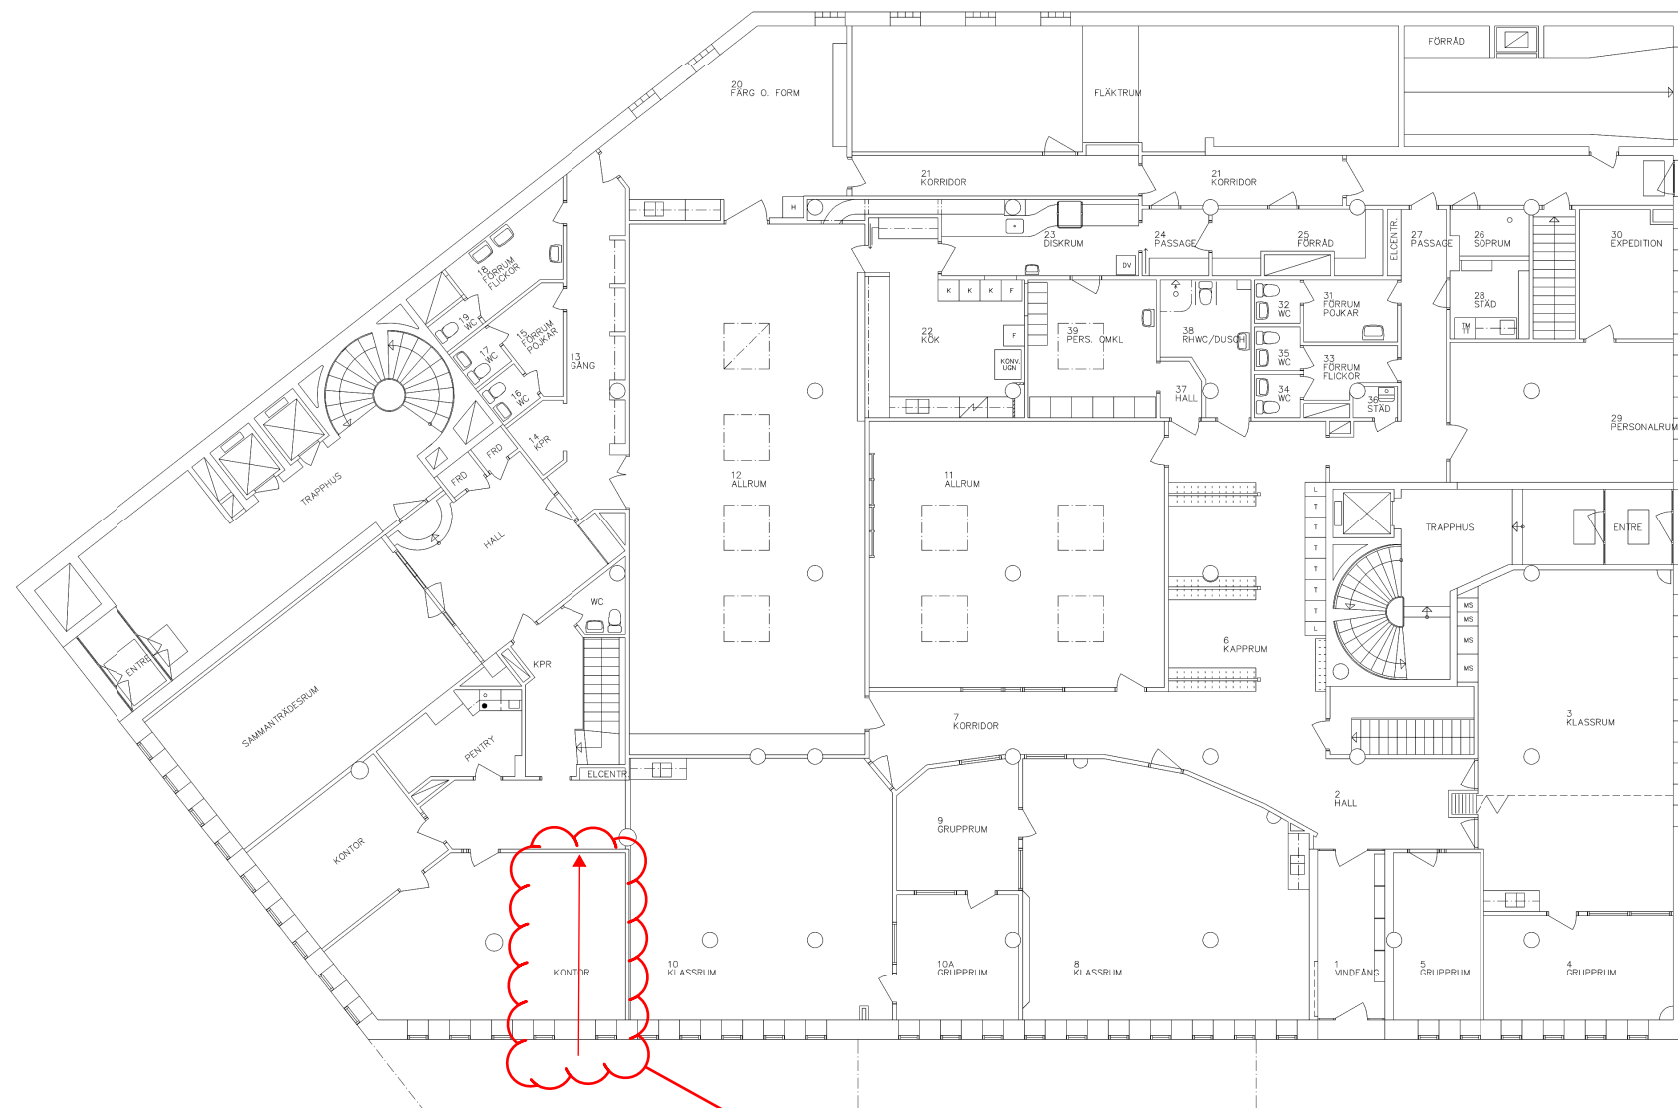

Ny entré från
gatuplan med trappa
upp

RELATIONSHANDLING BASERAR SIG PÅ ARBETSRITNING
UTFÖRD AV STURE FRÖLEN ARKITEKTBYRÅ AB
DATERAD 1962-03-20

ORIGINALFORMAT A1



BET	ANT	ÄNDRINGEN AVSER	DATUM	SIGN		
RELATIONSHANDLING						
AMF FÖRSÄKRING FASTIGHETER		KLARA SÖDRA KYKOGATA 18 113 88 STOCKHOLM TEL 08-696 40 00 FAX 08-696 39 44				
Kv FANAN 18 OMBYGGNAD KONTOR						
☒	A	LINDBERG & STENBERG ARK. AB	TEL: 08/612 24 00 FAX: 08/612 27 00			
☒	A	ONE LINDB ARKITEKTKONTOR AB	TEL: 08/662 26 10 FAX: 08/663 80 50			
☒	A	FTNS ARKITEKTER AB	TEL: 08/522 95200 FAX: 08/522 95300			
☒	V	RIBA INGENJÖRSBYRÅ AB	TEL: 08/744 26 95 FAX: 08/79 30 14			
☒	E	MEPAB ELKONSULT AB	TEL: 08/30 98 00 FAX: 08/30 98 30			
☒	E	TOR ENSTROM INGENJÖR AB	TEL: 08/550 32575 FAX: 08/550 86390			
UPPDRAG NR L8 057-01	RIITAD AV BP	HANDLÄGGARE B PERSSON	ANSVARIG QA-ANSVARIG			
DATUM 1998-12-01	PETER STENBERG					
PLAN 03 ENTREPLAN						
SKALA 1:100	NUMMER A305: 03		BET			