



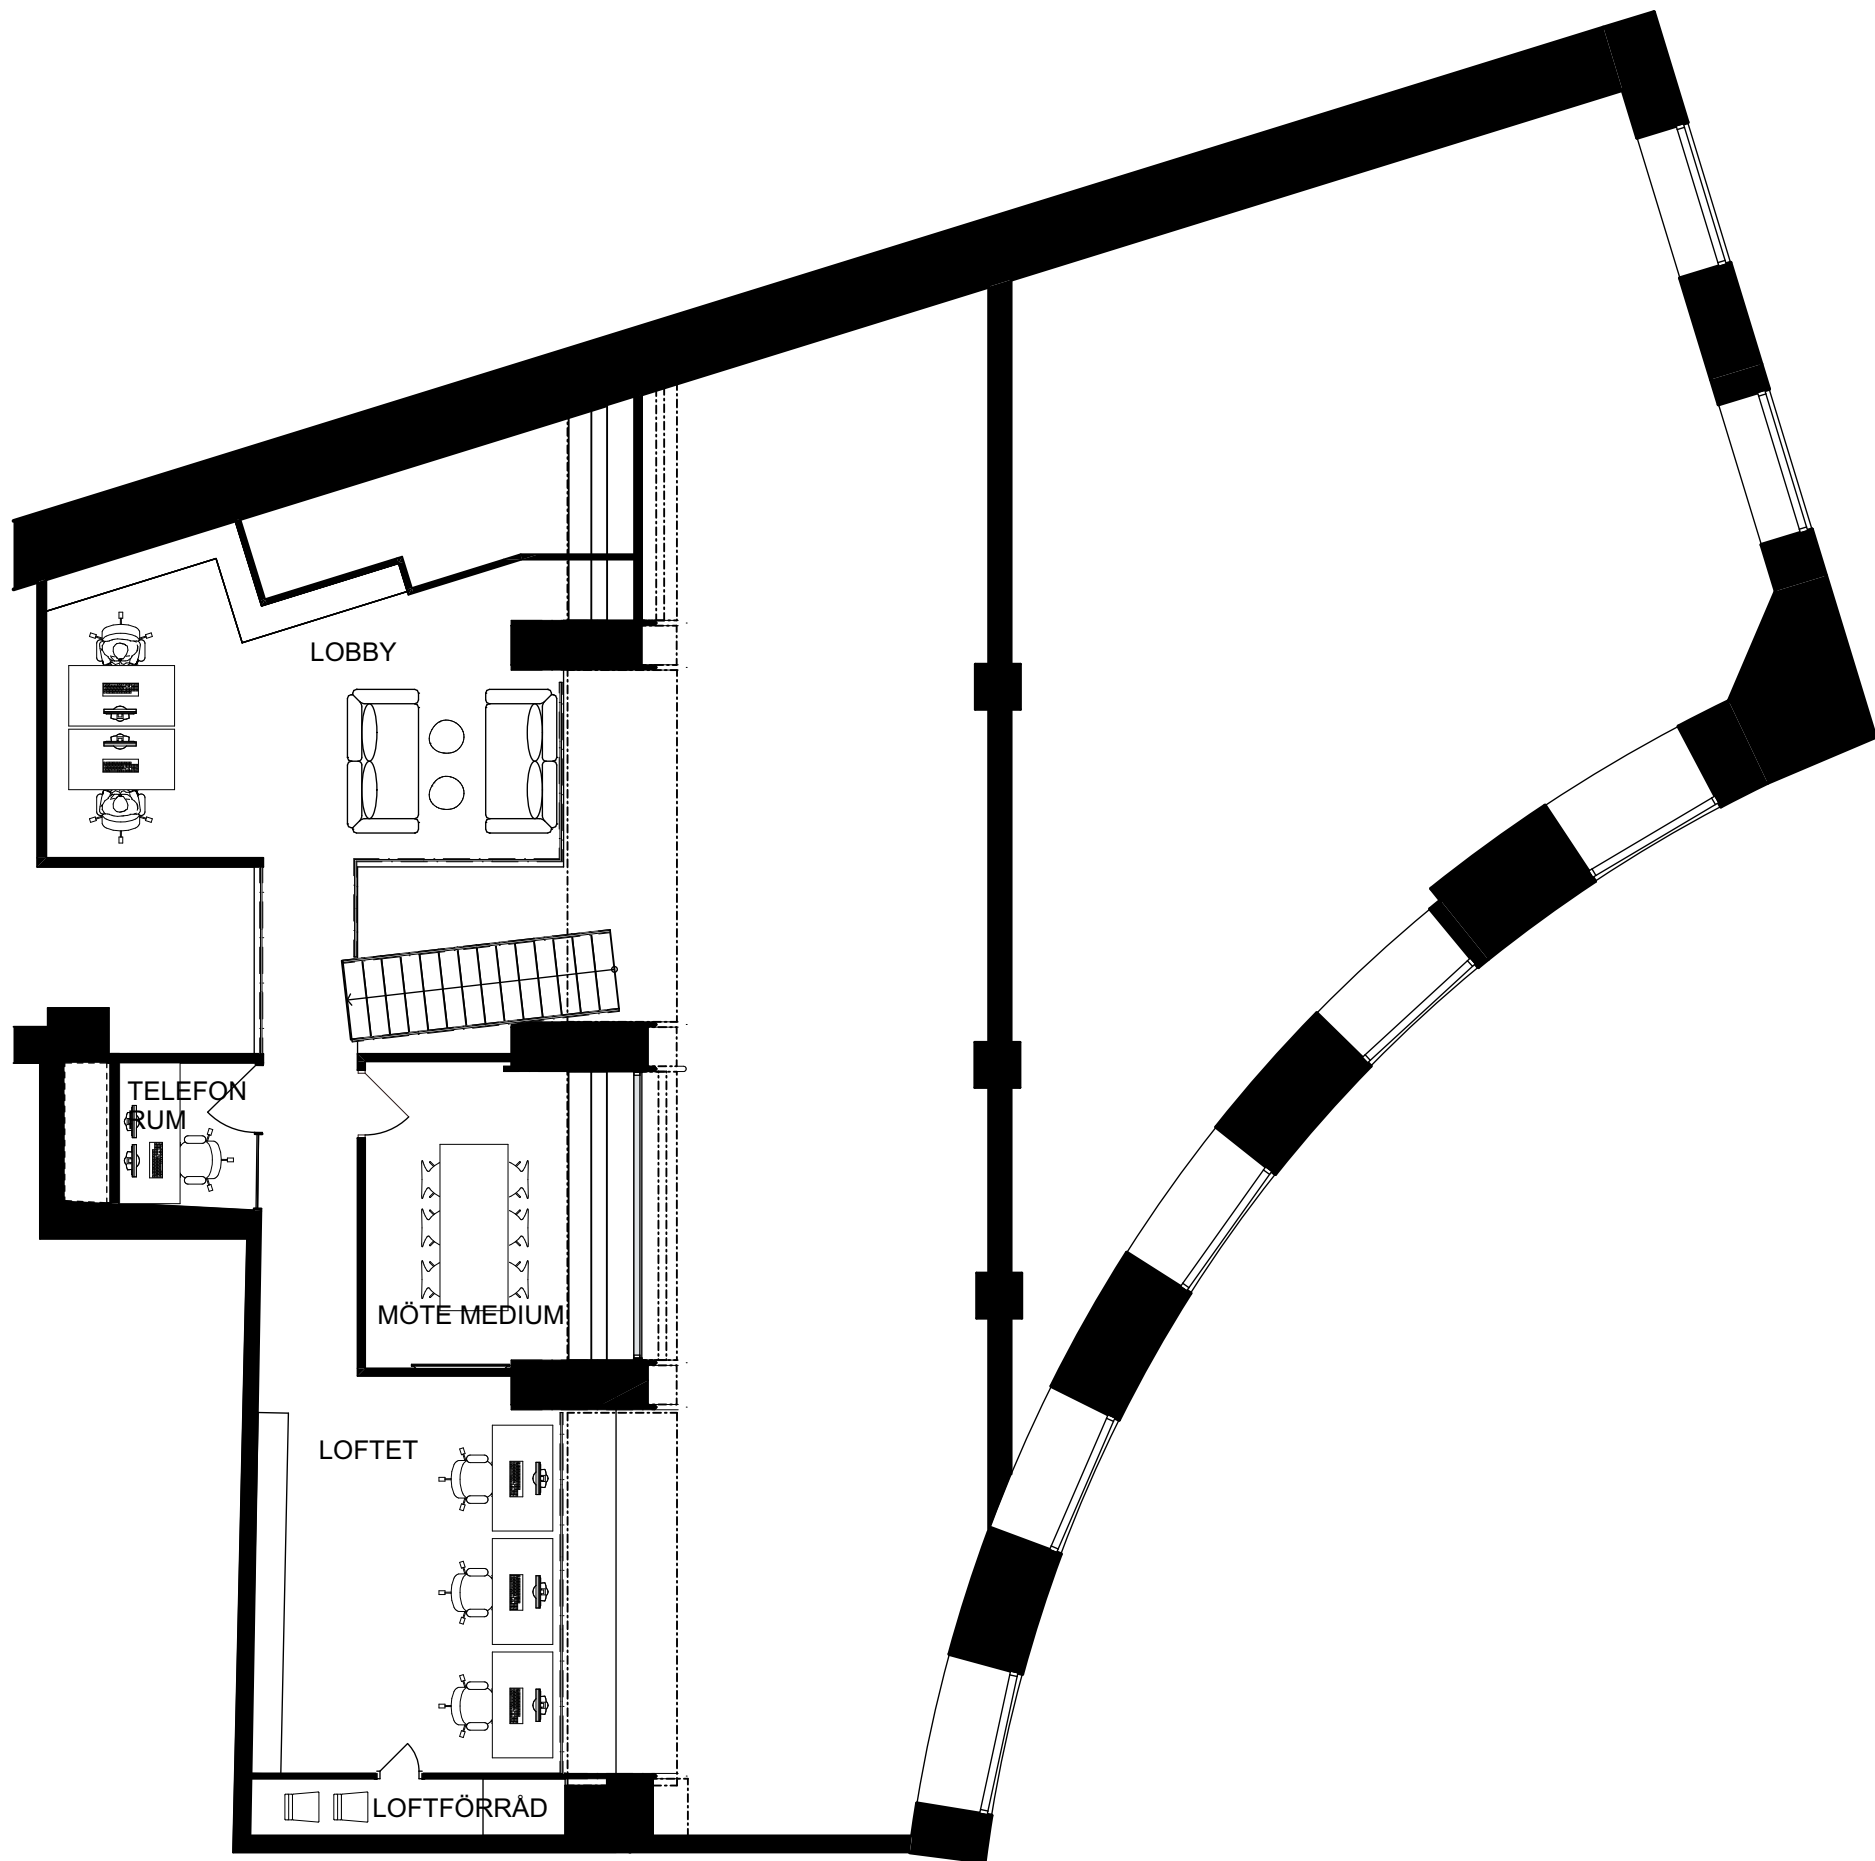

ENTRESOLPLAN
1:100

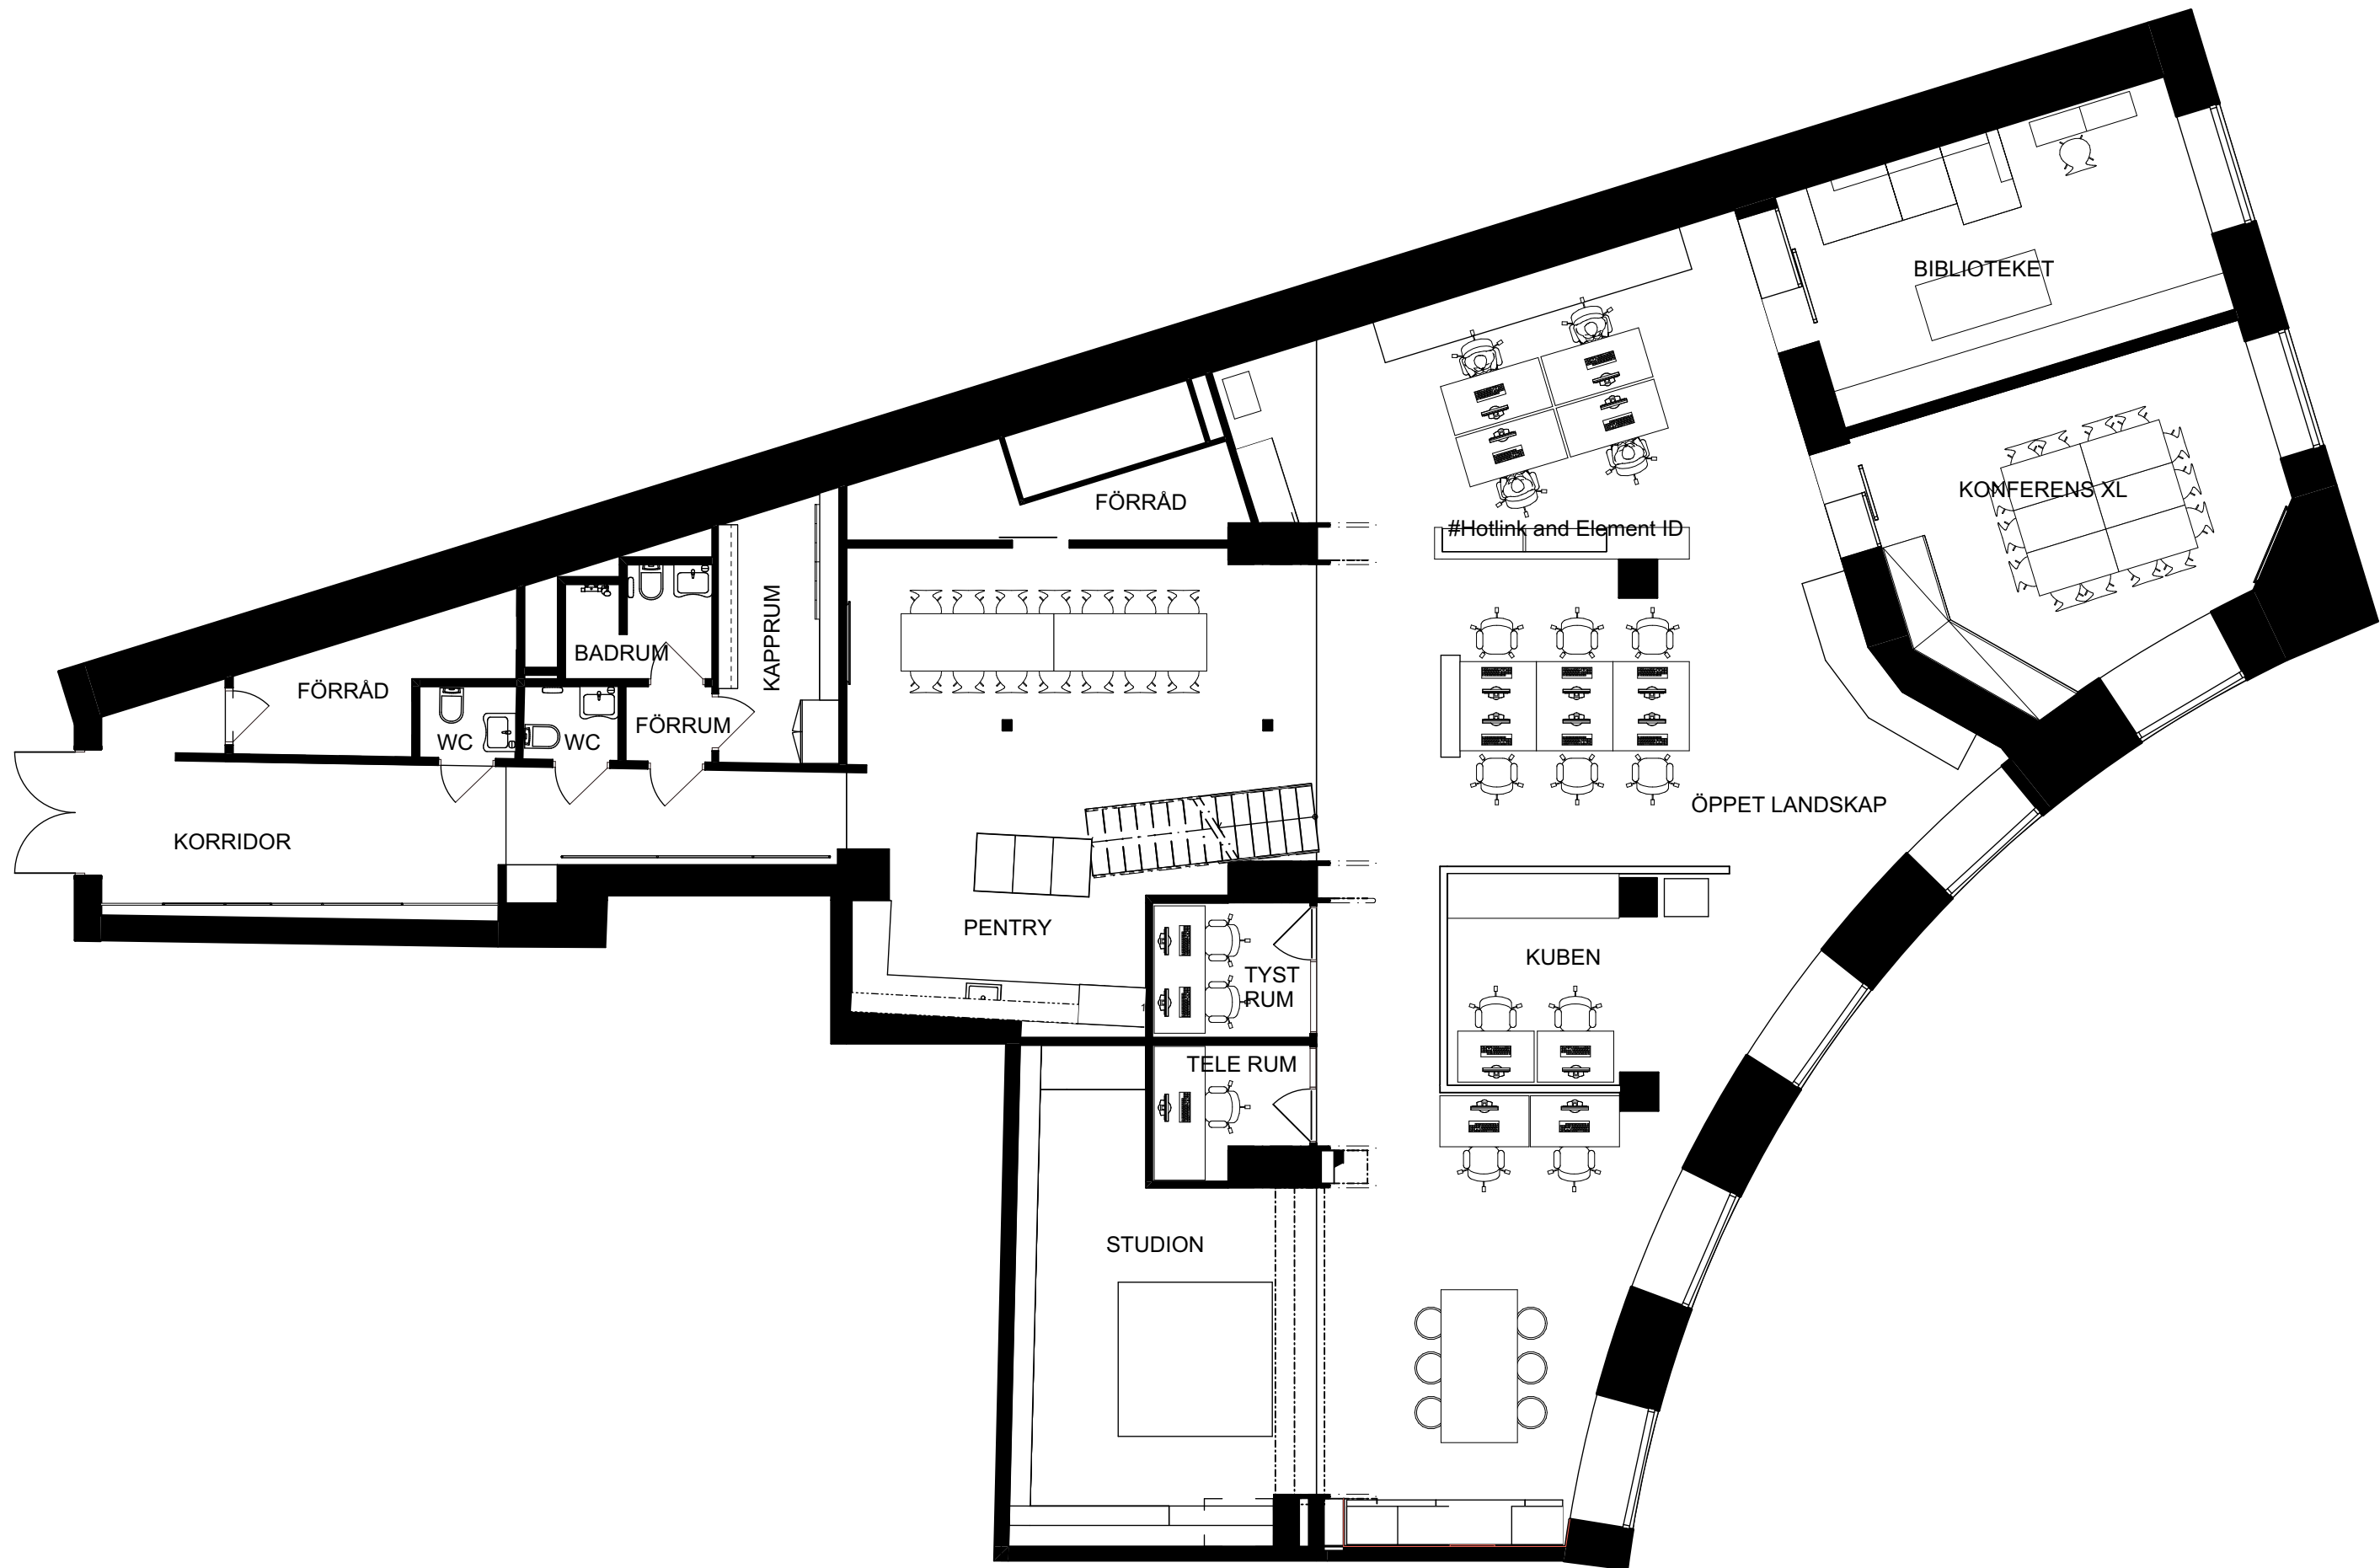

ENTRÉPLAN
1:100

A		RH	250211	ABU
B		NY WC och TELERUM	170705	ABU
BET	ANT	ÄNDRING AVSER		Sign.
RELATIONSHANDLING				
MER / ARKITEKTER				
afa FASTIGHETER				
BYGG-HERRE		Namn#Client Company		
①		MER SOLUTION AB 08 658 79 00		
UPPDRAG NR		RITAD AV	HANDLÄGGARE	
P-Info PROJ NR		NIKLAS LARSÉN		E. MACDONALD
DATUM		ANSVÄRIG	ANNELI BURMAN	
20140626				
MÖBLERING				
Relationshandling				
SKALA A1/A3 1:100		NUMMER A-46.1-001		BET