
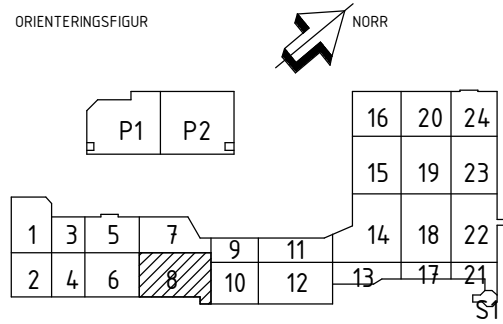


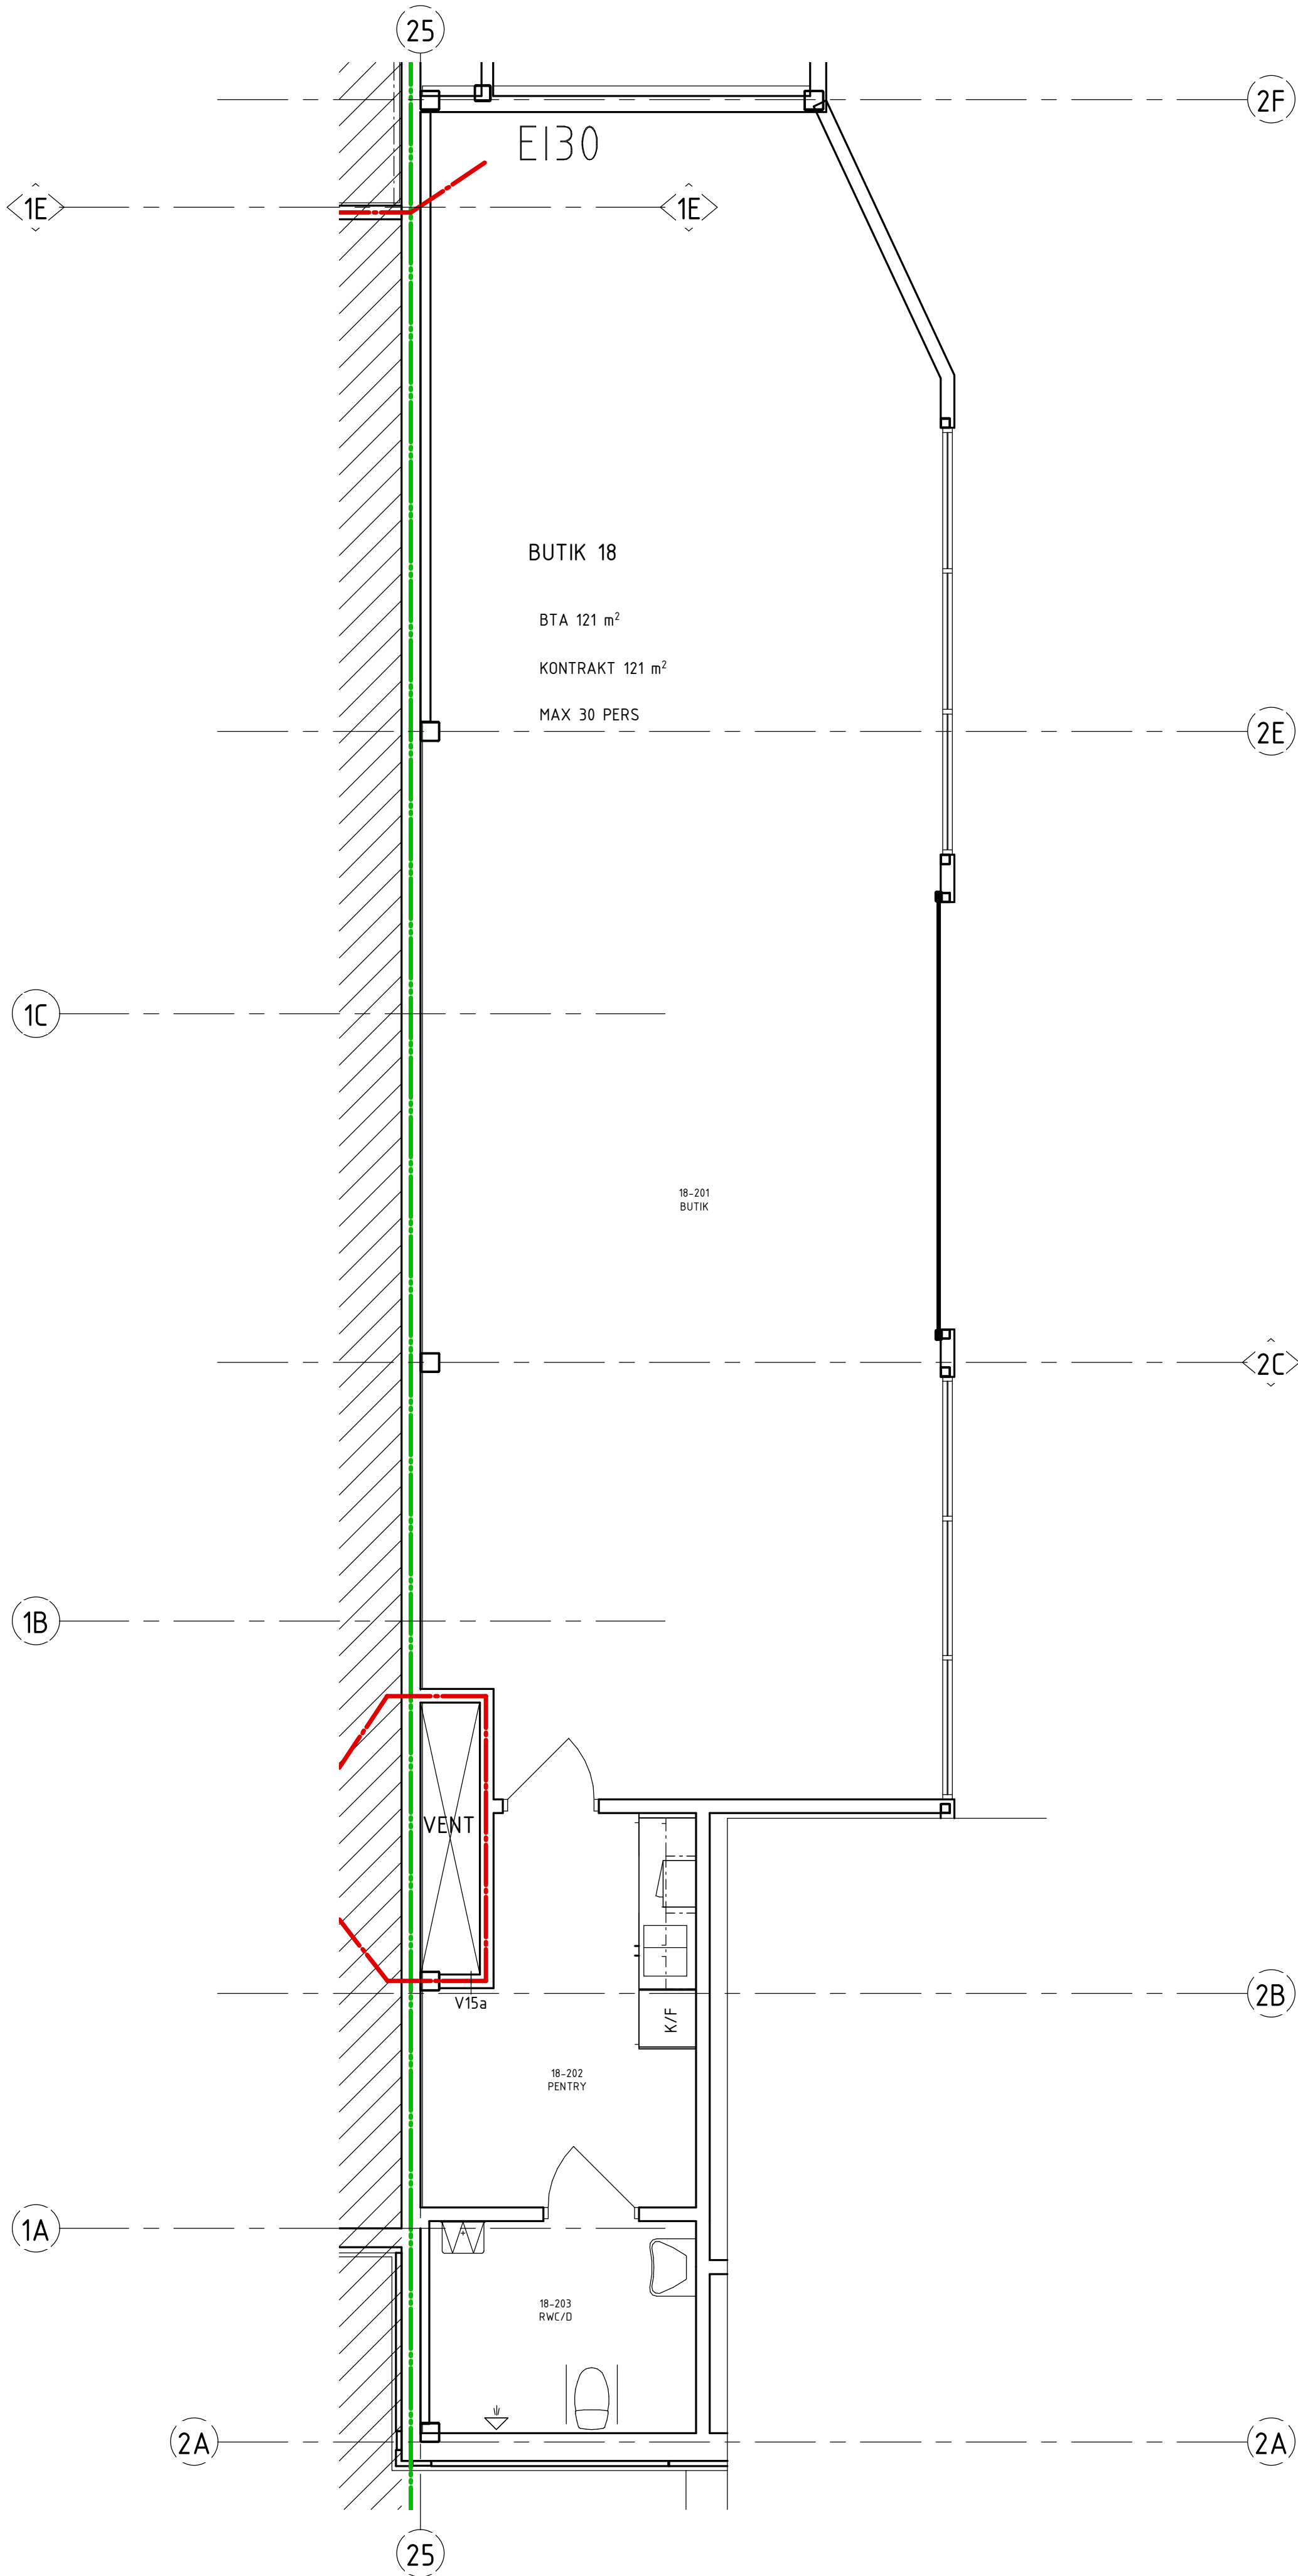

RELATIONSHANDLING		KP	2021-08-19
BET	ANT	ANDRINGSÄNDRING	DATUM
RELATIONSHANDLING			
TROPHI FASTIGHETS AB			
Fastec			
BOX 709, 131 27 SKELLEFTÅ TEL 0910 878 50, FAX 0910 878 51			
A	PROJEKTBYGGAREN	TEKNIK AB	TEL: 0708-190 539
K	PROJEKTBYGGAREN	TEKNIK AB	TEL: 0708-190 539
VS	NORCONSULT	AB	TEL: 0101-418 000
V	NORCONSULT	AB	TEL: 0101-418 000
EL	ELTEKNIK I SKELLEFTÅ	AB	TEL: 0101-308 260
SP	A-SPRINKLER	AB	TEL: 0704-252 280
KS	RANNAVERKEN	AB	TEL: 0512-292 00
UPPDRAG NR	RITAD AV	HANDLAGGARE	
4018049	H.ANDERSSON	A.NERG	
DATUM	ANSVARIG		
2021-04-23	H.SVENSSON		
NYBYGGNAD/OMBYGGNAD AV			
ARNINGE STATION			
PLAN 2, HYRESGÄSTRITNING BUTIK 18			
SKALA A1	NUMMER	I BET	
1 : 50	A40-1-18		