


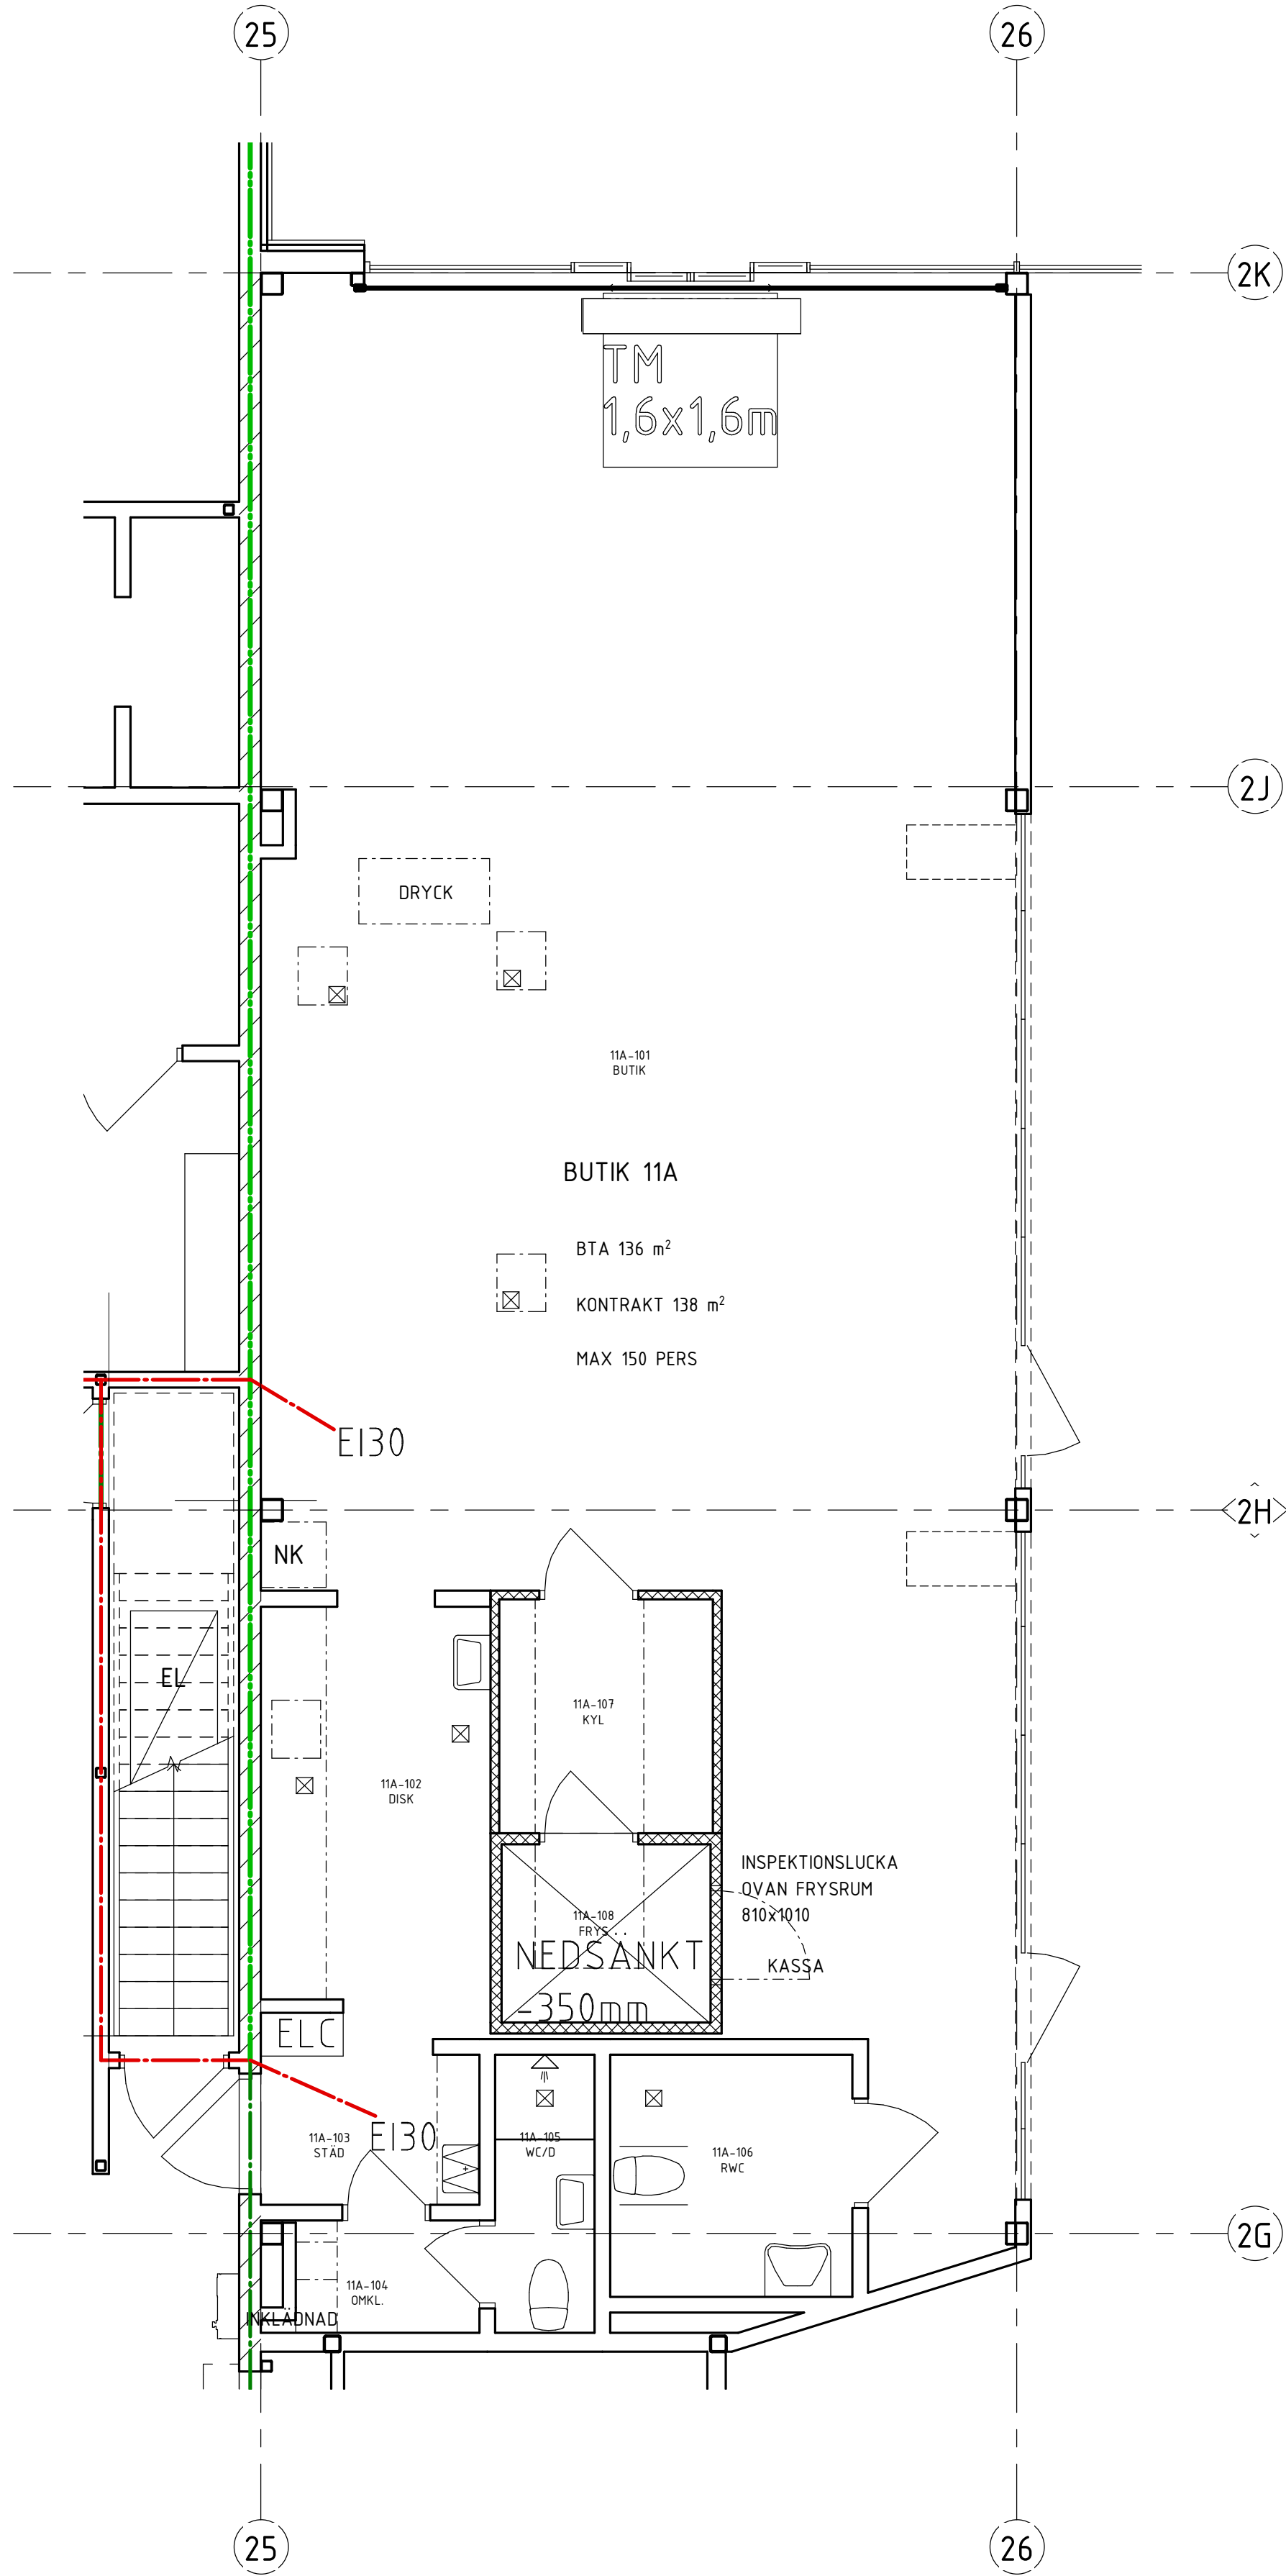

	RELATIONSKOMPLETERING	KCN	2021-09-20	
	RELATIONSHANDLING	KCN	2021-08-19	
BET	ANT	ÄNDRINGEN AVSER	SIGN	DATUM

RELATIONSHANDLING

TROPHI
FASTIGHETS AB

Fastec
BOX 709, 931 27 SKELLEFTÅ
TEL 0910 878 50, FAX 0910 878 51

A	PROJEKTBYGGAREN TEKNIK AB	TEL: 0708-190 539
K	PROJEKTBYGGAREN TEKNIK AB	TEL: 0708-190 539
VS	NORCONSULT AB	TEL: 0101-418 000
V	NORCONSULT AB	TEL: 0101-418 000
EL	ELTEKNIK I SKELLEFTÅ AB	TEL: 0101-308 260
SP	A-SPRINKLER AB	TEL: 0704-252 280
KS	RANNAVERKEN AB	TEL: 0512-292 00

UPPDRAG NR 4018049	RITAD AV H.ANDERSSON	HANDLAGGARE A.NERG
DATUM 2020-12-22	ANSVARIG H.SVENSSON	

NYBYGGNAD/OMBYGGNAD AV
ARNINGE STATION

HYRESGÄSTRITNING BUTIK 11

SKALA A1 1 : 50	NUMMER A40-1-11A	BET
--------------------	---------------------	-----

