




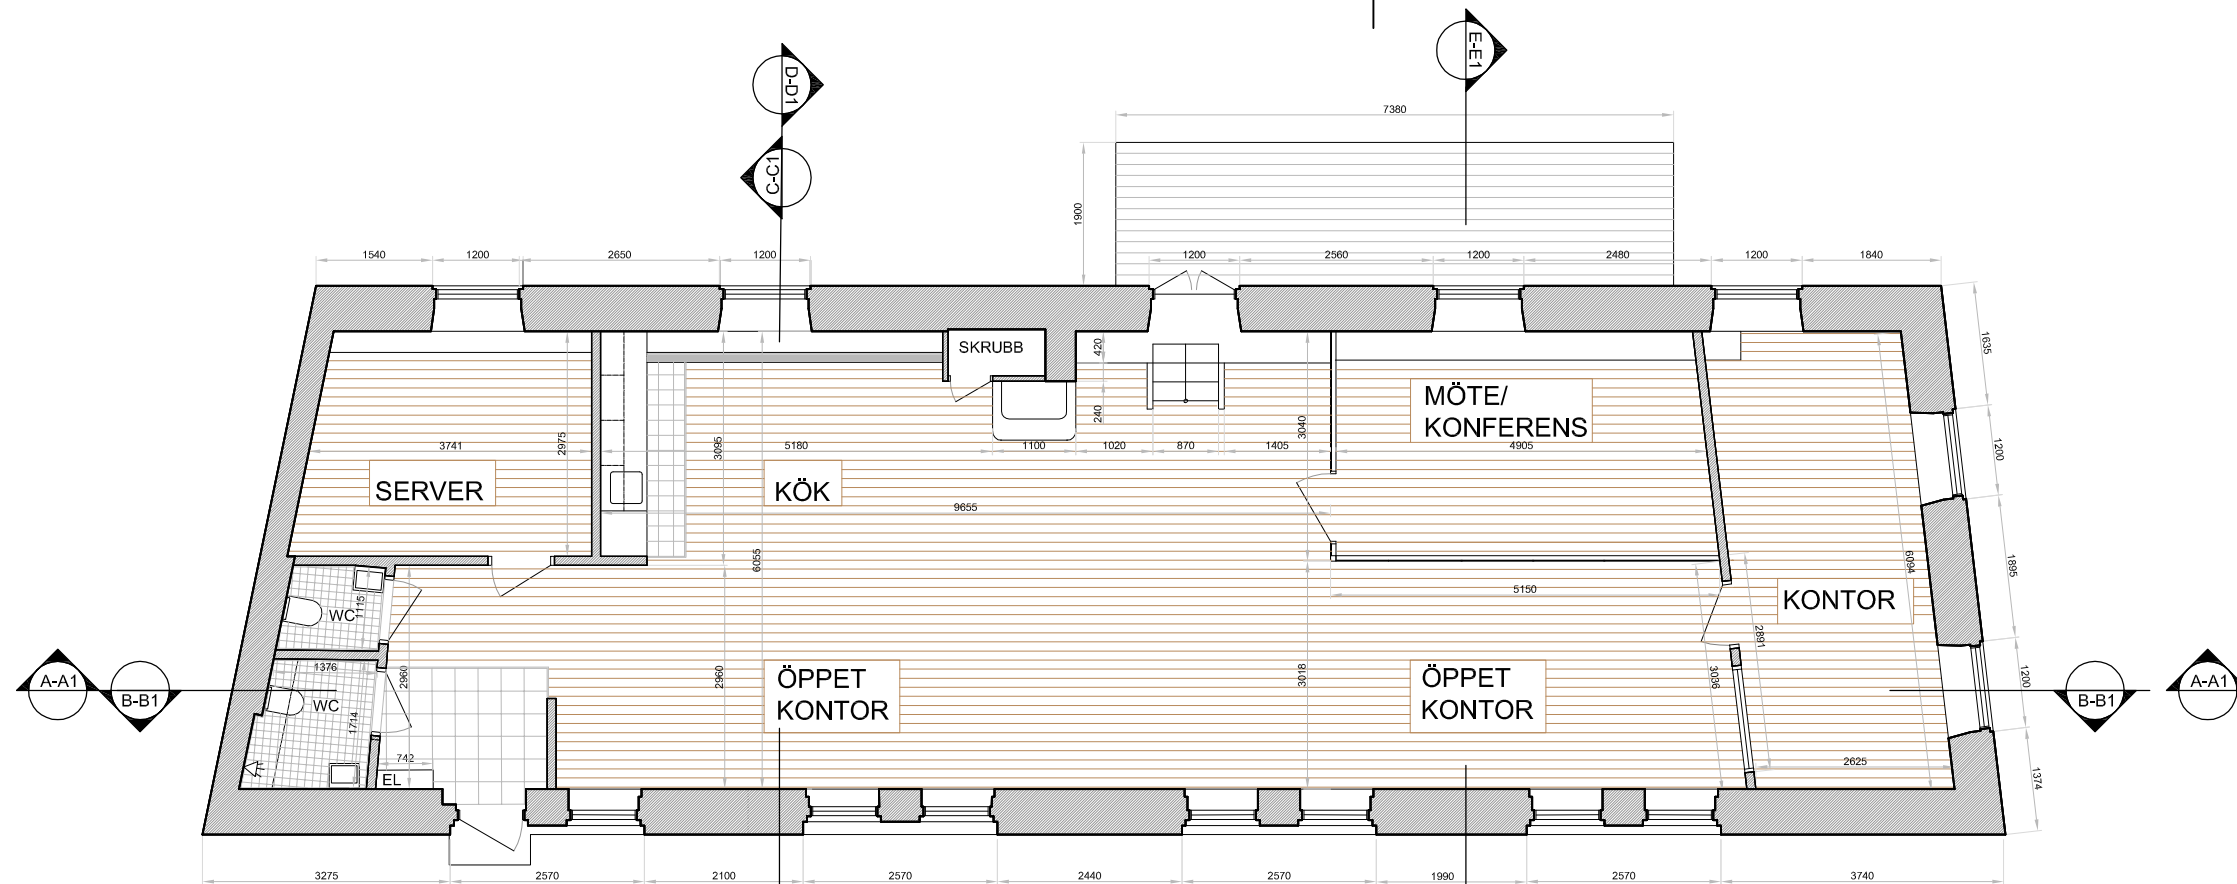

ENTRÉPLAN, 1/100

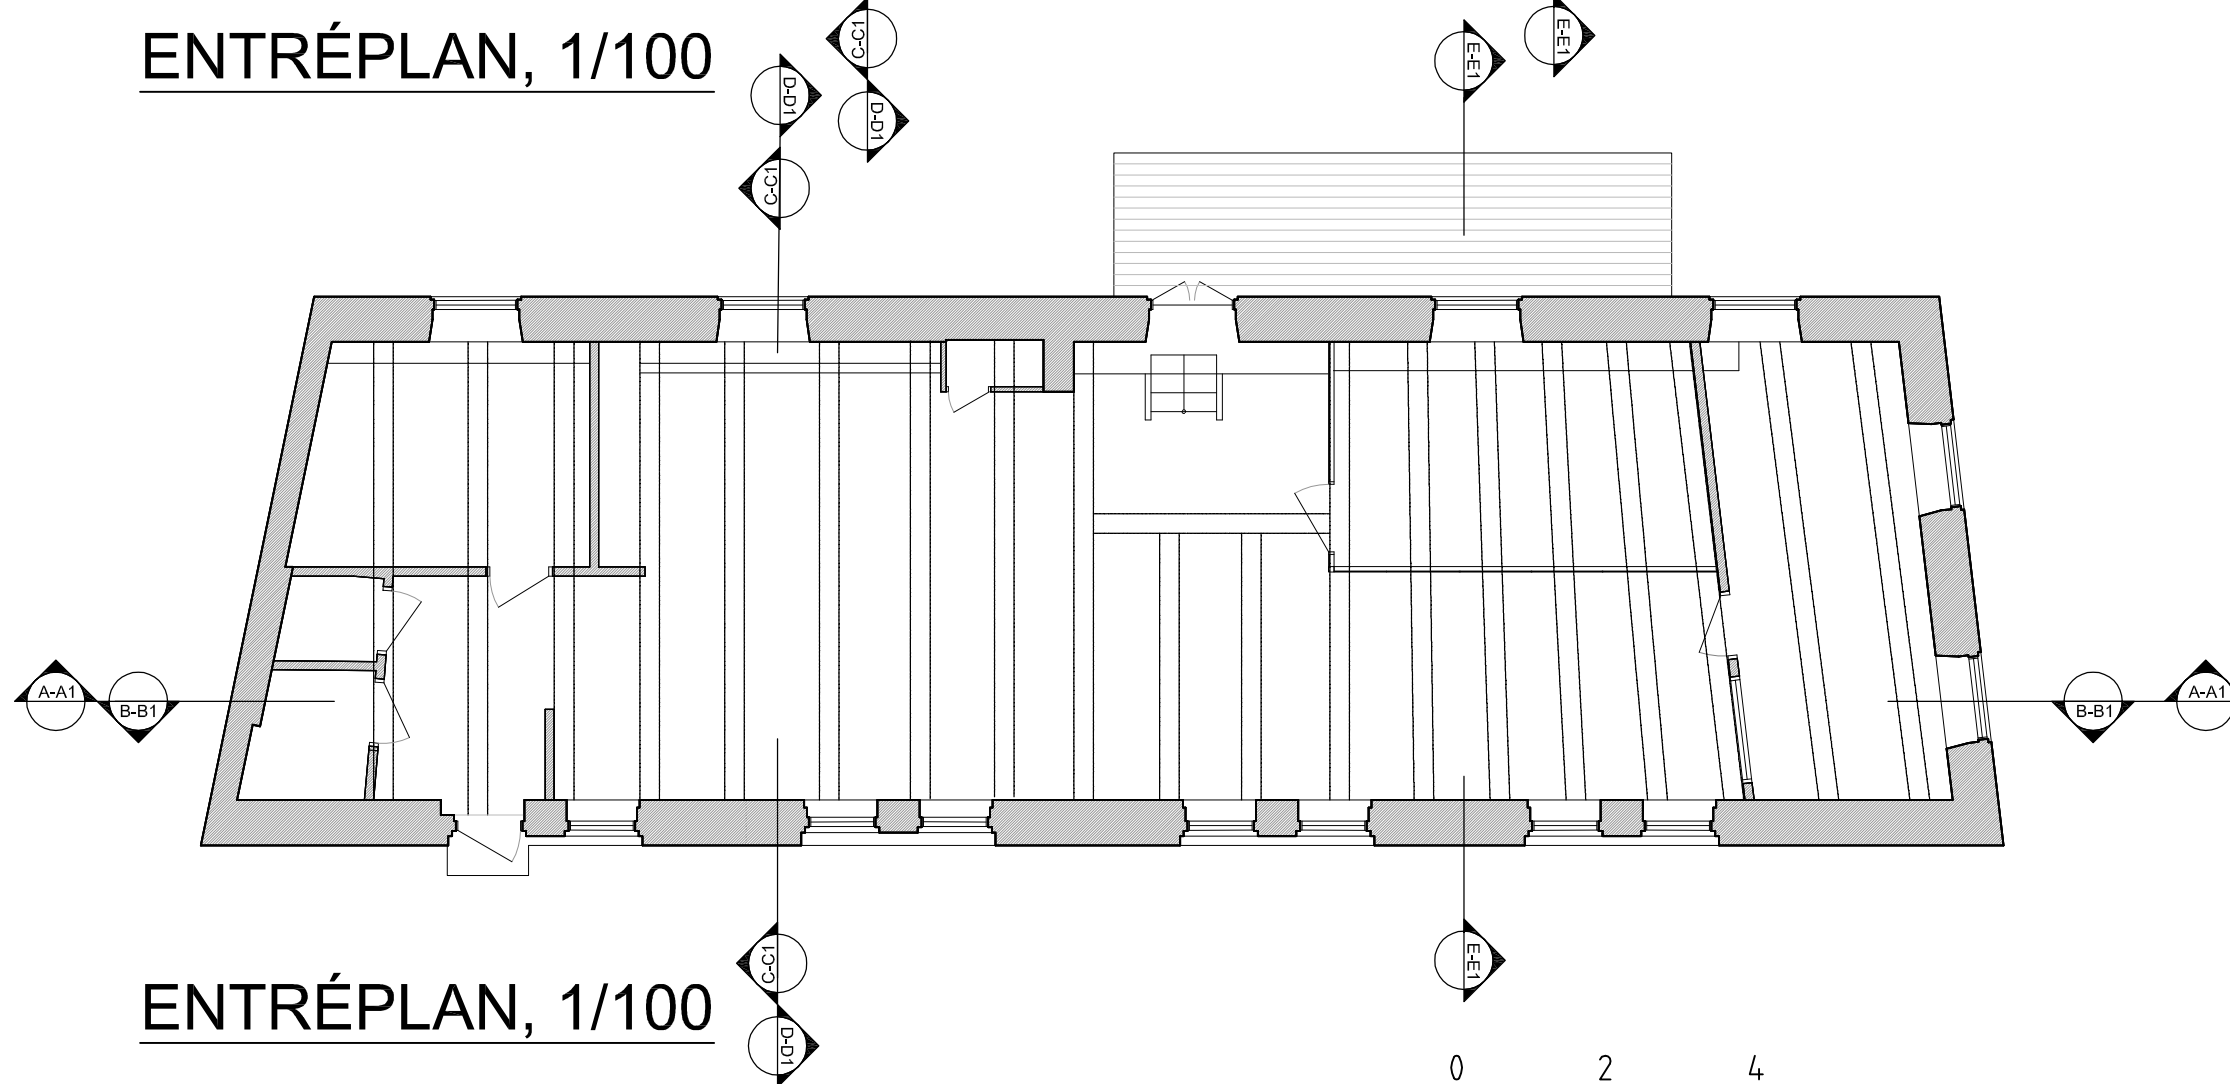

ENTRÉPLAN, 1/100

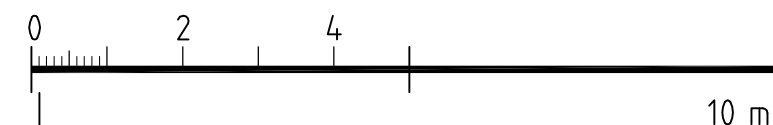

BET	ANT	ÄNDRINGEN AVSER	SIGN	DATUM
HUVUDSTA GÅRD				
Kvarteret Bränneriet, SOLNA				
Relationshandlingar				
Vagnshuset				
ENTRÉPLAN, 1/100				
ICON Architecture BRUNBÄRSVÄGEN 8 114 21 STOCKHOLM mobil: 0703-148236				
UPPDRAG NR		RITAD AV	HANDLÄGGARE	
		C.BOLTER		
DATUM 2018-07-10		ANSVARIG		
SKALA 1/100		NUMMER A-40.1-110		BET