


Alla mått anges i millimeter om inget annat anges.
Plushöjder anges i meter.
Koordinatsystem SWEREF 99 18 00
Höjdsystem RH 2000

För förklaringar och föreskrifter, se A-40-0-001.

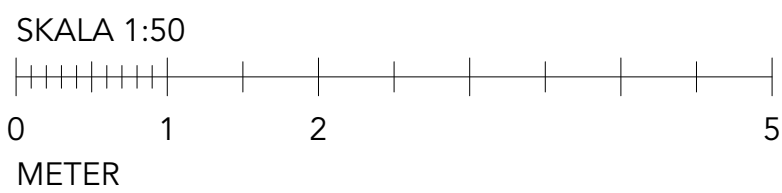

BET	ANT	ÄNDRING AVSER	DATUM	Sign.
RELATIONSHANDLING				
Rödalen 1				
Våning				
		COBAB		
A		Scott Rasmussen Källander	073 687 82 70	
K		Byggkonstruktören AB	026-18 88 10	
KP1		Thomas Betong AB	0104.50 50 00	
KP2		Abetong AB	070-521 50 26	
KP3		Connector Stomsystem AB	021-18 20 61	
V		Qreo Installation AB	010-196 09 09	
VS		Radiator VVS AB	019-27 30 00	
E		Ambratec AB	021-470 38 00	
LA		Bylero AB	075 488 333	
VA		PE Teknik och Arkitektur AB	010-516 00 00	
UPPDRAK NR		RITAD AV	HANDLÄGGARE	
			L. Palm	
DATUM		ANSVARIG		
2023-08-18		J. Källander		
NYBYGGNATION AV BOSTÄDER				
TH 3, PLAN 10, DEL 2				
SKALA A1 A3		NUMMER		BET
1:50 1:100		A-40-1-3102		