
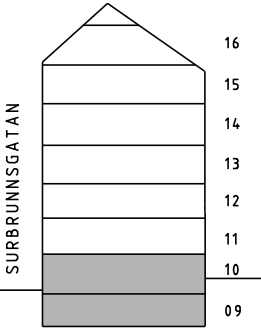
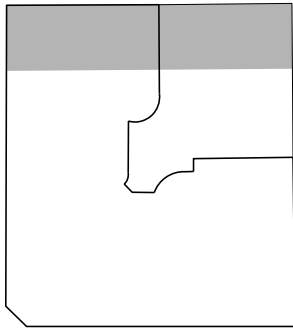
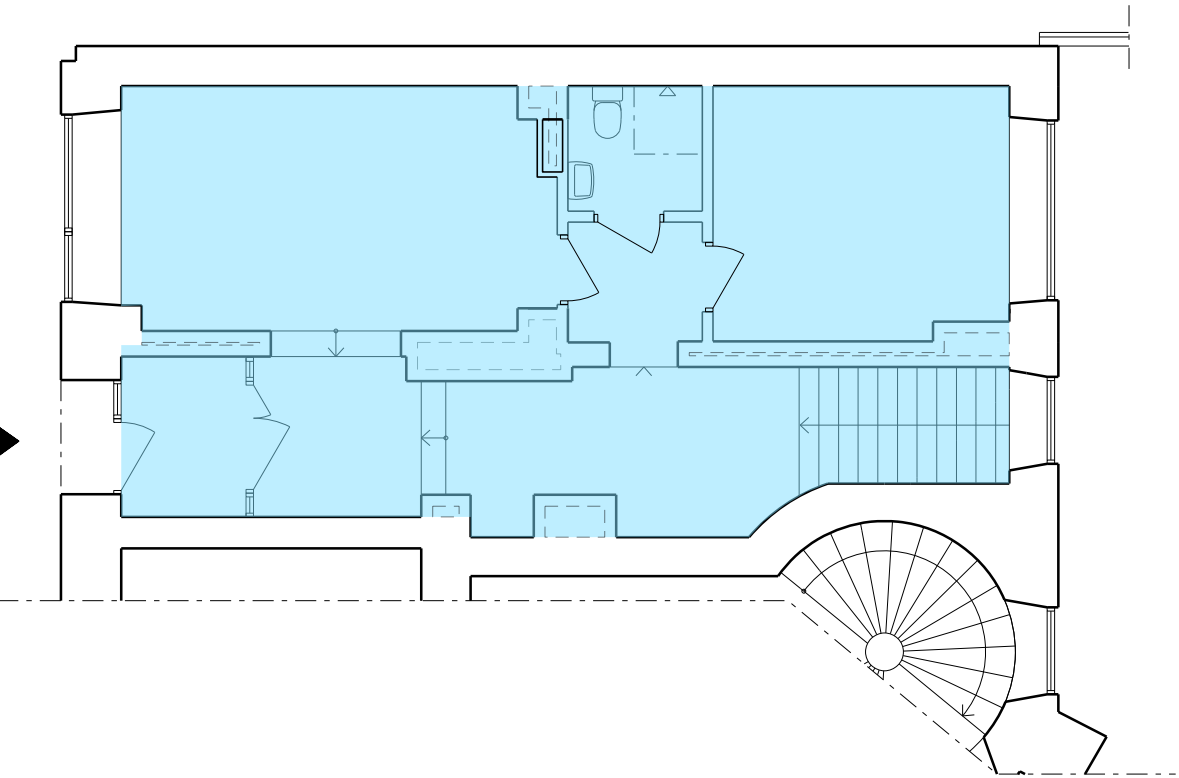


FÖRKLARINGAR

LOA = 233 kvm (168kvm + 65kvm)

PELARE OCH VÄGGAR INOM NYTT-JANDEENHET HAR INRÄKNATS TILL ETT DJUP AV 0,3m
MÄTNINGARNA HAR UTFÖRTS ENLIGT SS 21054:2020, MED TVÅ DECIMALER OCH AVRUNDATS TILL HELA kvm
AVRUNDINGSREGEL SOM TILLÄMPATS ÄR OM EN DECIMAL LIGGER MELLAN 0 OCH 4 HAR TALET AVRUNDATS NEDÅT TILL NÄRMASTE HELTAL OCH OM EN DECIMAL LIGGER MELLAN 5 OCH 9 HAR TALET AVRUNDATS UPPÅT, TILL NÄRMASTE HELTAL, SS 14141. AVVIKELSE FRÅN DET FAKTISKA VÄRDET KAN UPPKOMMA MED UPP TILL 1%, PGA TILLÄMPADE REGLER.

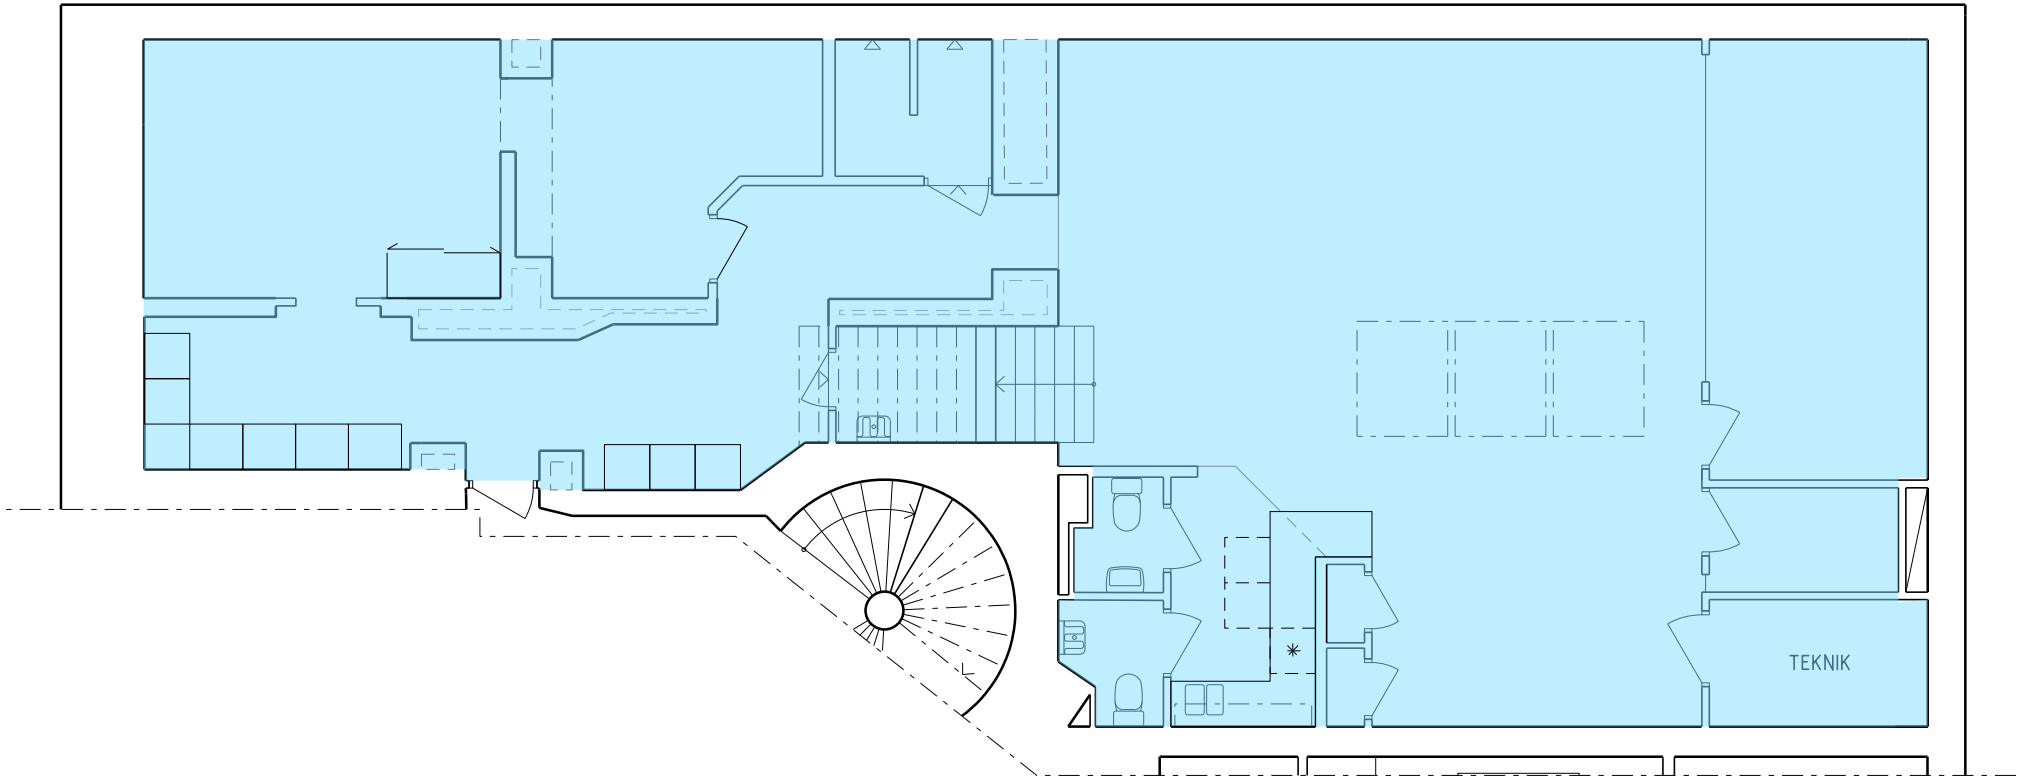

BYGGÅR 1902, ARKITEKTER HAGSTRÖM OCH EKMAN

BET	ANT	ÄNDRINGEN AVSER	SIGN	DATUM
GA-fastigheter				
F		FASTIGHETSSKÖTARE KRISTIAN	TEL:XXX	
A		BJÖRKDAHL ENGLUND ARKITEKTER AB	TEL:073 9865199	
V		ENGI AB INGENJÖRSBYRÅ	TEL:0734 433922	
RELATIONSHANDLING				
DATUM	2024-02-09	RITAD AV	SB	HANDLAGGARE SB
ANSVARIG	Sofia Björkdahl			
KV BAGGEN 19 SURBRUNNSGATAN 28, TULEGATAN 24 KÄLLARE OCH BV LOKAL, DINBOX SVERIGE AB				
SKALA	A3 1:100	NUMMER	A-40-1-10	BET
FASTIGHET 4170 LOKAL 1103				