




OLOV LINDGREN

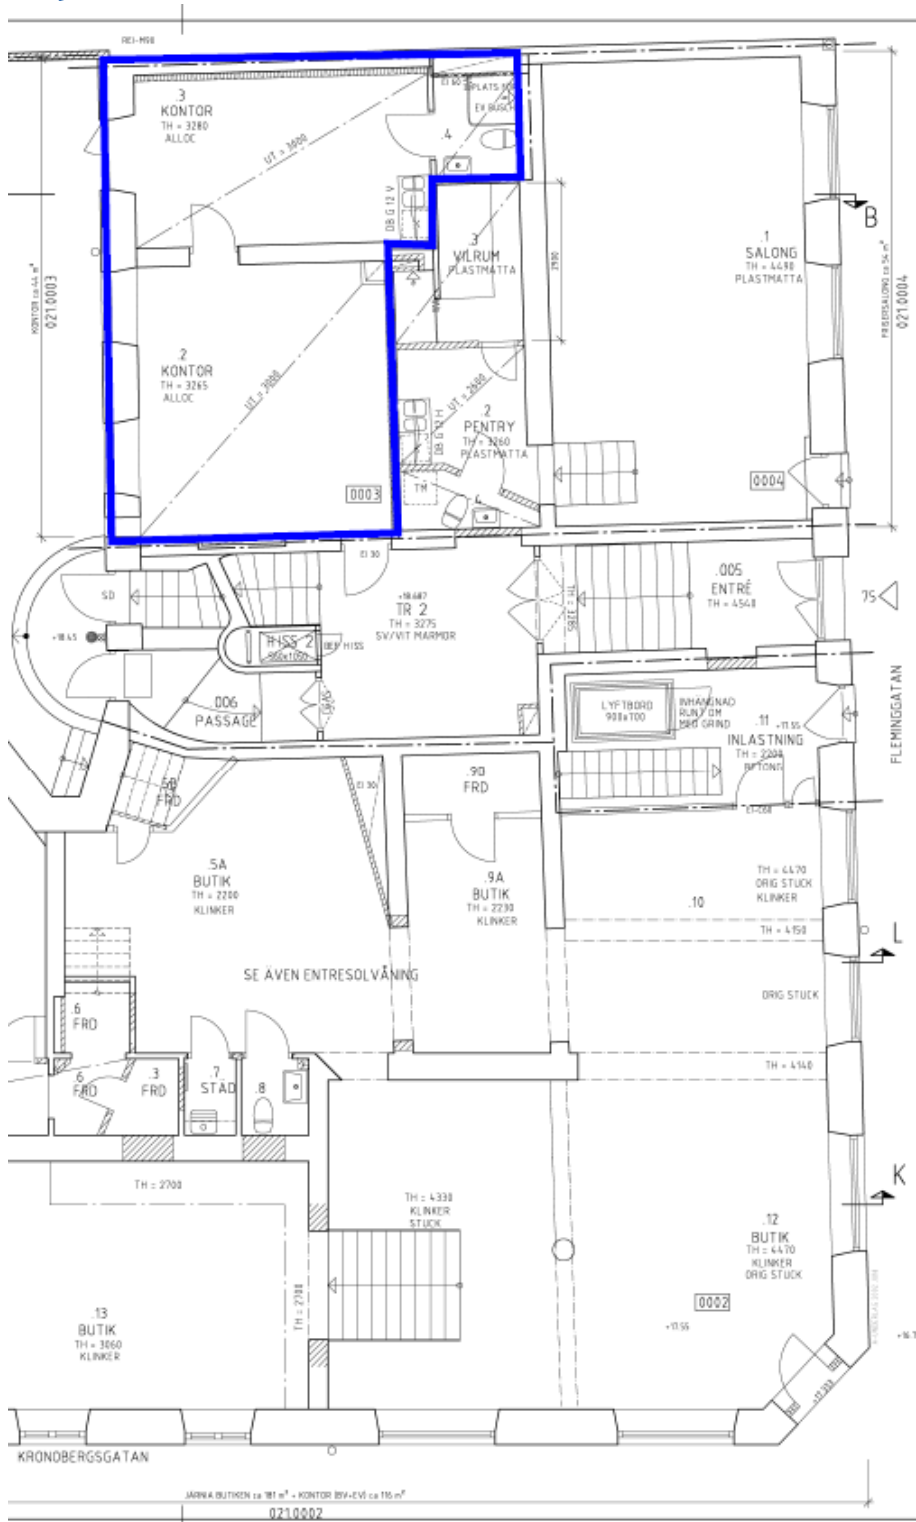


BYGGMÅTT

RELATIONSHANDLING 2002 JUNI

KV GRINDEN NR 13, STHLM

FLEMMINGGATAN 15, KRONBERGSGATAN 27

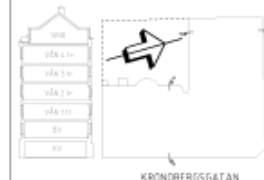

BYGGMÅTT


BYGGMÅTT

021/ P/J EF

DATUM 2000 10 10

ÄNDRING - ÖMBYGGNAD

BOTTENVÅNING IGATUPLAN

SKALA 1:50 / A1

BYGGMÅTT A306-02

T.BET