


KONTORSPÅN 11TR 1:100

FASAD MOT SYDVÄST

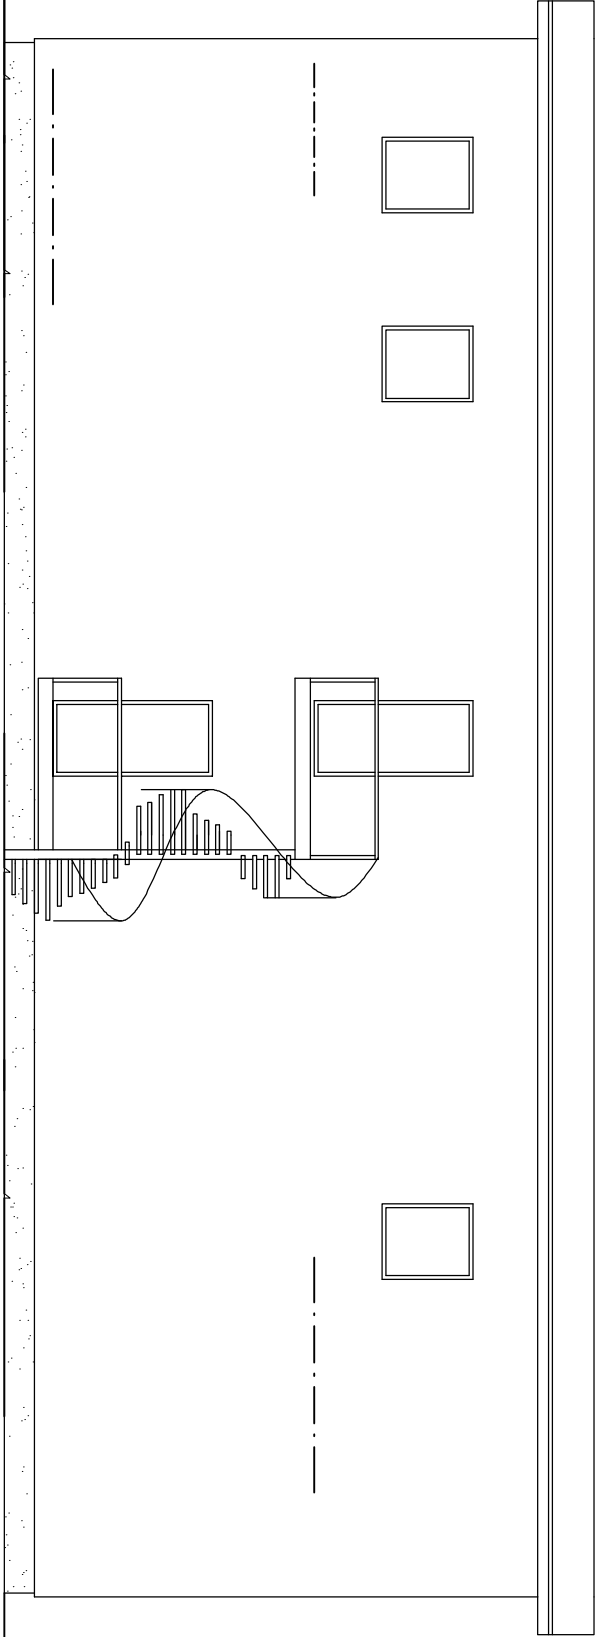

BIT	AVT	ÄMNING/AVSER	DATUM	SKALA
		RELATIONSHANDLING		
		Kontorspaviljong - Nybyggnad		
		ABT Transport, Rosersberg		
DFA arkitekter AB				
DAVID F. ASCHBACHER				
Sålgården 1C				
Tel: 08-511 897 02				
Fax: 08-511 897 03				
Bilgata 10, Rosersberg				
H.A.				
ERIKSSONER AV				
D.A.				
HÄNSKÅRARE				
TERMIN	1327			
PLÅN	2016-03-30			
PLAN 1TR OCH FASAD MOT SYDVÄST				
SKALA	1:100 A3	NUMMER	A03	BIT