



FASAD MOT NORDVÄST

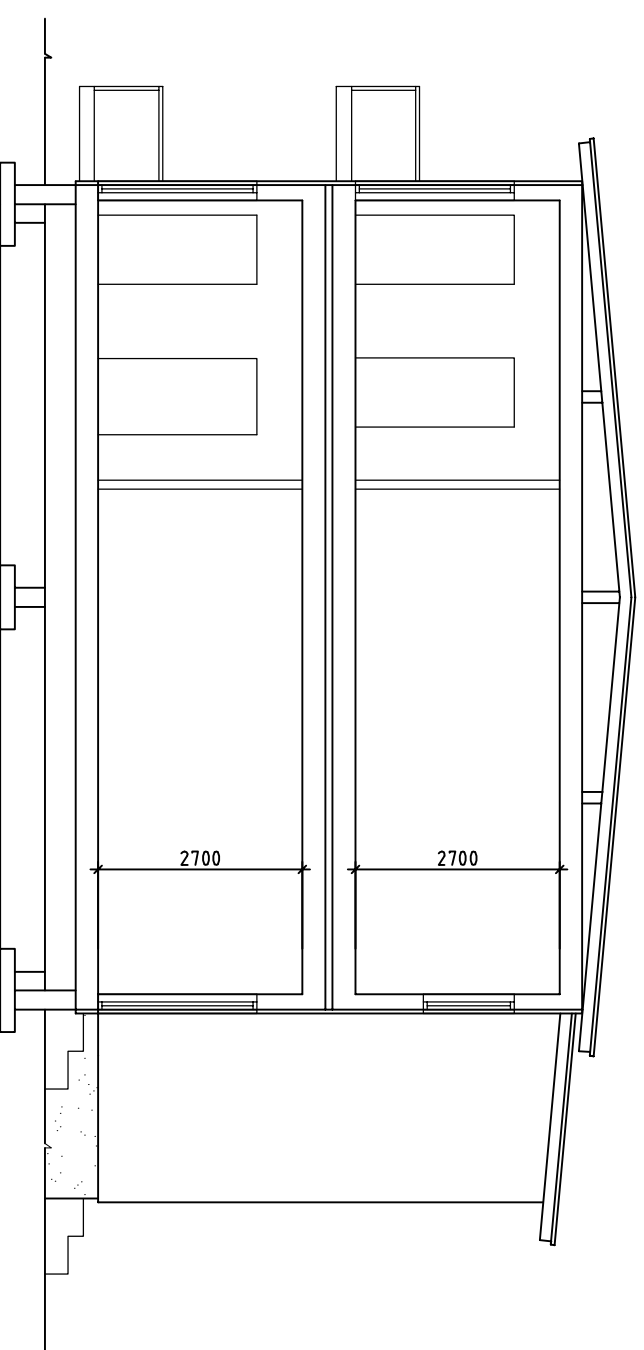

SEKTION A-A 1:100

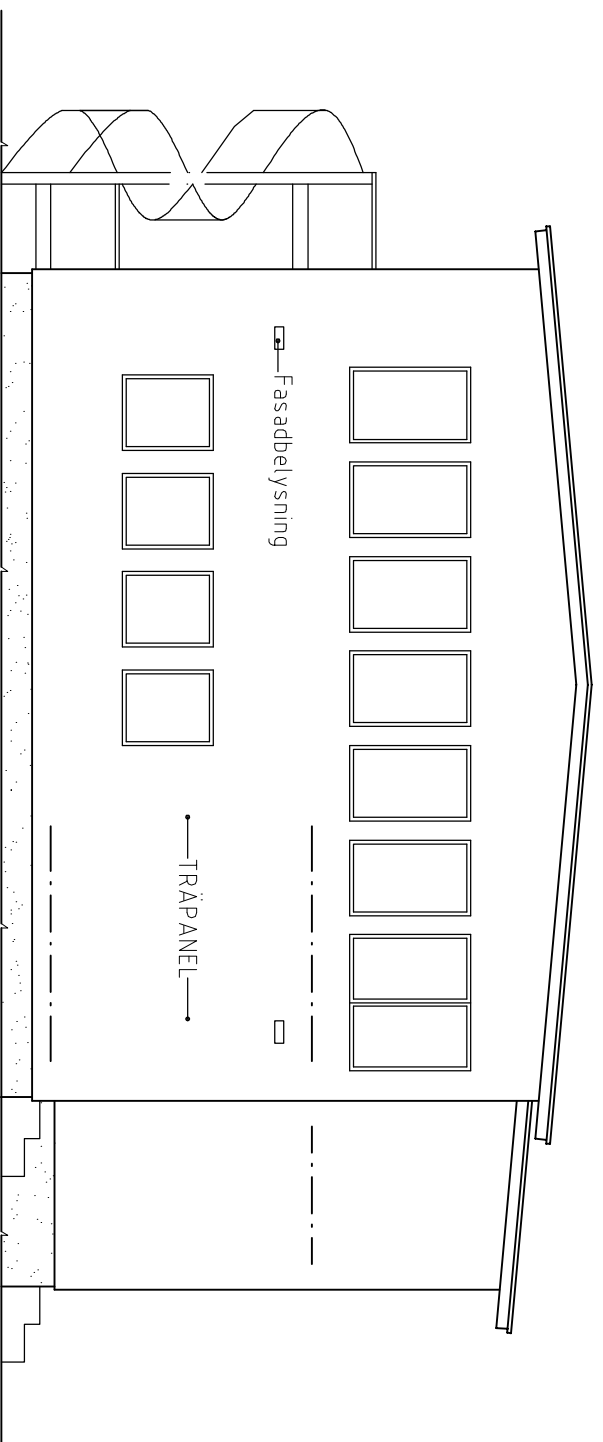

FASAD MOT SYDÖST

RT	AVT	ADMINISTRÄ	DATUM	SKALA
		RELATIONSHANDLING		
		Kontorspaviljong - Nybyggnad ABT Transport, Rosersberg		
		DFA arkitekter AB DAVID F. ASCHBACHER		
		Sålgården 1C Tel: 08-511 897 02		
		Bellvägen 10 Tel: 08-511 897 03		
		1327	H.A.	D.A.
		DATUM	ANMÄRKNING	
		2016-03-30	David Aschbacher	
		FASADER MOT NORDVÄST OCH SYDÖST		
		SEKTION A-A		
		SKALA	NUMMER	RT
		1:100 A3	A04	