


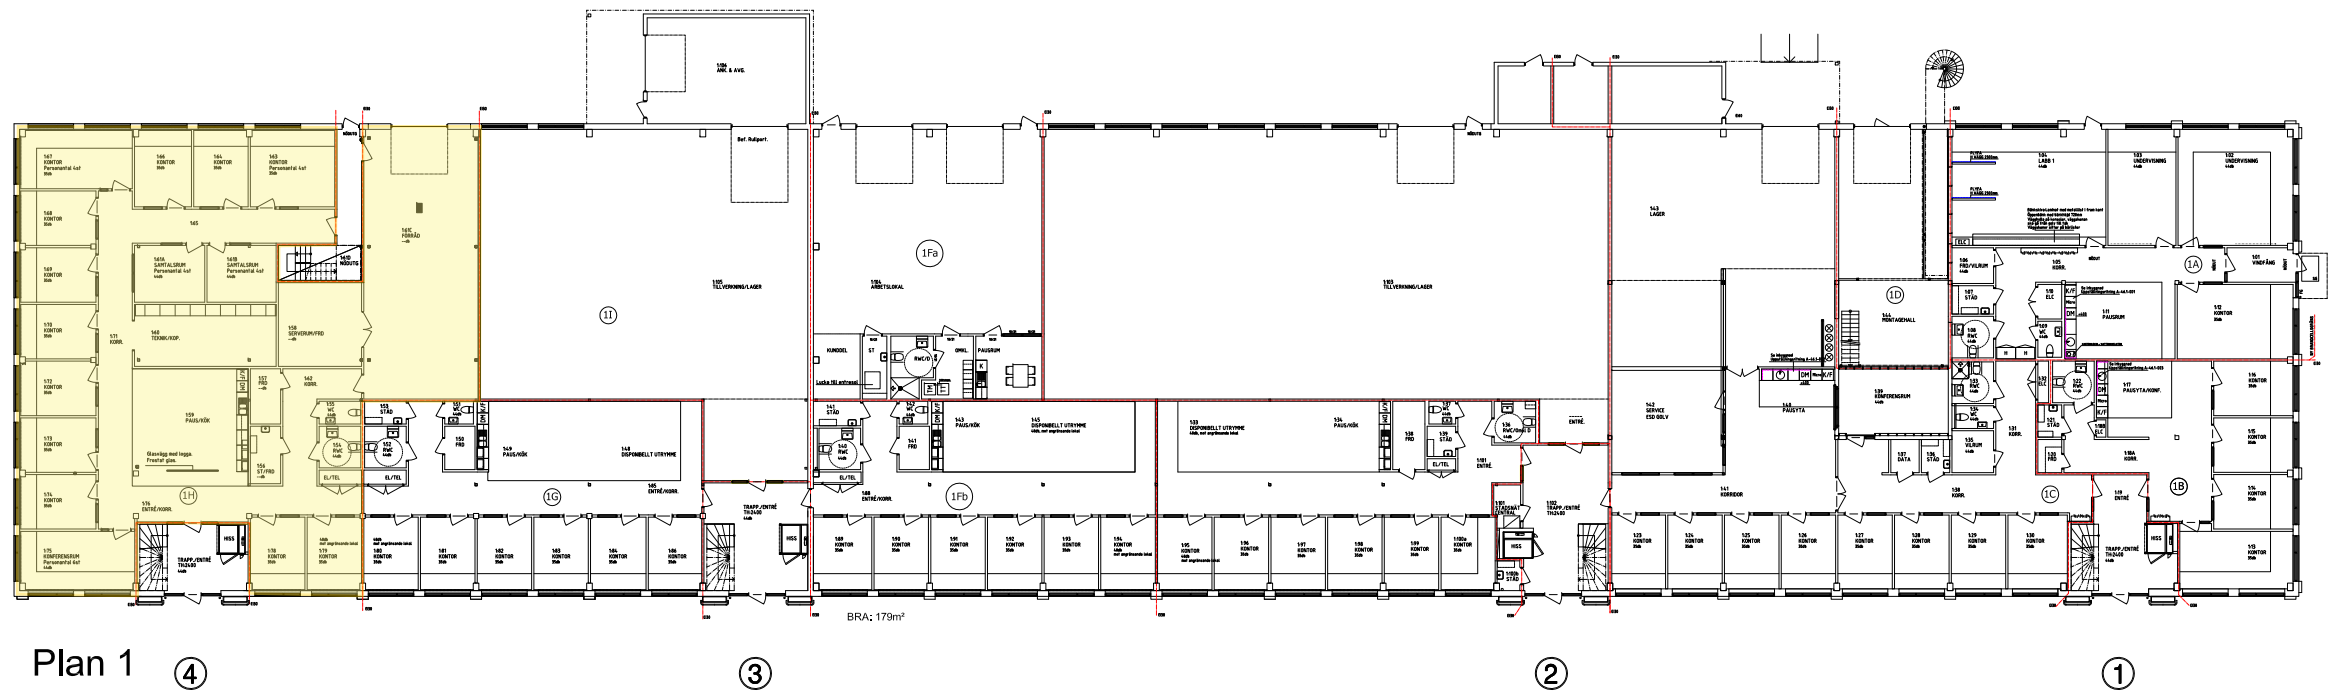

Plan 1 ④

③

②

①



BET	ANT	ÄNDRINGEN AVSER	DATUM	SIGN
RELATIONSHANDLING				
RADION 2 KUMLA KOMMUN				
				
UPPDRAGNR	RITAD/KONSTR AV		HANDLÄGGARE	
DATUM	ANSVARIG		PF	
2018-03-20				
RADION 2				
Kontor, lagerbyggnad				
Plan 1				
SKALA	NUMMER			BET
A1:1:200	A-40.1-100			