




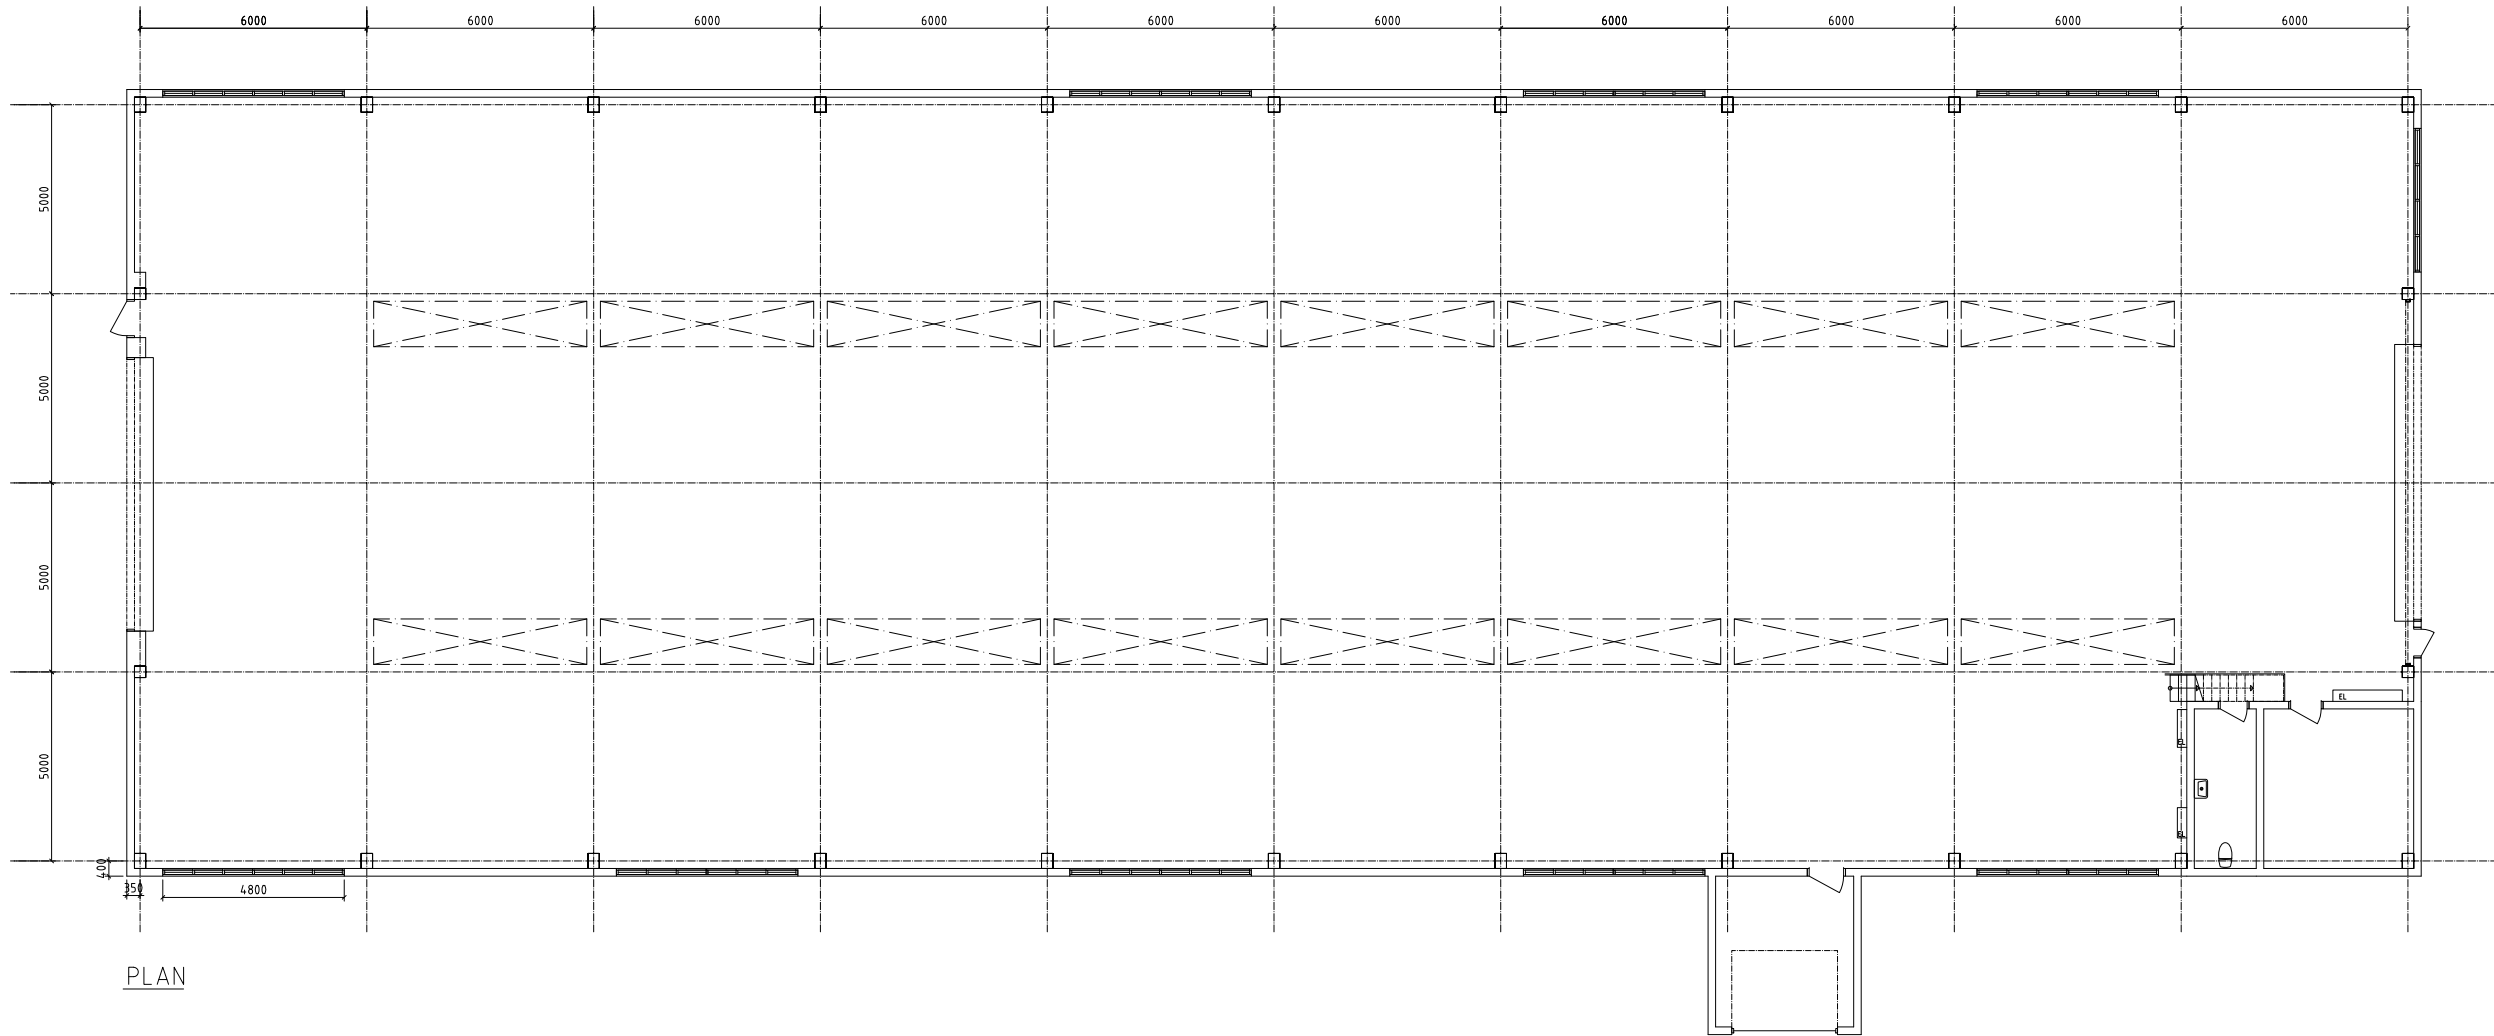

PLAN

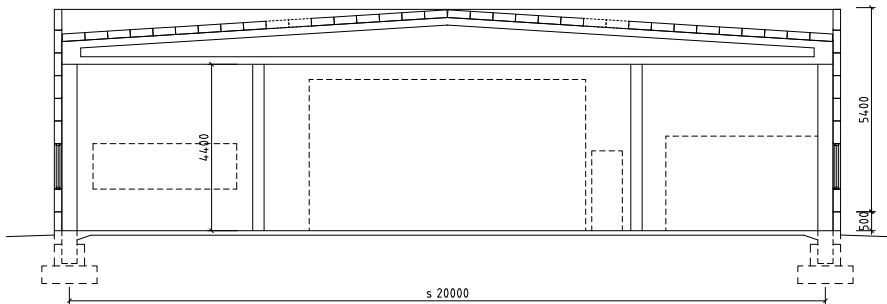

SEKTION

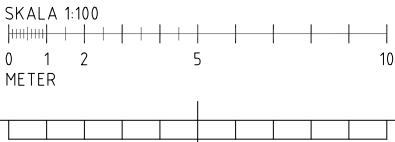

BET	ANT	ÄNDRINGEN AVSER	DATUM	SIGN
RELATIONSHANDLING				
KVARNTORP 6:10 KUMLA KOMMUN				
 KUMLA FASTIGHETER				
UPPDRAGNR	RITAD/KONSTR AV		HANDLAGGARE	
DATUM	PB		ANSVARIG	
2017-11-28				
KVARNTORP 6:10				
RELATIONSHANDLING				
PLAN				
SKALA	NUMMER		BET	
A1:1-100 A3:1-200	A-40.1-100			