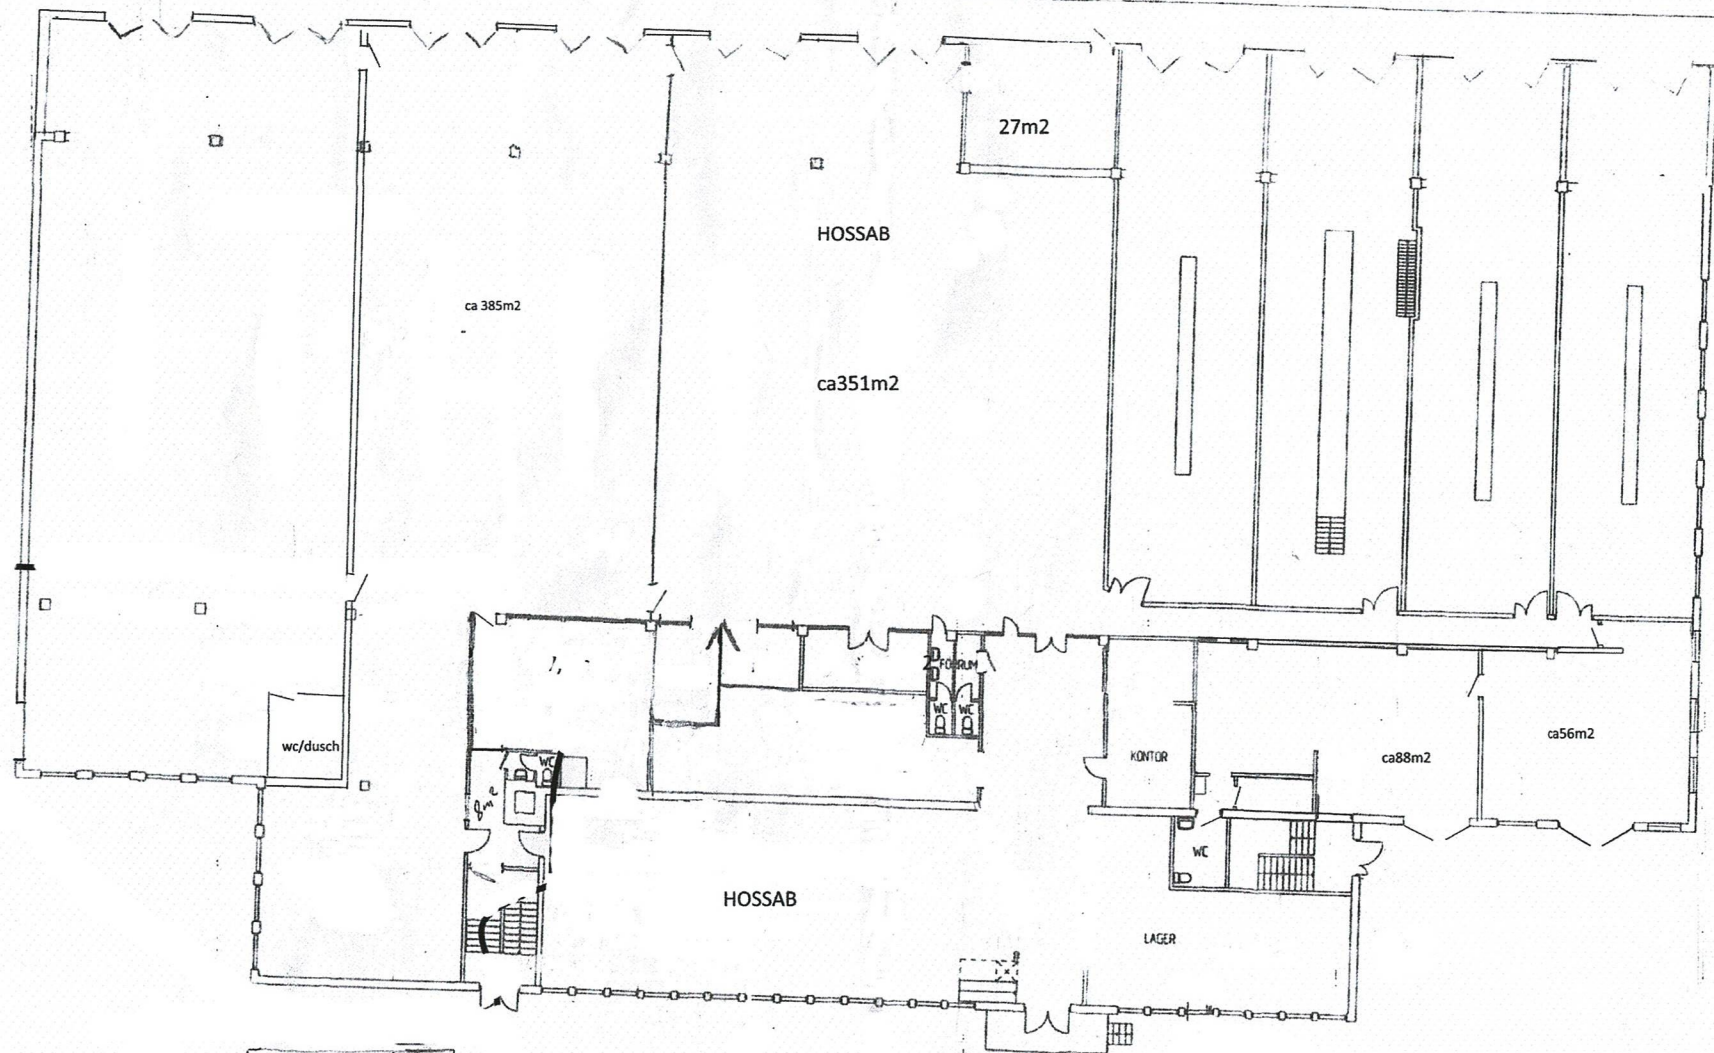


ca 55 m2
VÄNING 1

ALT 1

141121

RELATIONSHANDLING		
