


BET	ANT	ÄNDRING AVSER	DATUM	SIGN
MALMÖ FLYGGODSET 1				
ORIENTERING				
STATUS				
RELATIONSRITNING				
HYRESGÄST				
FASTIGHETSÄGARE				
FASTPARTNER				
PROJEKTÖR				
ERRWE BYGGKONSULT AB				
JÄGERSROVÄGEN 151 G. 1 TR. 213 75 MALMÖ				
BH	FASTPARTNER FLYGGODSET AB 044-653 25 01		ANNIKA Sjöberg	
A	ERRWE BYGGKONSULT AB 044-611 98 57		ROLF WALLDÉN	
K				
VS				
VE				
E				
UPPROGNR	RITAD/REVISER AV		HANDLÄGGARE	
333-	Rolf Walldén		Rolf Walldén	
DATUM	ANSVARIG			
2026-03-25	Annika Sjöberg			
Malmö kommun				
PLAN, BOTTENVÅNING OCH PLAN 2.2. DEL AV				
RELATIONSRITNING, LOKAL 333-04				
SKALA 1:100 (A3)	NUMMER		BET	
1:200 (A4)	26-A-40.1-100101104			

- HANDLINGENS ORIGINALFORMAT ÄR A3 (297 X 420 mm). ANGIVEN SKALA ÄR ANGIVET I RITNINGEN. ÖVRIGA PAPPERFORMAT ÄR 1/2 SKALA, ALT. EJ I SKALA.
- KONTRAKTSRITNING
- FÖRSLAGSRITNING
- RELATIONSRITNING
- ARBETSRIKNING
- FÖRFRÅGNINGSUNDERLAG
- BYGGLOVSRIKNING
- FÖRHANDSKOPIA
- GRANSKNINGSRIKNING

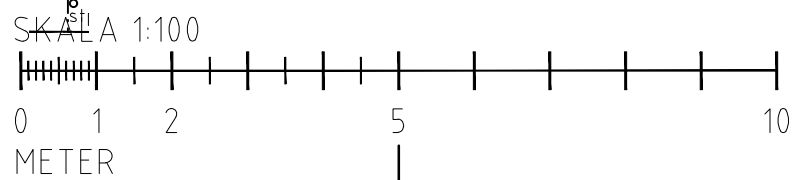

PLAN, BOTTENVÅNING, DEL AV
- SKALA 1:100 (A3) -

PLAN, VÅNING 2, DEL AV
- SKALA 1:100 (A3) -