
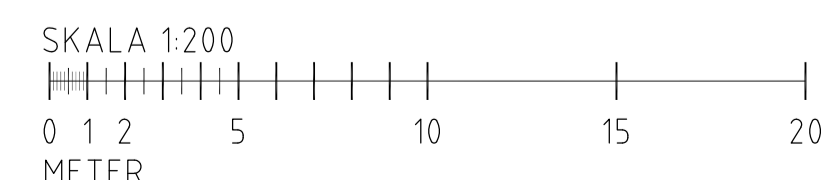


PLAN 1

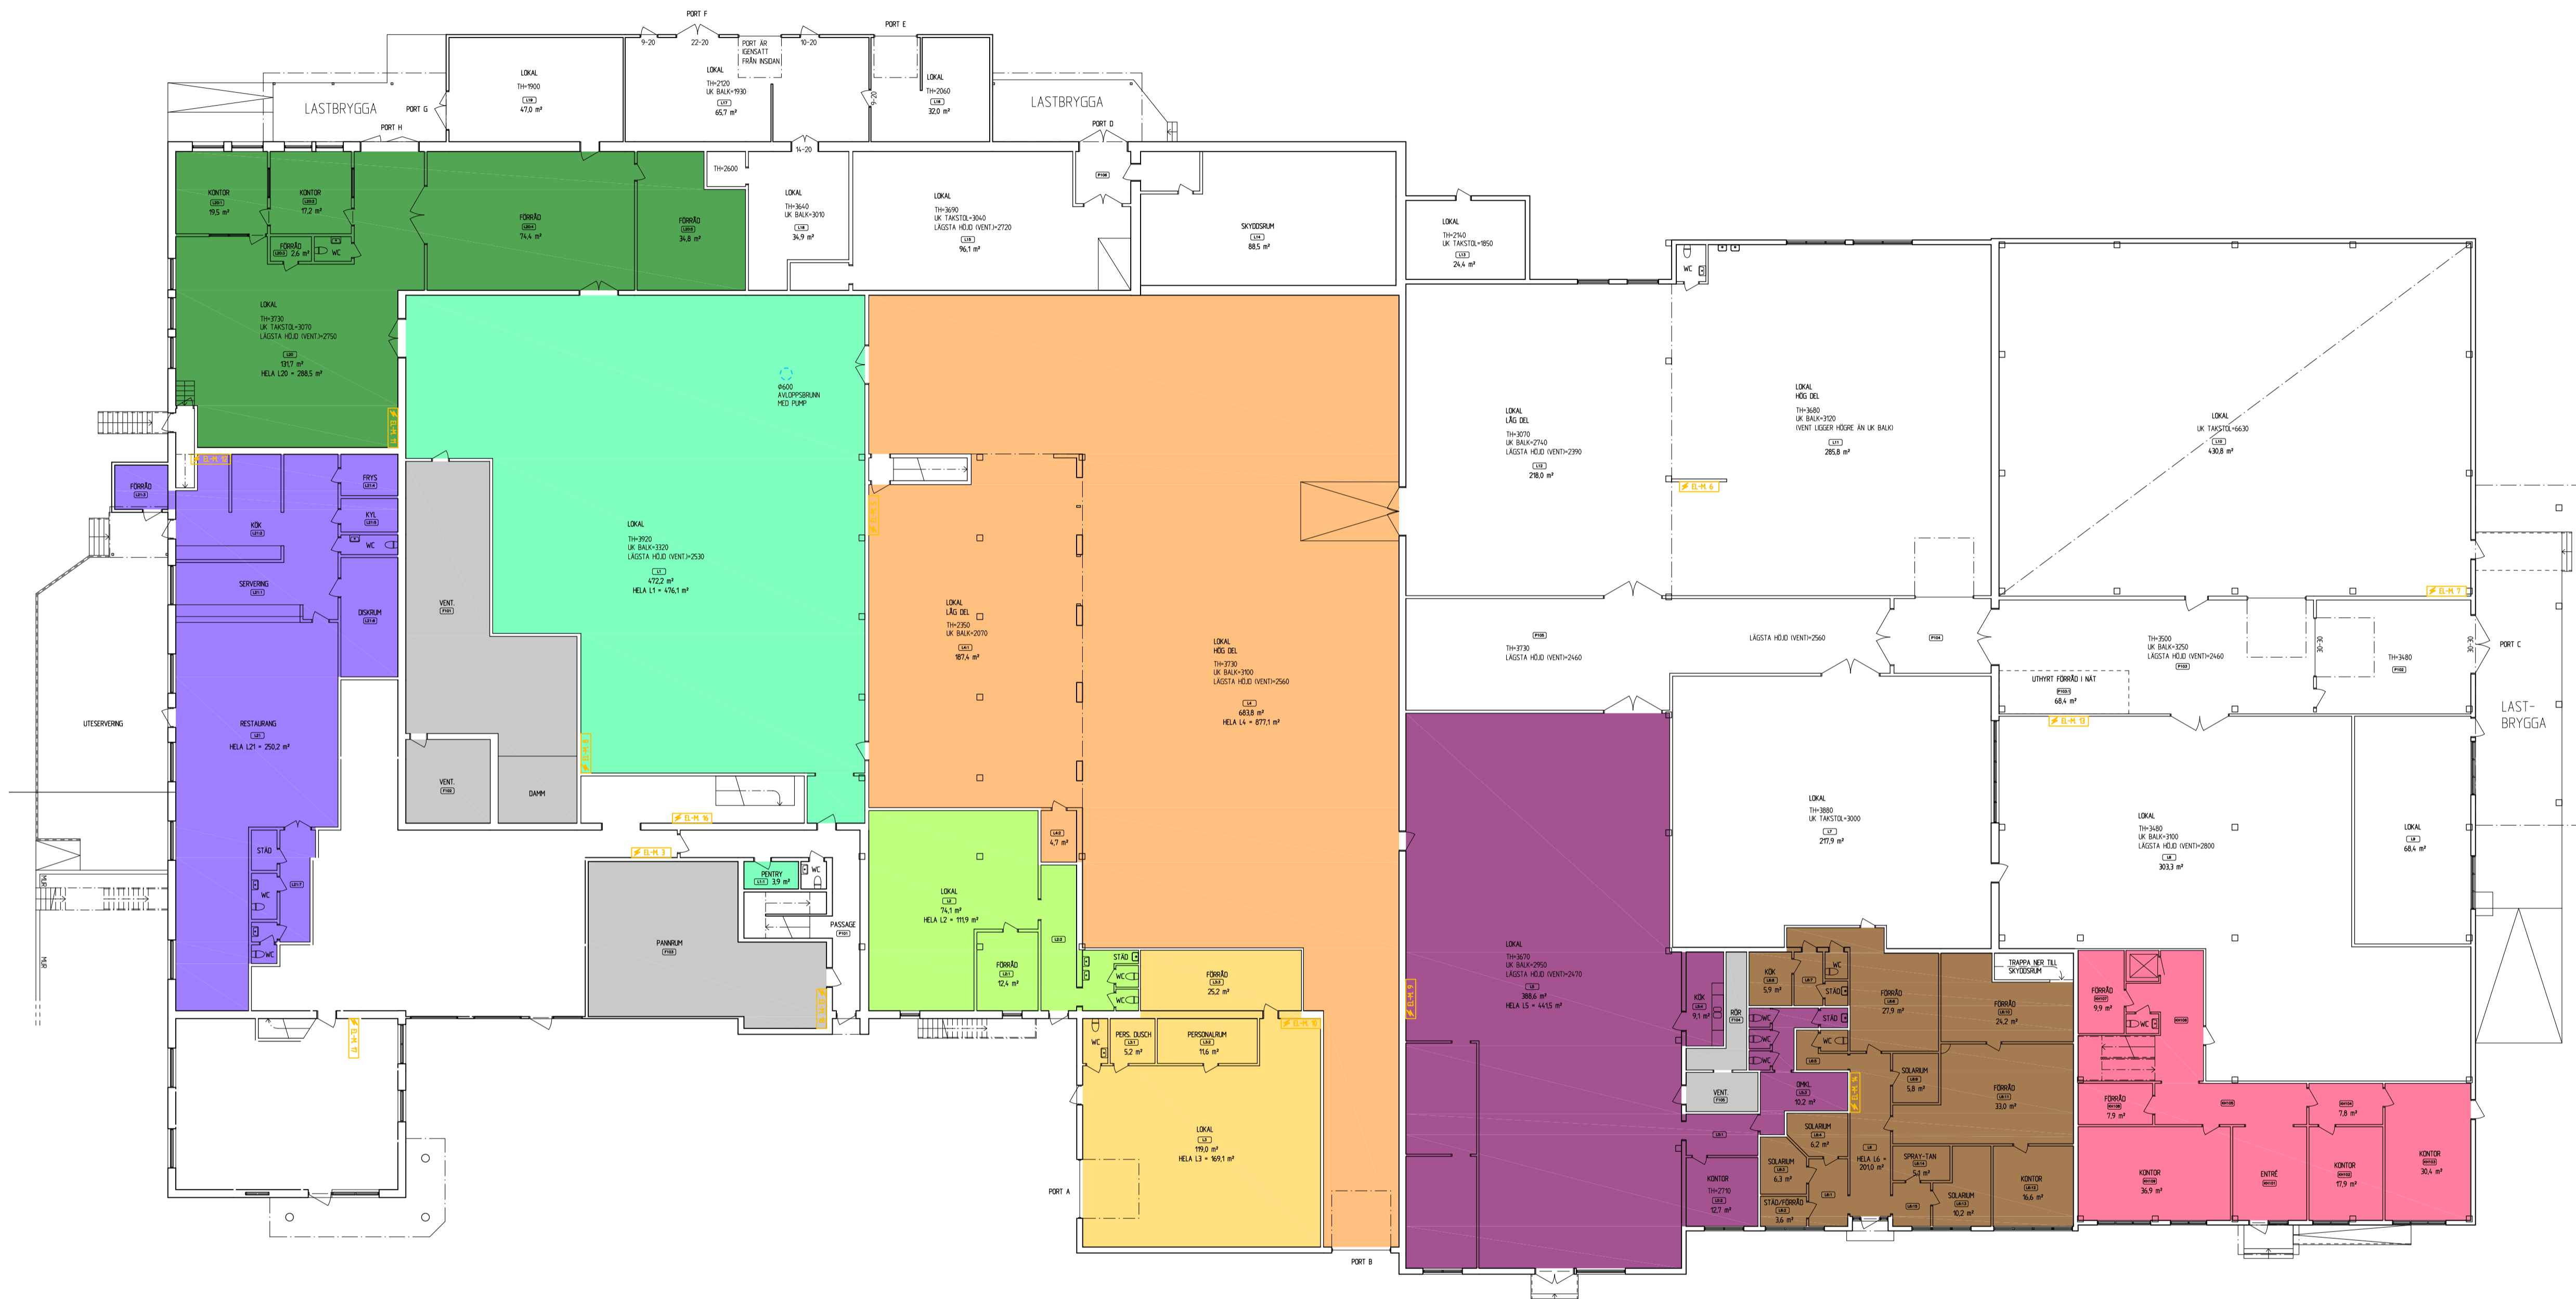

BET	ANT	ÄNDRINGEN AVSER	SIGN	DATUM
RELATIONSHANDLING				
HERRLJUNGA FÖRETAGSCENTER LOKE 1, HERRLJUNGA KOMMUN				
		VARA BYGGKONSULT AB Box 68, Korsg. 17 534 21 VARA TEL: 0512-332 60 vbab@varabyggkonsult.se		
LUPPDRAG NR 23400	RITAD AV S.S.	HANDLÄGGARE L.A.		
DATUM 2023-05-12	ANSVARIG			
RELATION PLAN 1				
SKALA A3=1:400 A1=1:200	NUMMER A-40.1-101			I BET

PLO 2023-5-14 2320 P:\23\23400 LOKE 1 FD YSFL HJLJ RELATION\ARITIN\AMP 23400.DWG ADR\N