
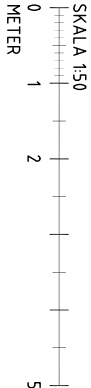


FÖRKLARINGAR

FÖRESKRIFTER

HÄVISNINGAR

Förklaringar och föreskrifter se ritning A-04-1-110

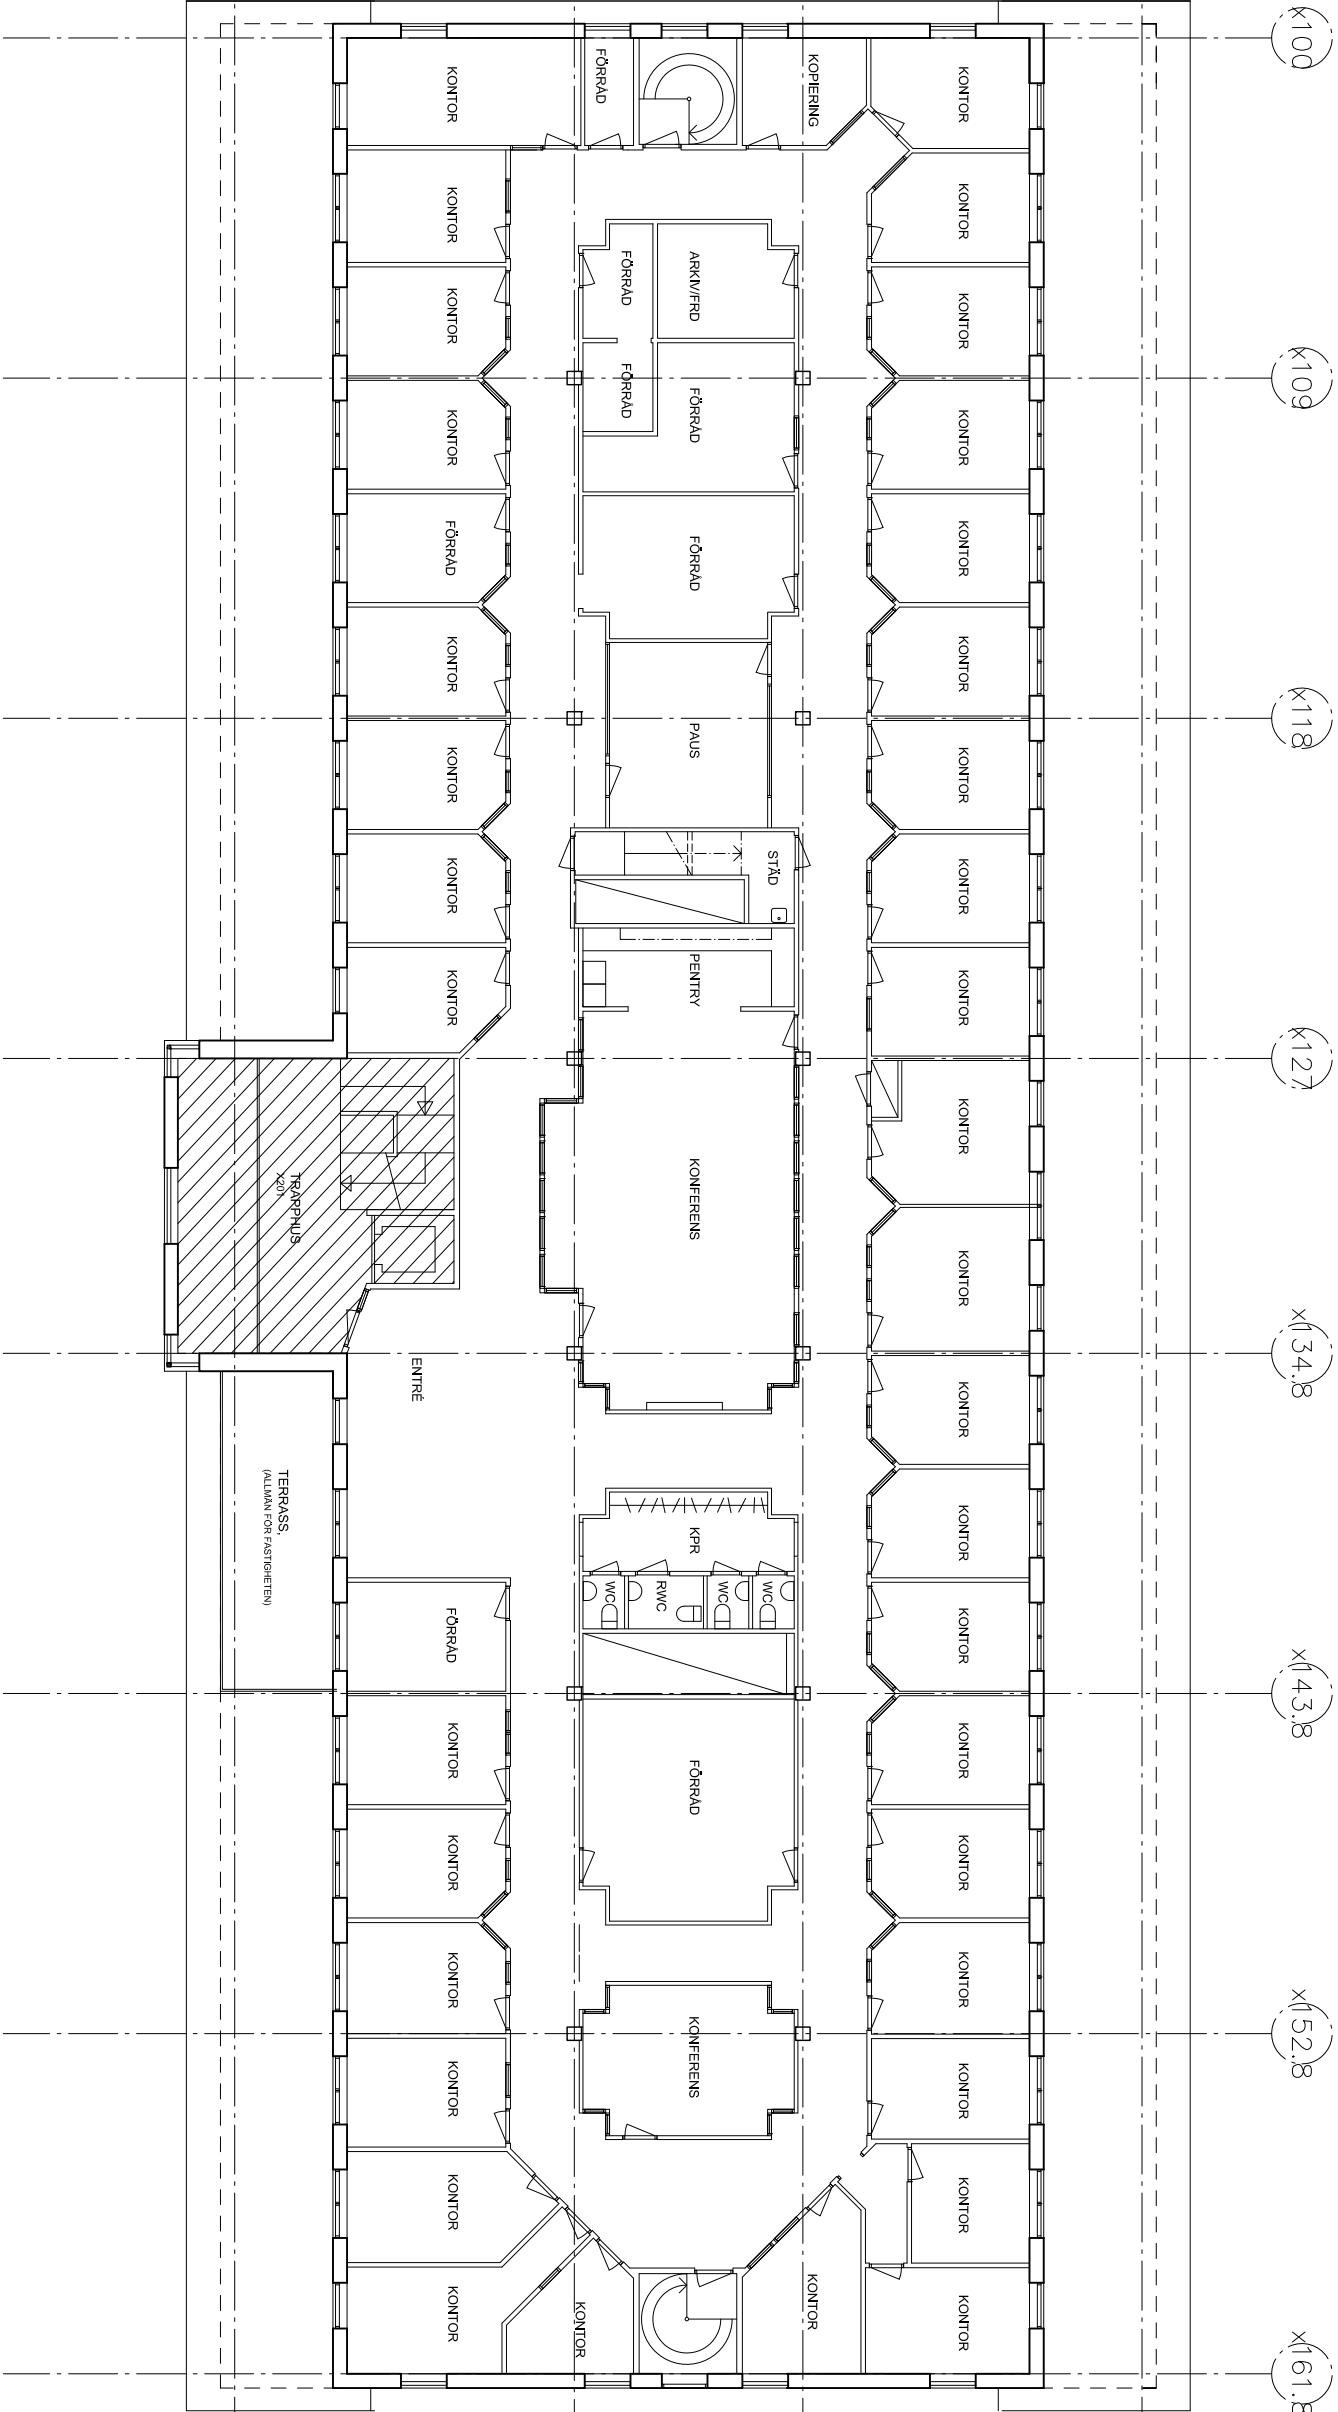

Ritning bygger på underlag upprättad
av Sigillet Fastighets AB.
Ritning ej kontrollerad på plats.
Avvikelser kan förekomma.

BET	ANT	ARBODEN AVSE	DATUM	SKÄL			
RELATIONSHANDLING							
100426-01 BALLTORP 1:52							
MÖLNDAL KOMMUN							
KUB ARKITEKTER SIGILLET FASTIGHETS AB							
FÖRSTÄLLE			TECKEN				
K			KUB Arkitekter AB				
E							
V							
Br							
A4							
UPPRÄTTAD			RTD JV	MÅTT: 1:50			
100426-01			EB	KÄJ			
DATUM			UPPRÄTTAD AV				
2020-09-23			Karl Axel Johansson				
PLAN 3							
BEF. UTSEENDE							
SKALA	150	NUMMER	A-04-1-130				
AS	1:100						
ORIGINALFORMAT: A3							