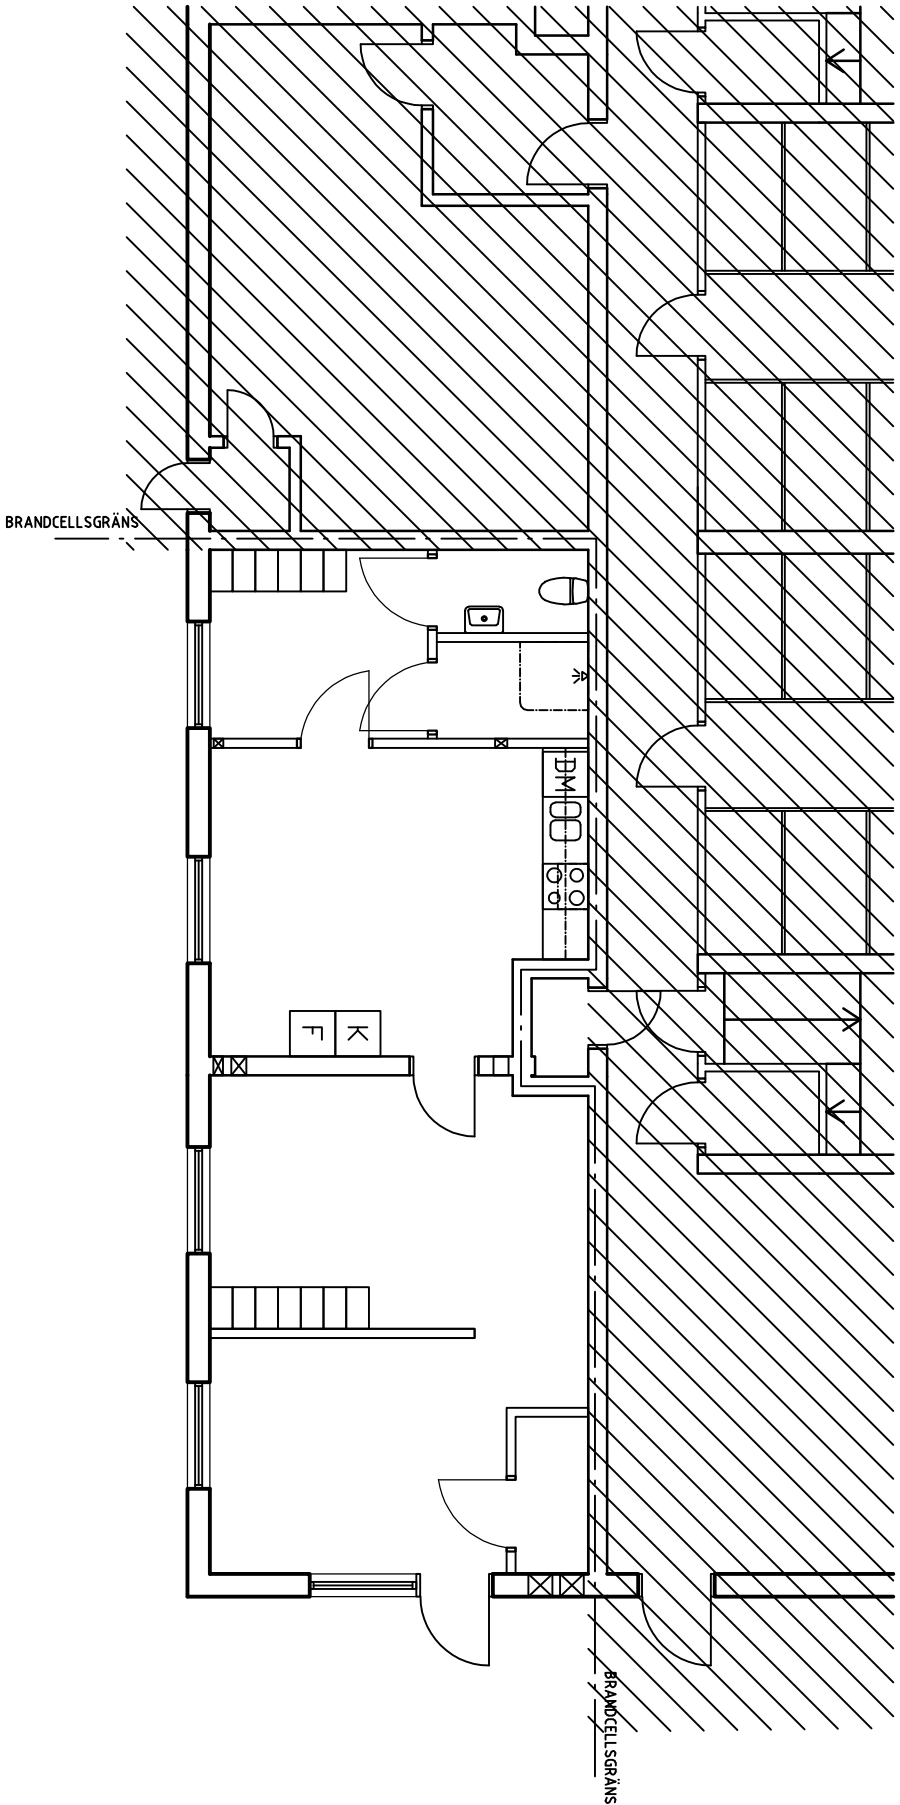


BET	AVT	ANORDNING AVSEN	SEN	DATUM			
RELATIONSHANDLING							
KVARNEN 7							
UPDRAG NR	BETAD AV	HAND. JOHNE					
MS	MS	MS					
DATUM	ANSÖKAN						
2019-11-15	MIA SALMINEN						
MARBERGSGATAN 10							
PLAN 01							
SKALA	NUMMER	I BET					
A3 1:100	K-20-1-001						