



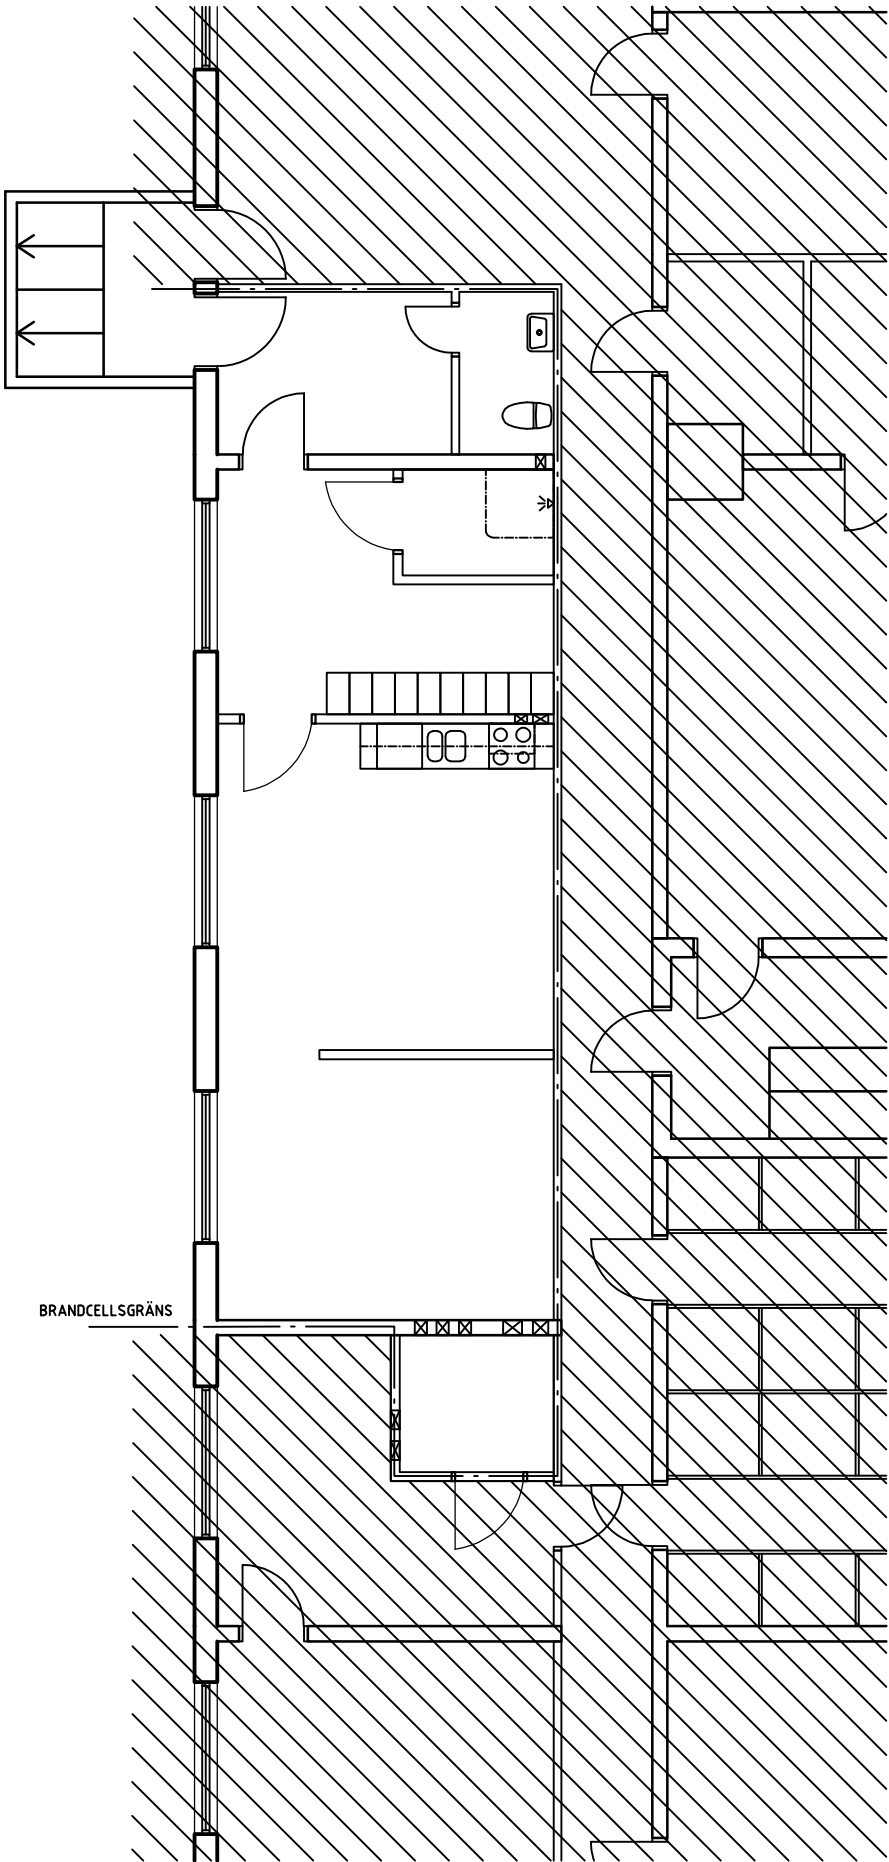

BRANDCELLSGRÄNS

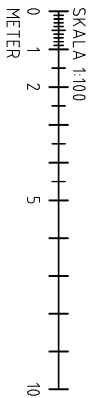

BET	AVT	ANORDNAD AV	SEN	DATUM		
RELATIONSHANDLING						
KVARNEN 6						
UPDRAG NR	RITAD AV		HANDLAGARE			
-	MS		MS			
DATUM	ANSÖKNING					
2019-11-15	MIA SALMINEN					
MARBERGSGATAN 8						
PLAN 01						
SKALA	NUMMER		I BET			
A3 1:100	K-201-001					