



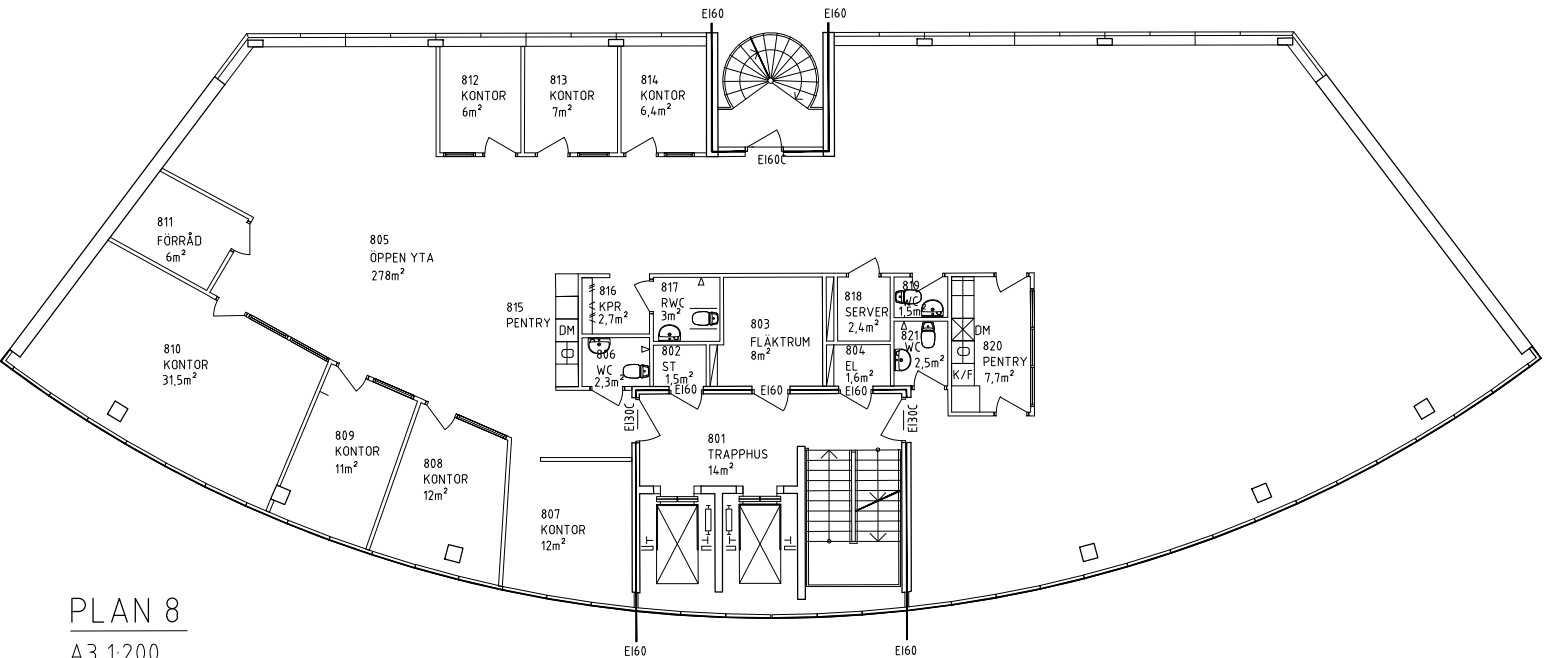

PLAN 8
A3 1:200

SKALL EJ BETRAKTAS SOM UPPMÄTNINGSRITNING.
AVVIKELSER KAN FÖREKOMMA.

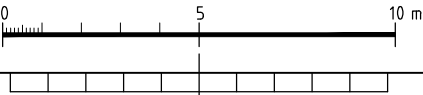

A		UPPDATERAD LAYOUT, RUMSNUMRERING	SF	2021-03-24
BET	ANT	ÄNDRINGEN AVSER	SIGN	DATUM
RELATIONSHANDLING				
				
NACKA KOMMUN				
UPPDRAG NR	08-007	RITAD AV	HEDRÉN	HANDLÄGGARE
DATUM	2013-12-10	ANSVARIG	A SVENSSON	OTTERLING
KV DEL AV SICKLAÖN 83:35 PLAN 8				
SKALA	A3 1:200	NUMMER	A30-71-11	BET