


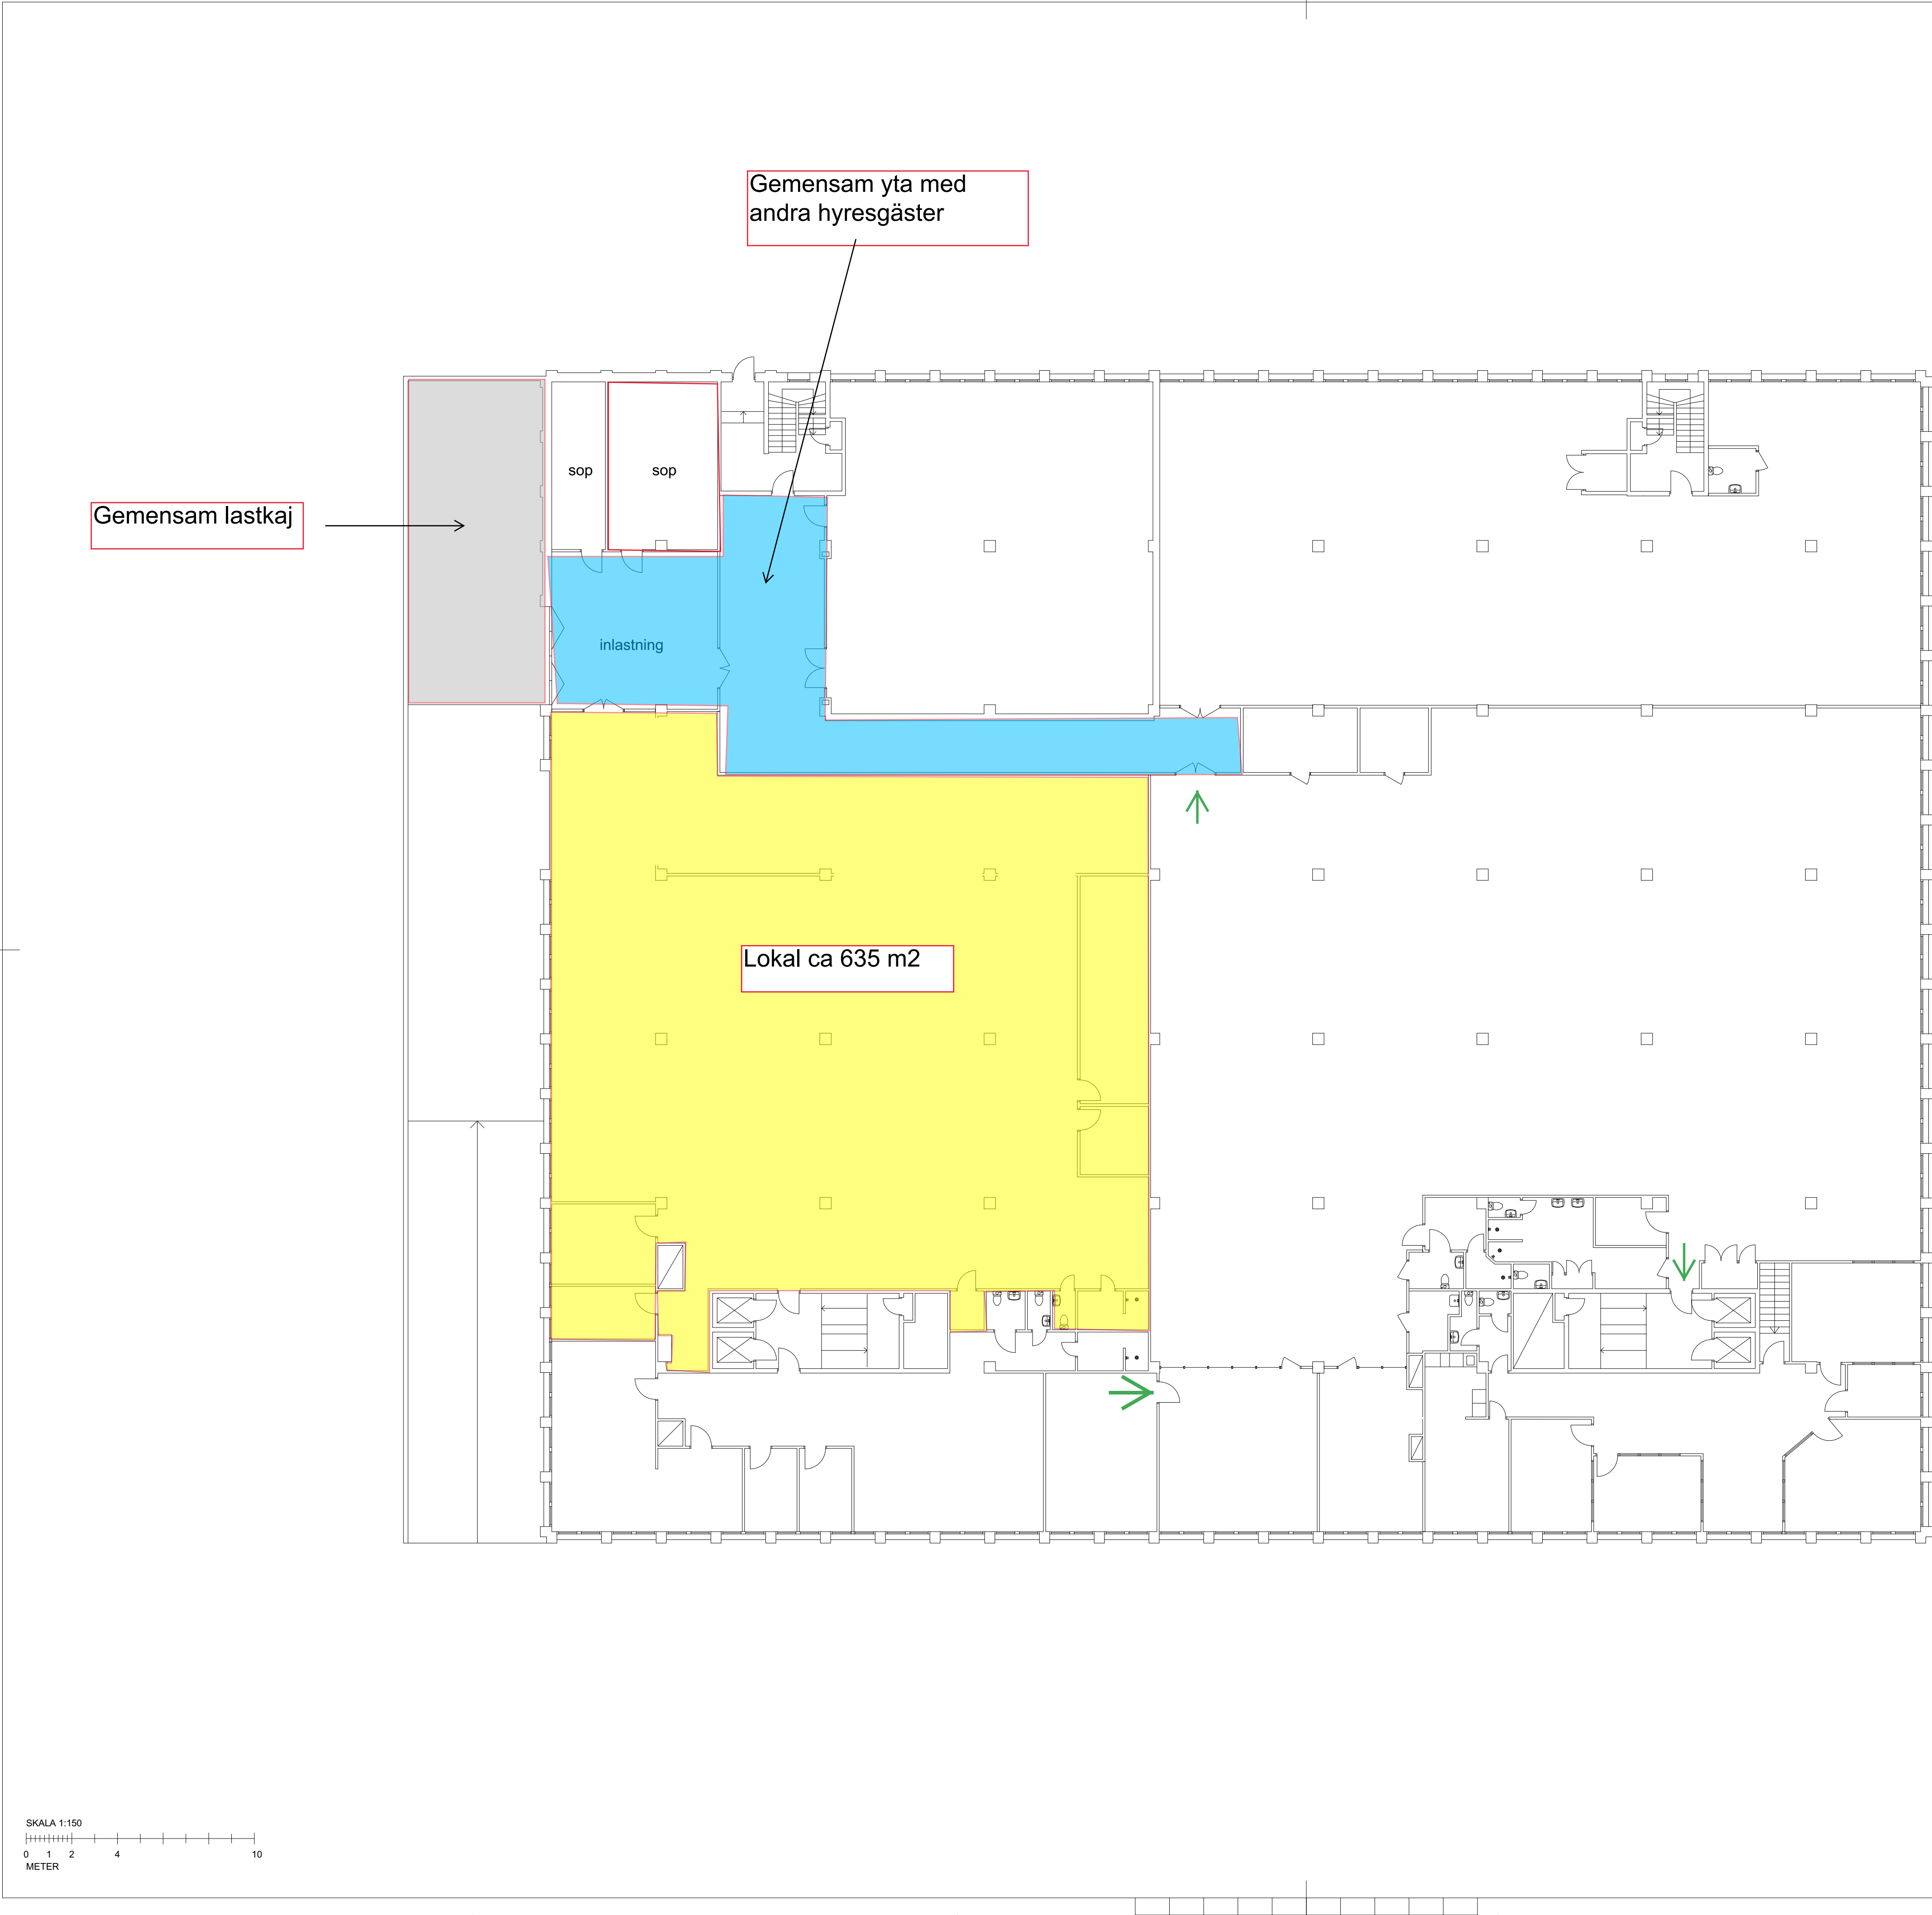

FÖRESKRIFTER o FÖRKLARINGAR

BET	ANT	ÄNDRING AVSER	DATUM	SIGN
RELATIONSHANDLING				
KV. PROVRORET 15 STOCKHOLMS KOMMUN				
VIZ Arkitektkontor AB		tel.nr. 08 - 55 69 19 00		
K				
VVS				
Sp				
E				
B				
UPPDRAG NR		RITAD AV	HANDLÄGGARE	
		H. SANDSTRÖM	P. OLSSON	
DATUM		ANSVÄRIG		
2017-05-24		A. LINDQVIST		
Planritningar Plan 1				
SKALA		NUMMER		BET
A1 - 1:150 A3 - 1:300		A-40.1-100		