


Bottenvåning

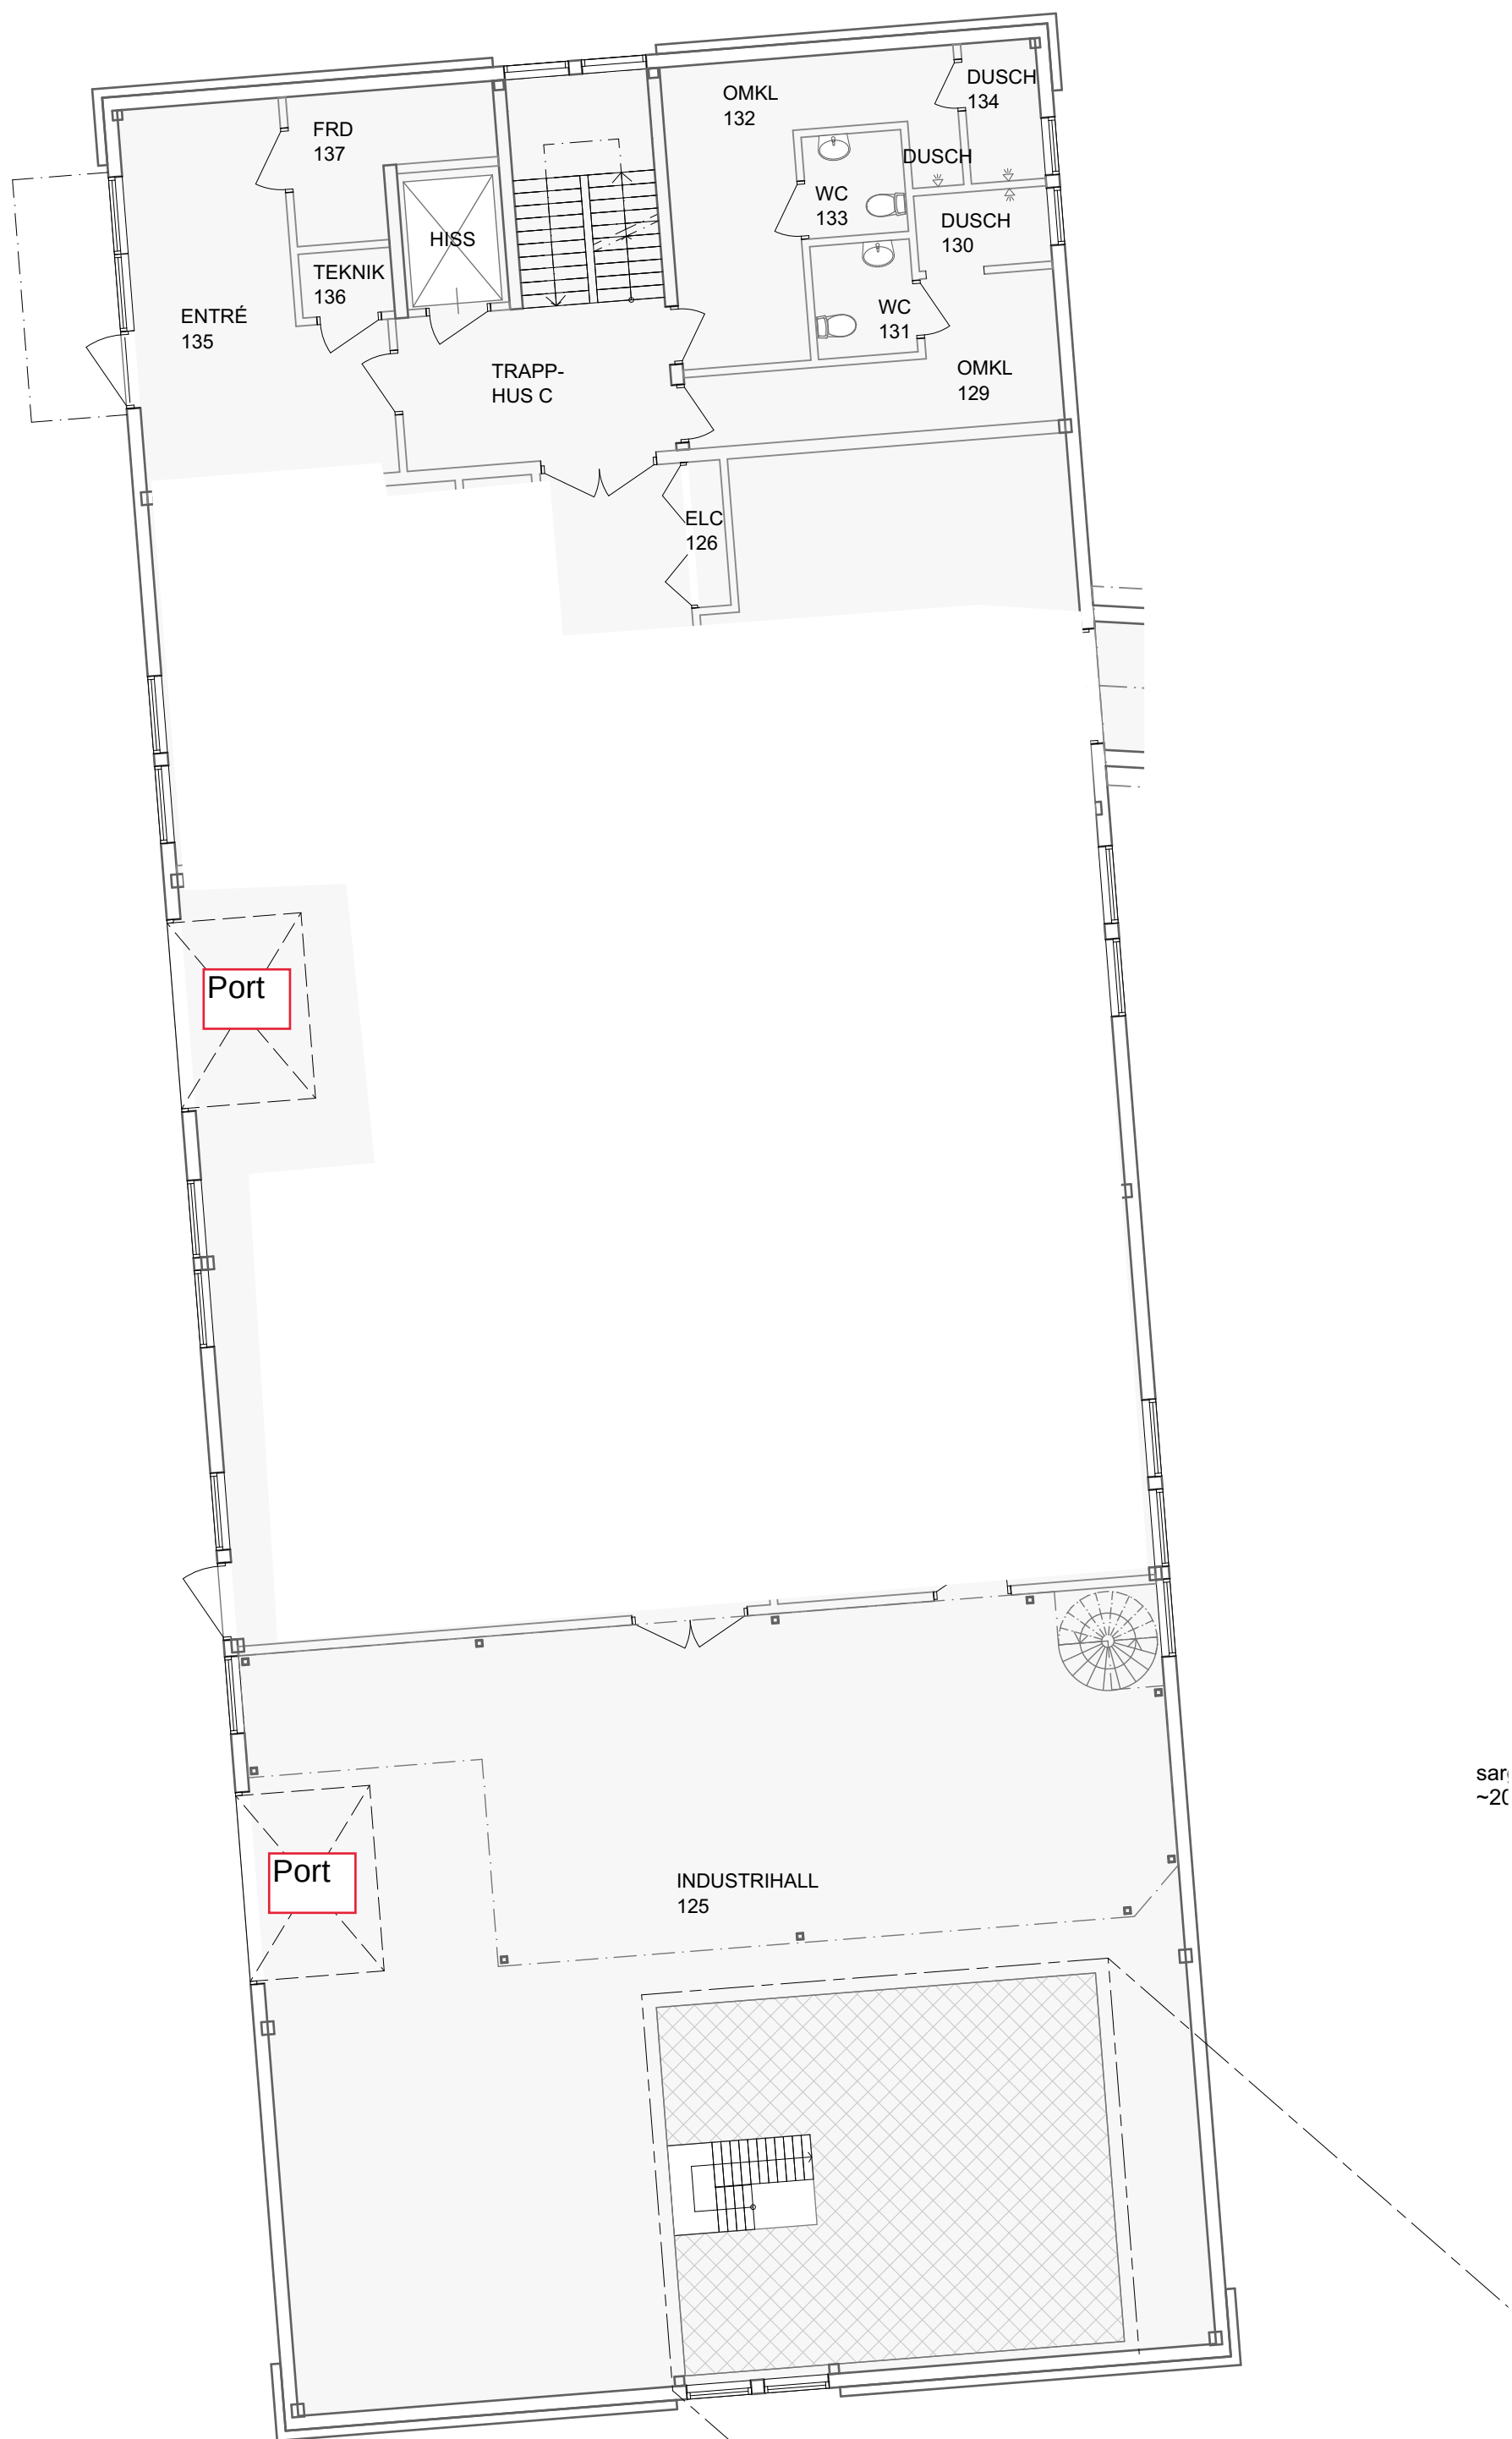

SKALA 1:100
0 1 2 5 10
METER

ALLMÄNNA ANVISNINGAR
OCH FÖRESKRIFTER

SAMTLIGA MÅTT ANGES I MILLIMETER

RITNINGARS STATUS

RITNINGAR SKALL, FÖR ATT VARA GÄLLANDE PÅ BYGGARBETSPÅTÄNEN ELLER FÖR ATT ANVÄNDAS FÖR BESTÄLLNING AV SNICKERIER, INREDNING M M, VARA FÖRSEDD MED BENÄMNING "BYGGHANDLING".

OBS! SAMTLIGA MÅTT KONTROLLERAS PÅ PLATS INNAN TILLVERKNING SKER. ENTREPRENÖREN SKALL FÖRSÄKRA SIG OM ATT HEN ERHÅLLIT DEN SENASTE VERSIONEN AV RITNINGEN INNAN ARBETE PÅBÖRJAS. VID EVENTUELLA OKLARHETER; KONTAKTA ARKITEKTEN.

BET	ANT	ÄNDRING AVSER		DATUM	SIGN
RELATIONSHANDLING					
Kv. TONFISKEN 8 HUDDINGE KOMMUN					
VINCERO FASTIGHETER					
VIZ Arkitektkontor AB		tel.nr. 08 - 55 69 19 00			
K					
VVS					
Sp					
E					
B					
UPPDRAG NR		RITAD AV	HANDLÄGGARE		
		J. JOHANSSON	P. OLSSON		
DATUM		ANSVARIG			
2019-07-03		A. LINDQVIST			
Planritningar Plan 1, Entré & Källarplan					
SKALA		NUMMER		BET	
A1 - 1:100 A3 - 1:200		A-40.1-001			