




FASAD NÖR

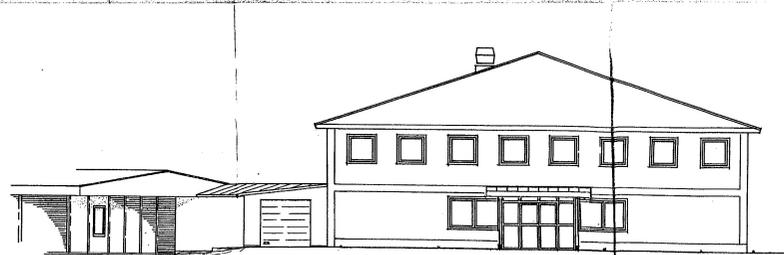


FASAD VÄSTER

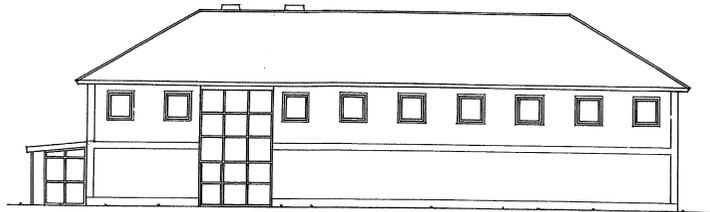


FASAD SÖDER

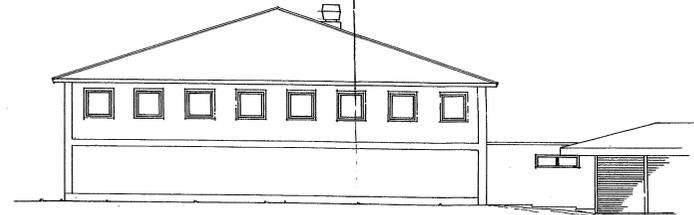

FASAD ÖSTER

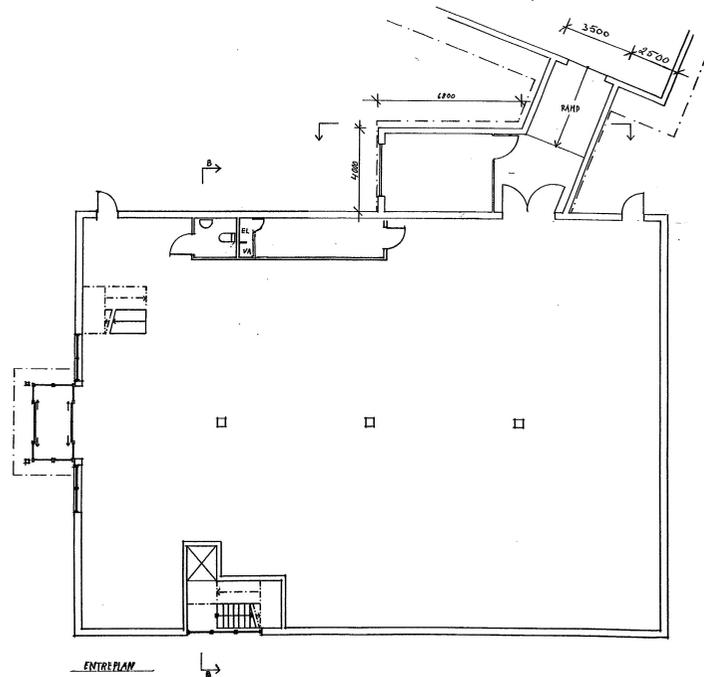

ENTRÉPLAN

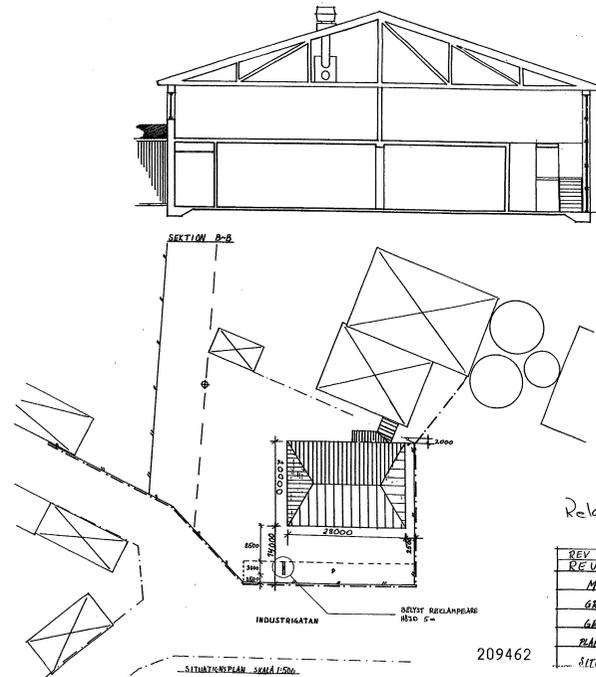


De tekniska egenheter som inte är
ej granskade i bygglovet.

BYGG-, RIVNINGS-, MARKLOV
Enligt beslut 2003/123
meddelas härmed lov i enlighet med
denna handling.
Vid arbetets utförande skall gällande
föreskrifter och föreskrifter följas.

BYGGNADSNÄMNDEN
Hässelholms konfirman
Vignér

Relationshandling

REV B	2003/123
REV A	2003/047 MIT
MEJERISTEN 4	
GRÄNGÅRDEN AB VINSLÖV	
BERTILSGE OLFSSON	
PLAN, FASADER, SEKTION, SKALA 1:100	
SITUATIONSPLAN, SKALA 1:500 P.1	

209462

www.microdata.nu

16x

Film Nr: BN 149

16x

24x