

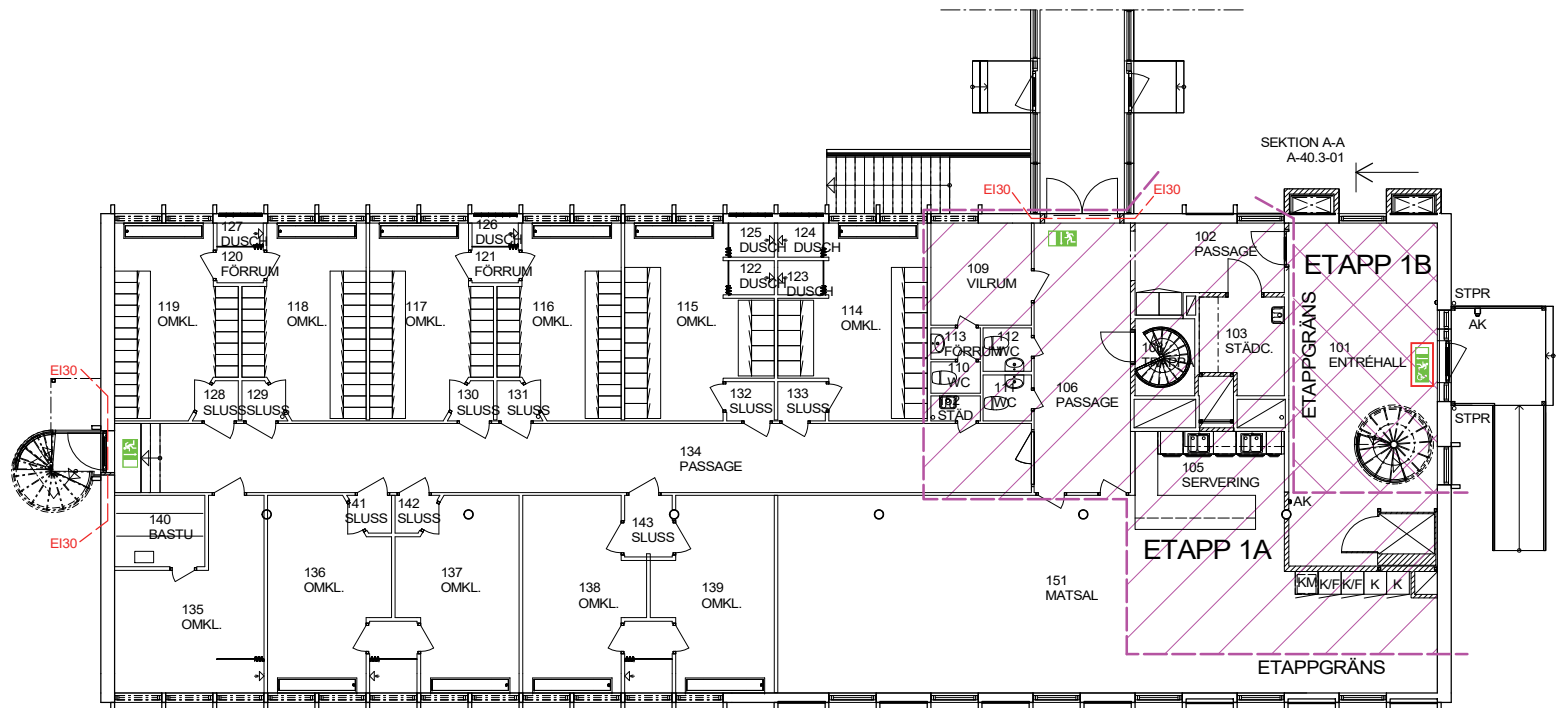


**PLAN 0**  
HELA PLANET INGÅR I ETAPP 1B

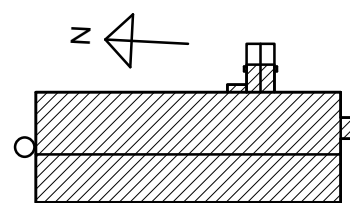

**PLAN 1**

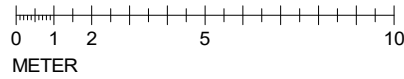

**FÖRKLARINGAR**

- = BEF. VÄGG
- = NY VÄGG
- = PREFABRICERAT LÄTTVÄGGSPARTI
- = NY ÖPPNING
- = BEF. DÖRR
- = BEF. DÖRR MED GLAS
- = NY DÖRR
- = NY DÖRR MED GLAS
- = BRANDCELLSGRÄNS EI30
- = BRANDCELLSGRÄNS EI60
- = BRANDCELLSGRÄNS REI60
- = ETAPPGRÄNS
- = ETAPPOMRÅDE ETAPP 1A
- = ETAPPOMRÅDE ETAPP 1B
- = GENOMLYST UTRYMNINGSSKYLT  
PILEN ANGER UTRYMNINGSRIKTNING
- = EFTERLYSAND E UTRYMNINGSSKYLT  
PILEN ANGER UTRYMNINGSRIKTNING
- AK = ARMBÅGSKONTAKT TILL DÖRRAUTOMATIK
- BR = BRÖSTNINGSHÖJD
- DA = DÖRRAUTOMATIK
- DM = DISKMASKIN
- ELC = EL-CENTRAL ENLIGT EL
- F = FRYS
- HS = HÖGSKÅP
- K = KYL
- K/F = KYL/FRYS
- KM = PLATS FÖR KAFFEMASKIN
- MIK = MIKROVÅGSUGN
- PK = PASSAGEKONTROLL TILL DÖRRAUTOMATIK
- STPR = STUPPRÖR
- UK = UNDERKANT
- UP = UTRYMNINGSPLATS (700x1300 mm)
- ÖK = ÖVERKANT
- FG +XX,XX = FÄRDIG GOLVNIVÅ ANGIVEN I RH 2000

**HÄNVISNINGAR**

|     |                   |      |            |
|-----|-------------------|------|------------|
| A   | RELATIONSHANDLING | RH   | 2025-05-13 |
| BET | ÄNDRINGEN AVSER   | SIGN | DATUM      |

**RELATIONSHANDLING**

**TRIO PERFEKTA**



|              |                 |              |
|--------------|-----------------|--------------|
| ARBETSNUMMER | RITADKONSTR. AV | REVITVERSION |
| 9124         | EA              | REVIT A 2023 |
| DATUM        | ANSVARIG        | FILNAMN      |
| 2024-05-17   | TO              | A-40-V-1.rvt |

LÖNSBODA 52:45 OSBY KOMMUN  
OMBYGGNAD AV KONTOR  
PLAN 0, PLAN 1  
NYTT UTSEENDE

|              |               |     |
|--------------|---------------|-----|
| OBJEKTNUMMER | RITNINGNUMMER | BET |
|              | A-40.1-01     | A   |

2025-05-13 09:34:57 D:\A-40-V-1\_7\arhbet.rvt