


PLAN 2
HELA PLANET INGÅR I ETAPP 1B



TAKPLAN
OMFATTNING AV HUVAR, IGENSÄTTNINGAR I YTTERTAK M M ENLIGT BYGG-PM EL OCH VVS

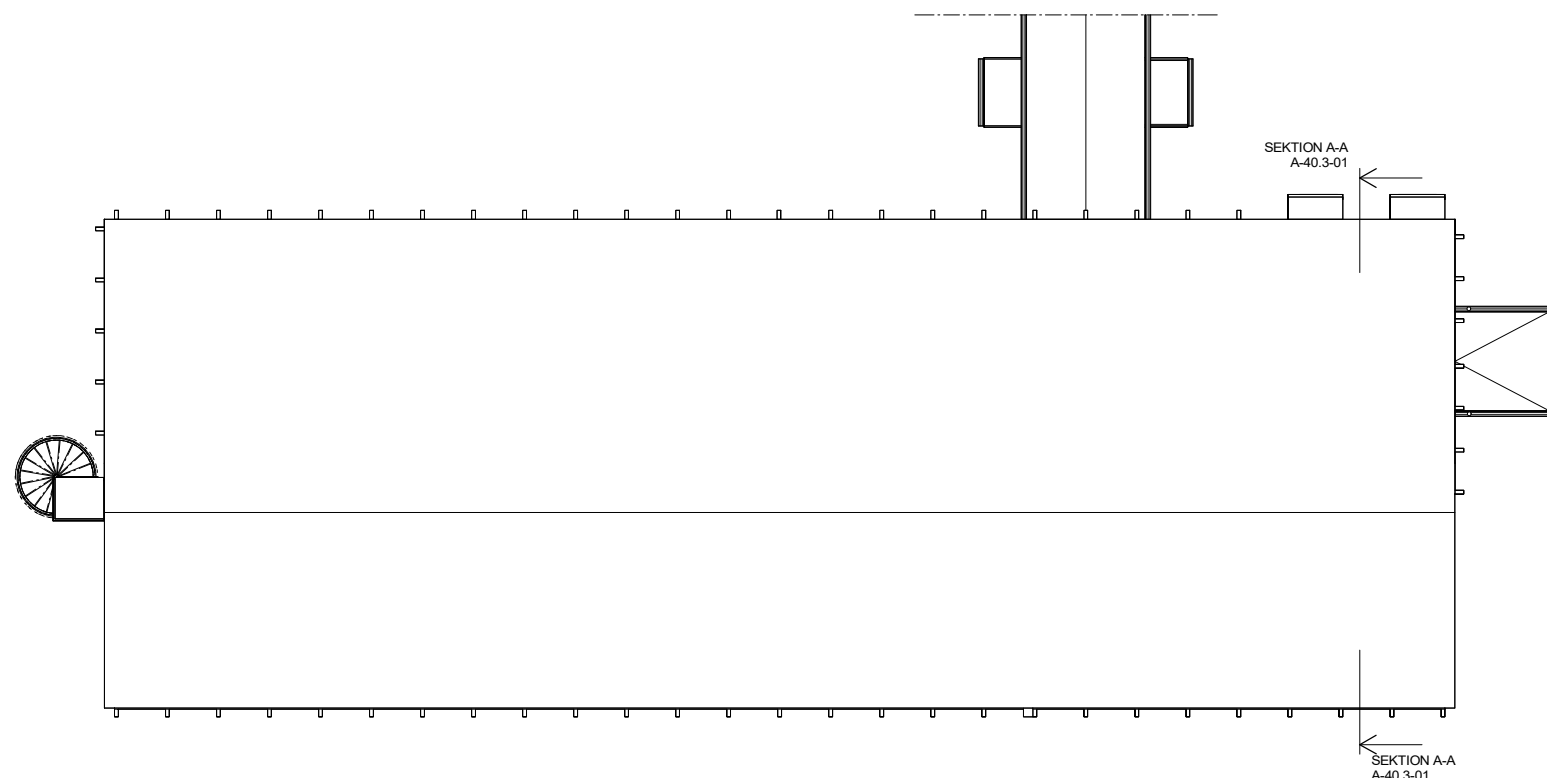

FÖRKLARINGAR

- = BEF. VÄGG
- = NY VÄGG
- = PREFABRICERAT LÄTTVÄGGSPARTI
- = NY ÖPPNING
- = BEF. DÖRR
- = BEF. DÖRR MED GLAS
- = NY DÖRR
- = NY DÖRR MED GLAS
- = BRANDCELLSGRÄNS EI30
- = BRANDCELLSGRÄNS EI60
- = BRANDCELLSGRÄNS REI60
- = ETAPPGRÄNS
- = ETAPPOMRÅDE ETAPP 1A
- = ETAPPOMRÅDE ETAPP 1B
- = GENOMLYST UTRYMNINGSSKYLT
PILEN ANGER UTRYMNINGSRIKTNING
- = EFTERLYSAND E UTRYMNINGSSKYLT
PILEN ANGER UTRYMNINGSRIKTNING
- AK ARMBÄGSKONTAKT TILL DÖRRAUTOMATIK
- BR BRÖSTNINGSHÖJD
- DA DÖRRAUTOMATIK
- DM DISKMASKIN
- ELC ELCENTRAL ENLIGT EL
- F FRYS
- HS HÖGSKÅP
- K KYL
- K/F KYL/FRYS
- KM PLATS FÖR KAFFEMASKIN
- MIK MIKROVÅGSUGN
- PK PASSAGEKONTROLL TILL DÖRRAUTOMATIK
- STPR STUPPRÖR
- UK UNDERKANT
- UP UTRYMNINGSPLATS (700x1300 mm)
- ÖK ÖVERKANT
- = FÄRDIG GOLVNIVÅ ANGIVEN I RH 2000

HÄNVISNINGAR

A	RELATIONSHANDLING	RH	2025-05-13
BET	ÄNDRINGEN AVISER	SIGN	DATUM

RELATIONSHANDLING


TRIO PERFEKTA



ARBETSNUMMER	RITADKONSTR. AV	REVITVERSION
9124	EA	REVIT A 2023
DATUM	ANSVARIG	FILNAMN
2024-05-17	TO	A-40-V-1.rvt

LÖNSBODA 52:45 OSBY KOMMUN
OMBYGGNAD AV KONTOR
PLAN 2, TAKPLAN
NYTT UTSEENDE

OBJEKTNUMMER	RITNINGNUMMER	BET
	A-40.1-02	A

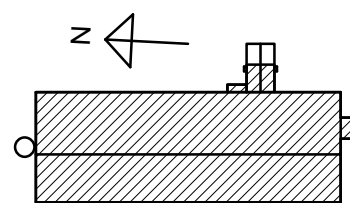

2025-05-13 09:35:20 D:\A-40-V-1_7\arbeta.rvt