


FASAD MOT VÄSTER




FASAD MOT SÖDER





FASAD MOT ÖSTER

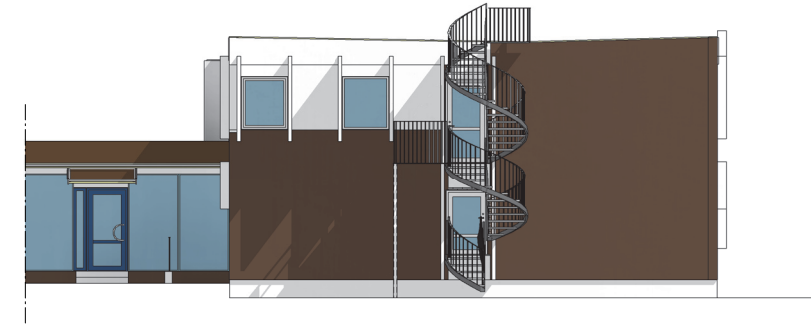

FASAD MOT NORR

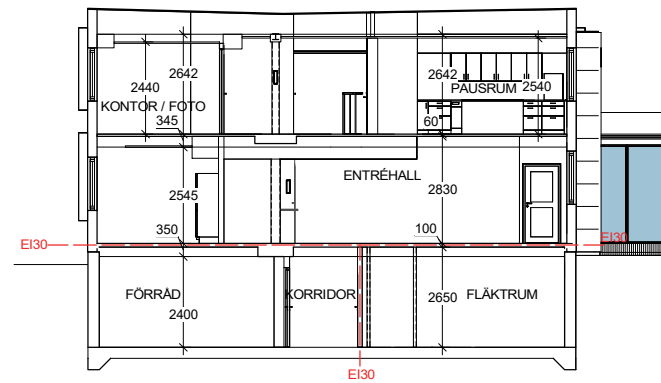

SEKTION A-A

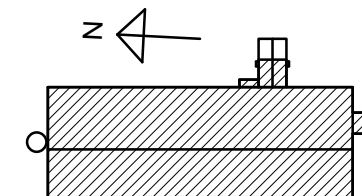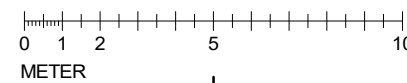

A	RELATIONSHANDLING	RH	2025-05-13
BET	ANDRINGEN AVSER	SIGN	DATUM
<b>RELATIONSHANDLING</b>			
<b>TRIO PERFEKTA</b>			
 <i>Vi leder vatten</i>			
<b>arkitektgården</b> <small>044-12 30 70 • KRISTIANSTAD</small>			
ARBETSNUMMER	RITADKONSTR. AV	REVIVERSION	
9124	EA	REVIT A 2023	
DATUM	ANSVARIG	FILNAMN	
2024-05-17	TO	A-40-V-1.rvt	
LÖNSBODA 52:45 OSBY KOMMUN			
OMBYGGNAD AV KONTOR			
FASADER, SEKTIONER			
NYTT UTSEENDE			
OBJEKTNUMMER	RITNINGNUMMER	BET	
	A-40.3-01	A	