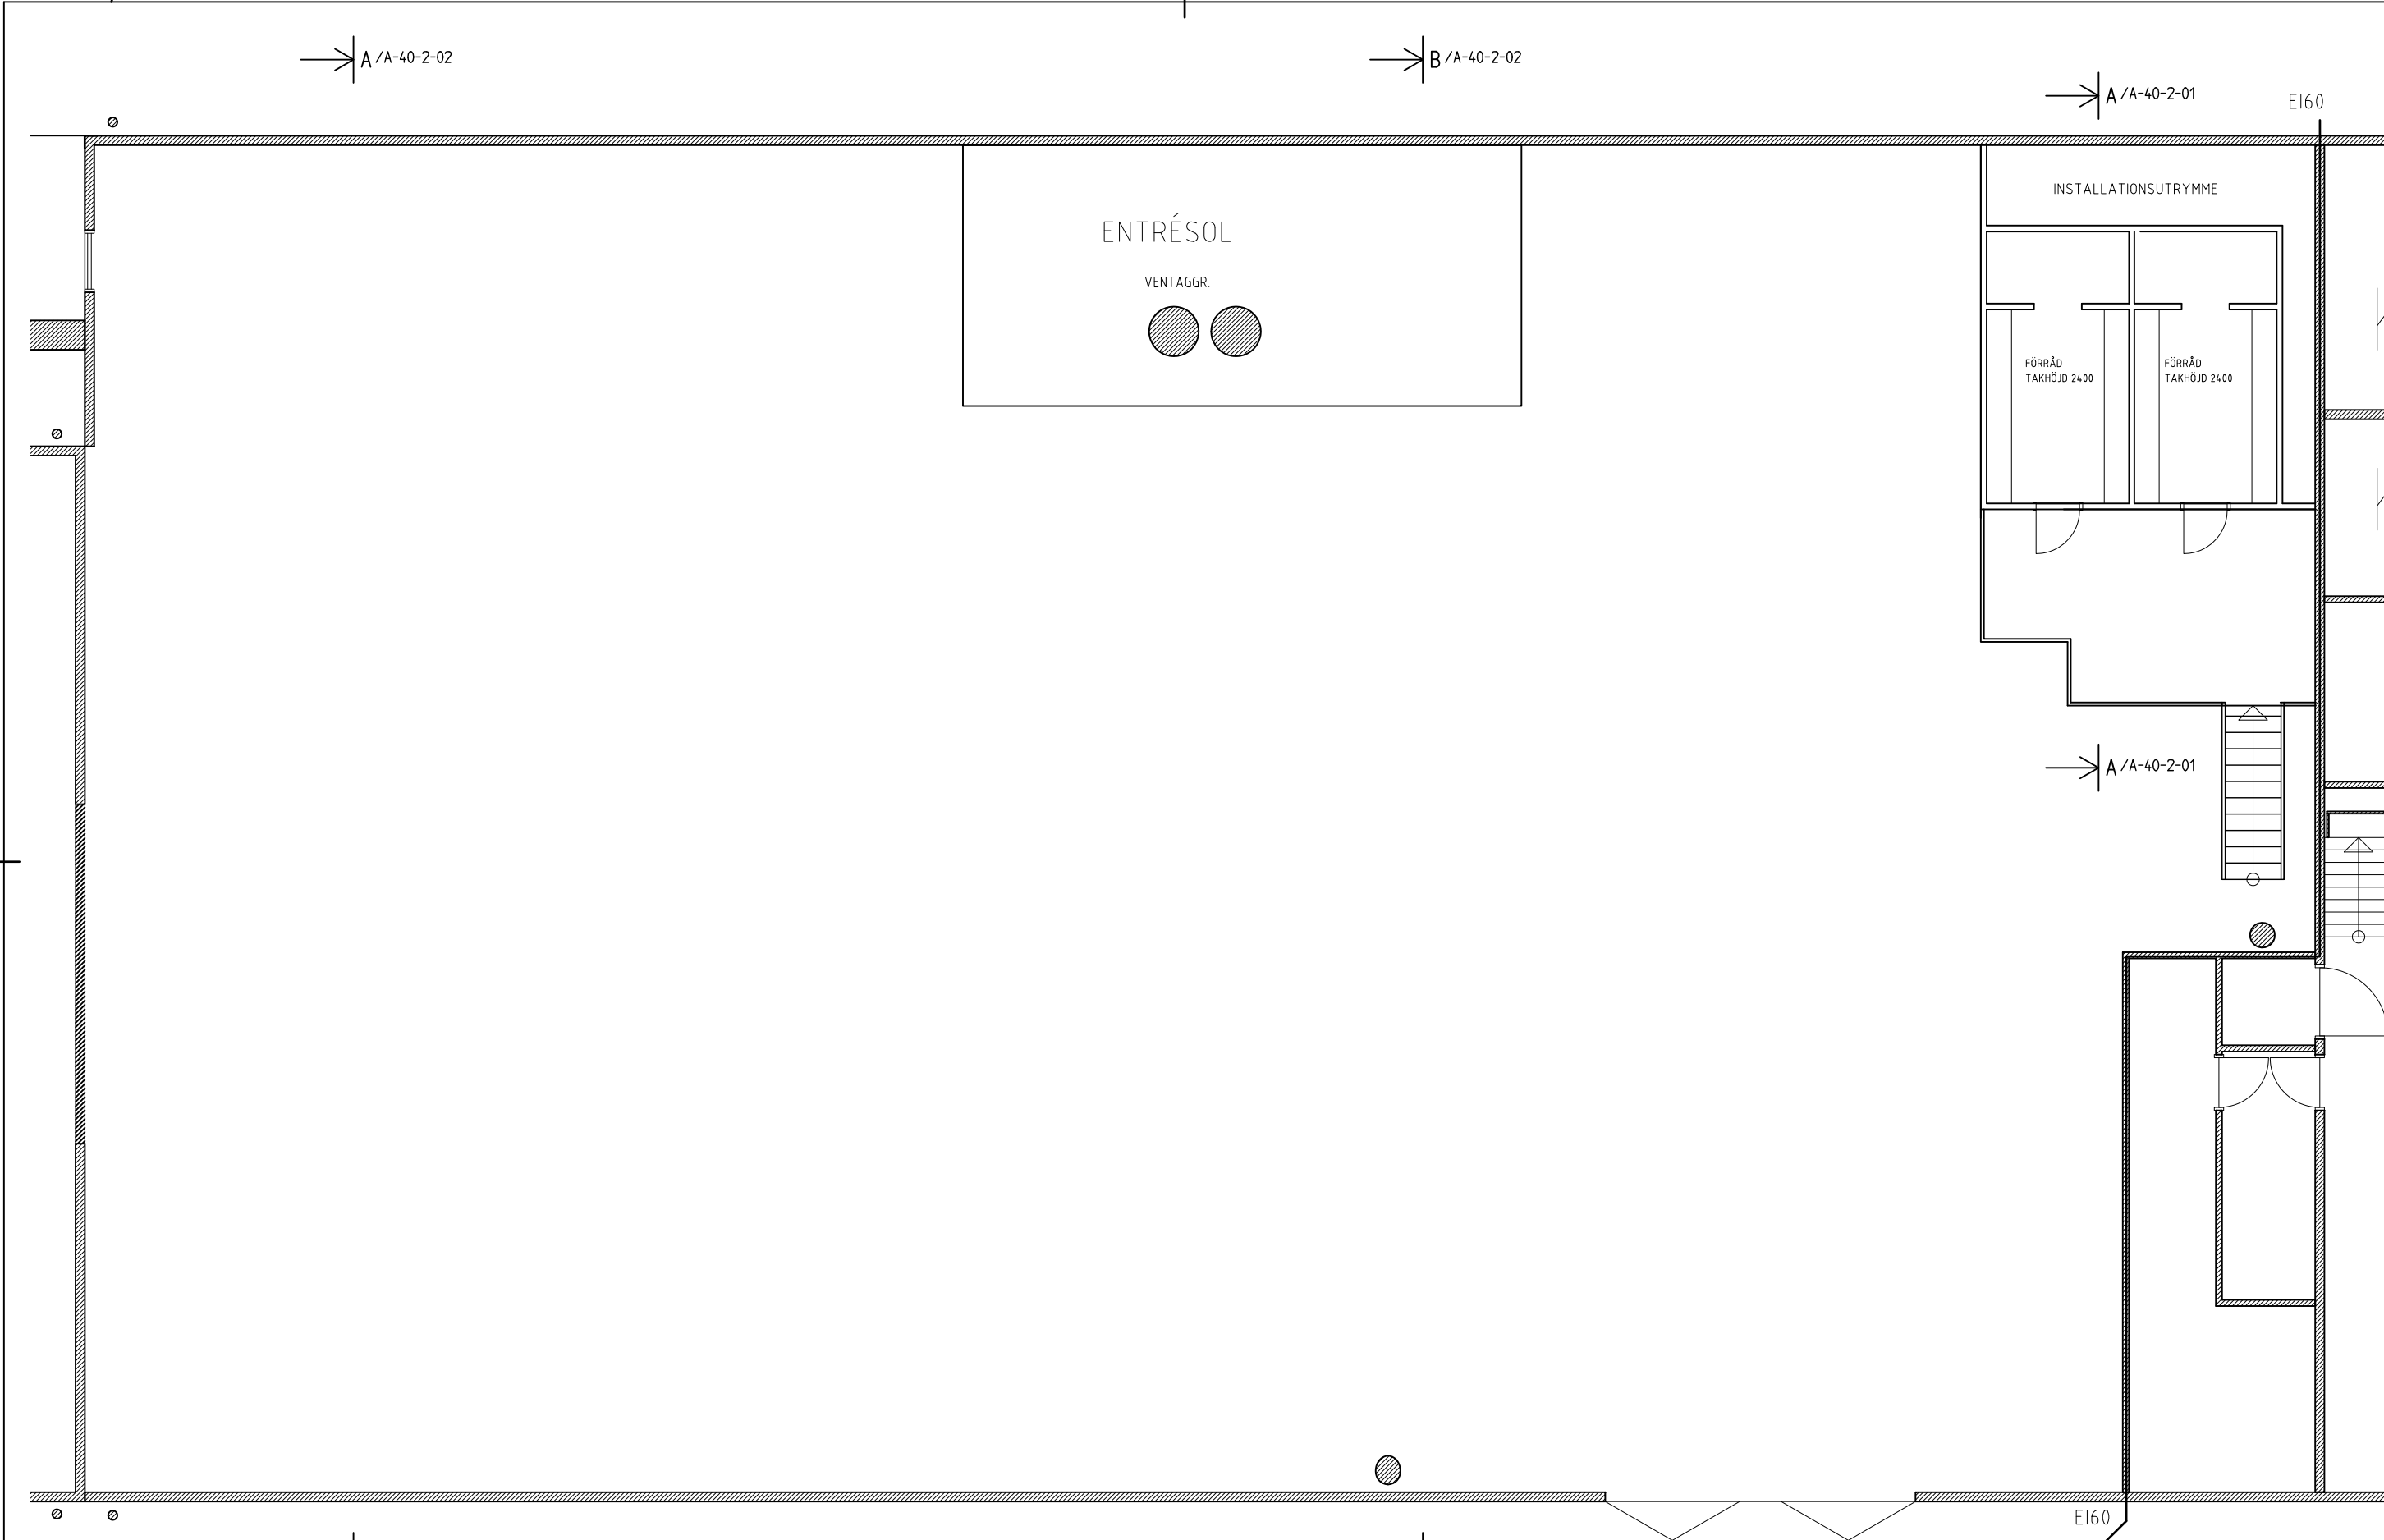


BET	ANT	ÄNDRINGEN AVSER	SIGN	DATUM	UPPRISAD NR	RITAD / KONSTRUERAD AV	HANDLÄGGARE
					1901	FS	FREDRIK SÄFSTRÖM
RELATIONSHANDLING					DATUM	ANSVARIG	
					221109	CURT THÄRNSTRÖM	
Marmagård Företagsby					Marma 4:1, BYGGNAD 107		
Marma 113, 741 93 Knivsta					PLAN 2		
E-mail: Curt@marmagard.se					SKALA	NUMMER	BET
Telefon: 0708-32 63 51					1:100	A-40-1-2107	