
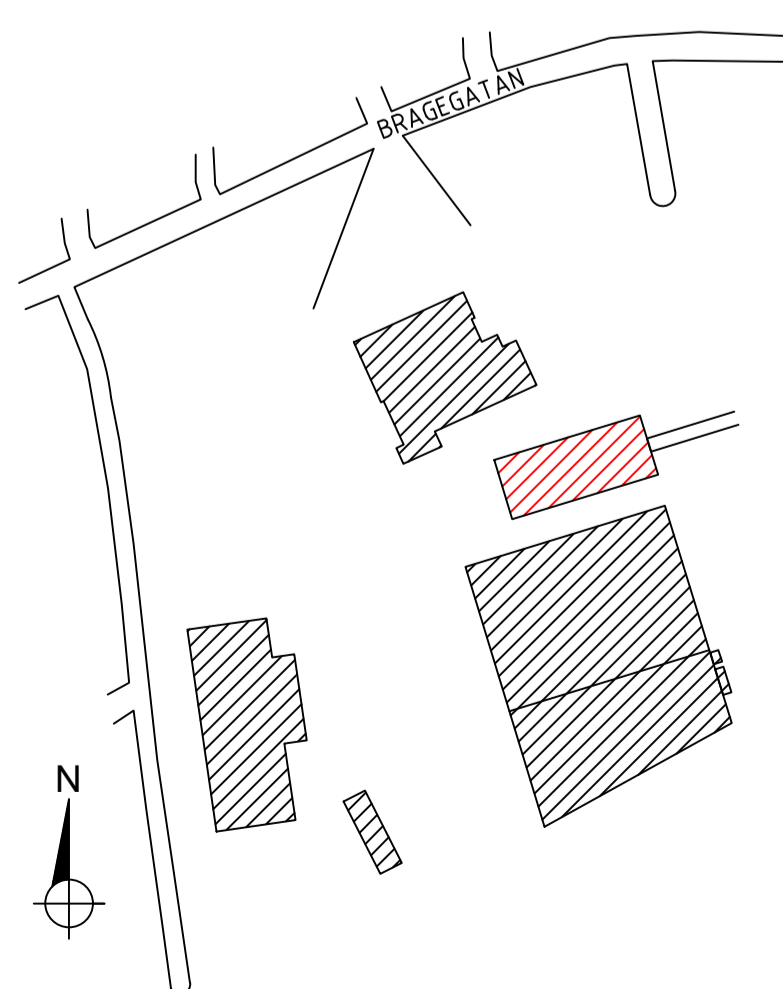


FÖRKLARINGAR


DENNA RITNING ÄR DIGITALISERAD UTFRÅN BEF. UNDERLAG TILLHANDAHÅLLEN AV BESTÄLLAREN.

100% MÅTTRIKTHET KAN EJ GARANTERAS. MÅTT BÖR DÄRMED KONTROLLERAS INNAN RITNINGEN ANVÄNDS SOM UNDERLAG.

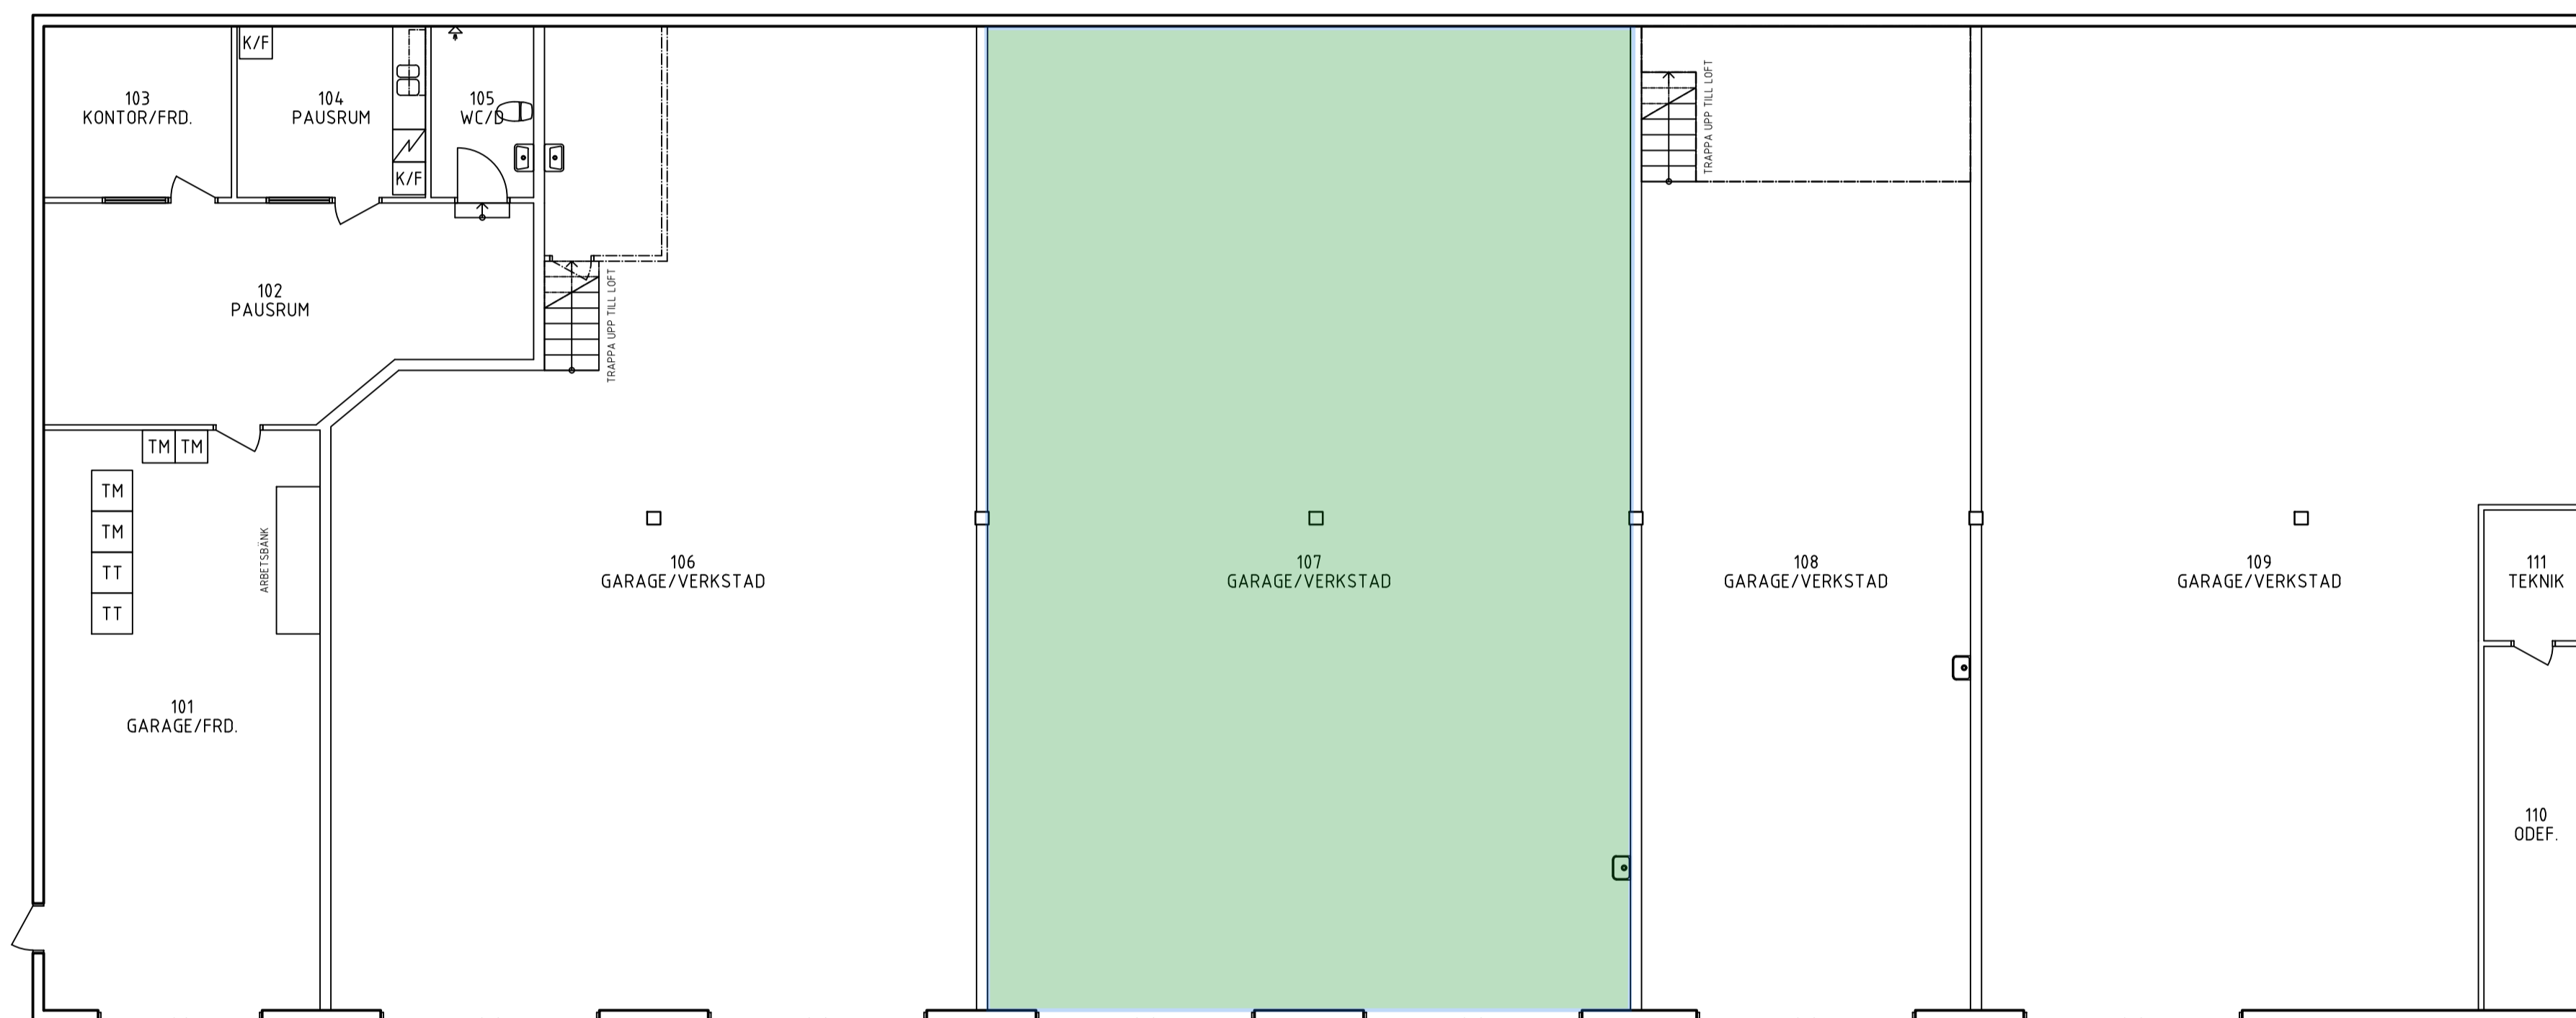

LAGER: SB11

SKALA 1:100 (A1) 0 5 10

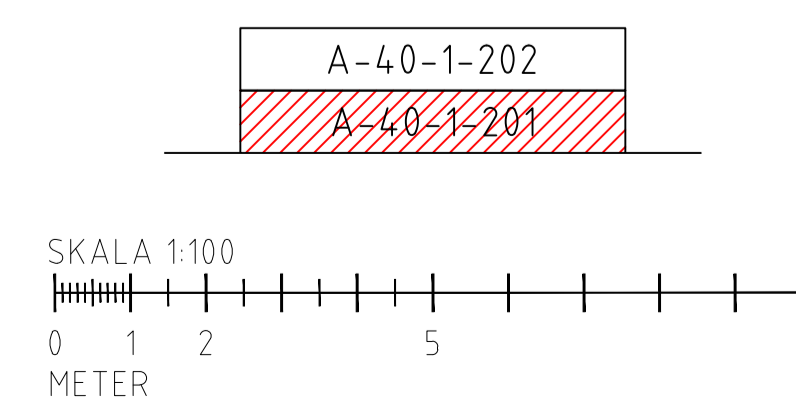

BET	ANT	REVIDERINGEN AVSER	SIGN	DATUM
RELATIONSHANDLING				
stålstaden				
FASTIGHET VERDANDI 1				
ADRESS LULEÅ				
PROJEKTMANN OCH NUMMER				
FIRE SAFETY NORDIC				
Vxt: 010-33 00 323 info@fsn.se www.fsn.se				
FÖRTAG FIRE SAFETY NORDIC AB				
JÄRNSHUPP 70493	REDA AV J. LÖFGREN	HANDELSGÅR T. OLOFFSSON		
ORT LULEÅ	DATUM 2023-06-16			
PLAN 1				
ENTRÉPLAN				
ÖVERSIKT				
PLANRITNING				
SKALA A1 1:100	RITNINGSHUPP A-40-1-201	BET BLAD		

PL: 2023-06-19 20:31 A-40-1-201DWG_JONATHAN LÖFGREN