




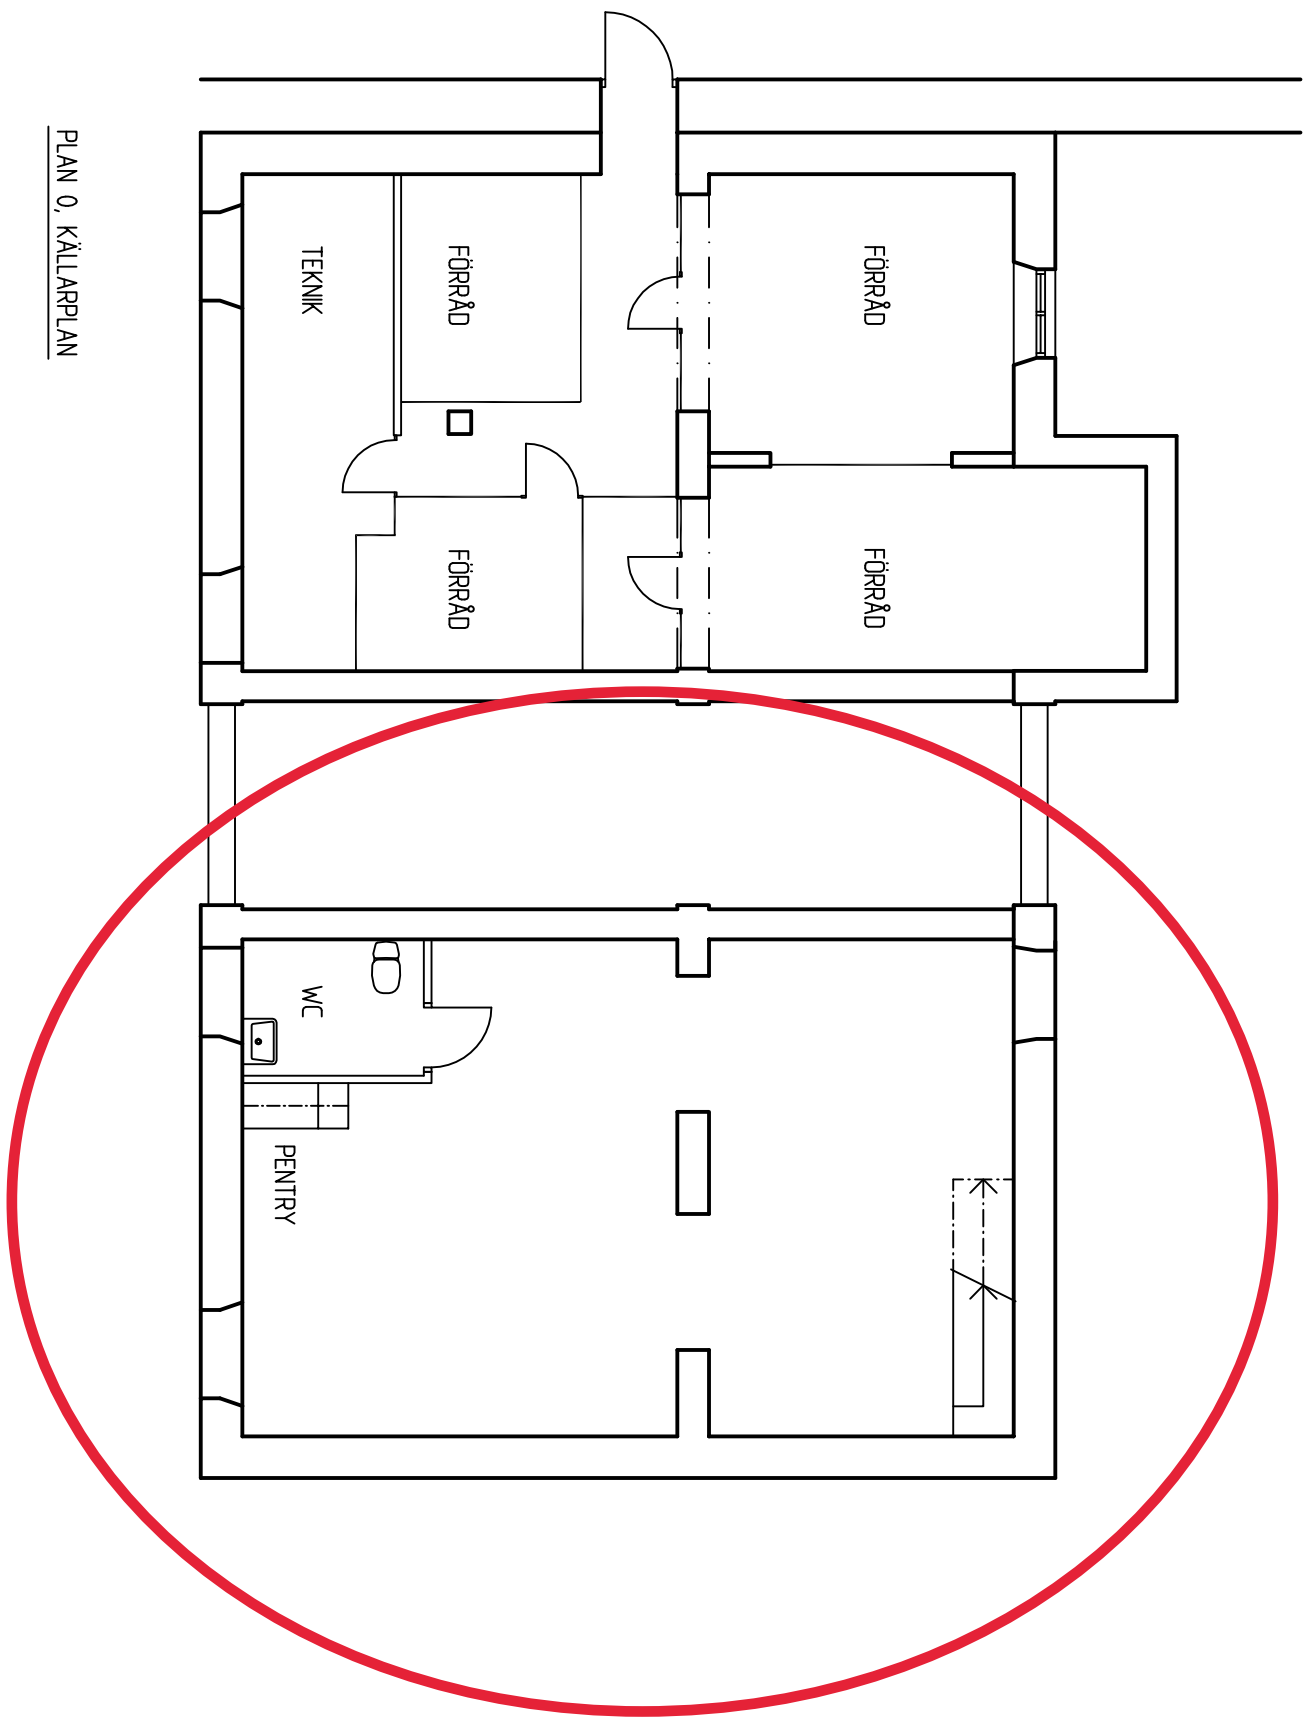


PLAN 0. KALLARPAN

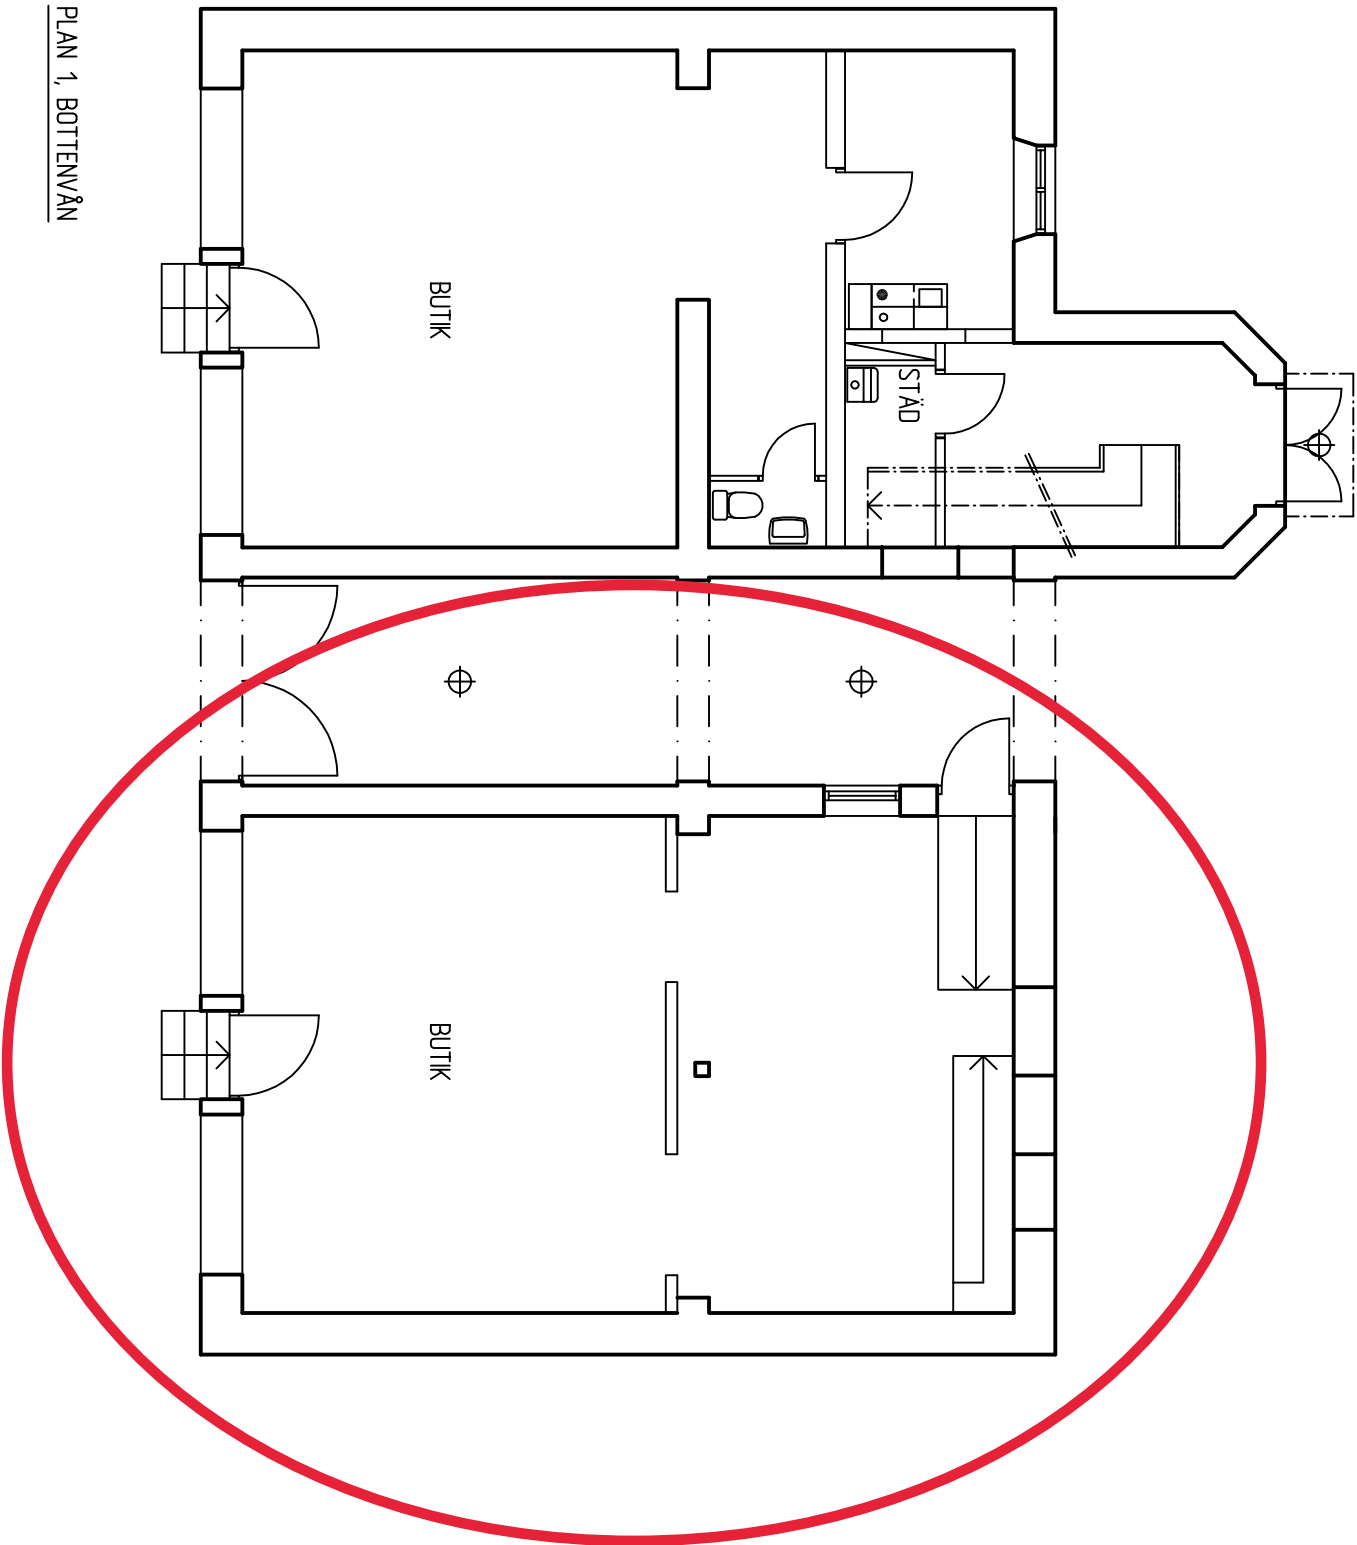



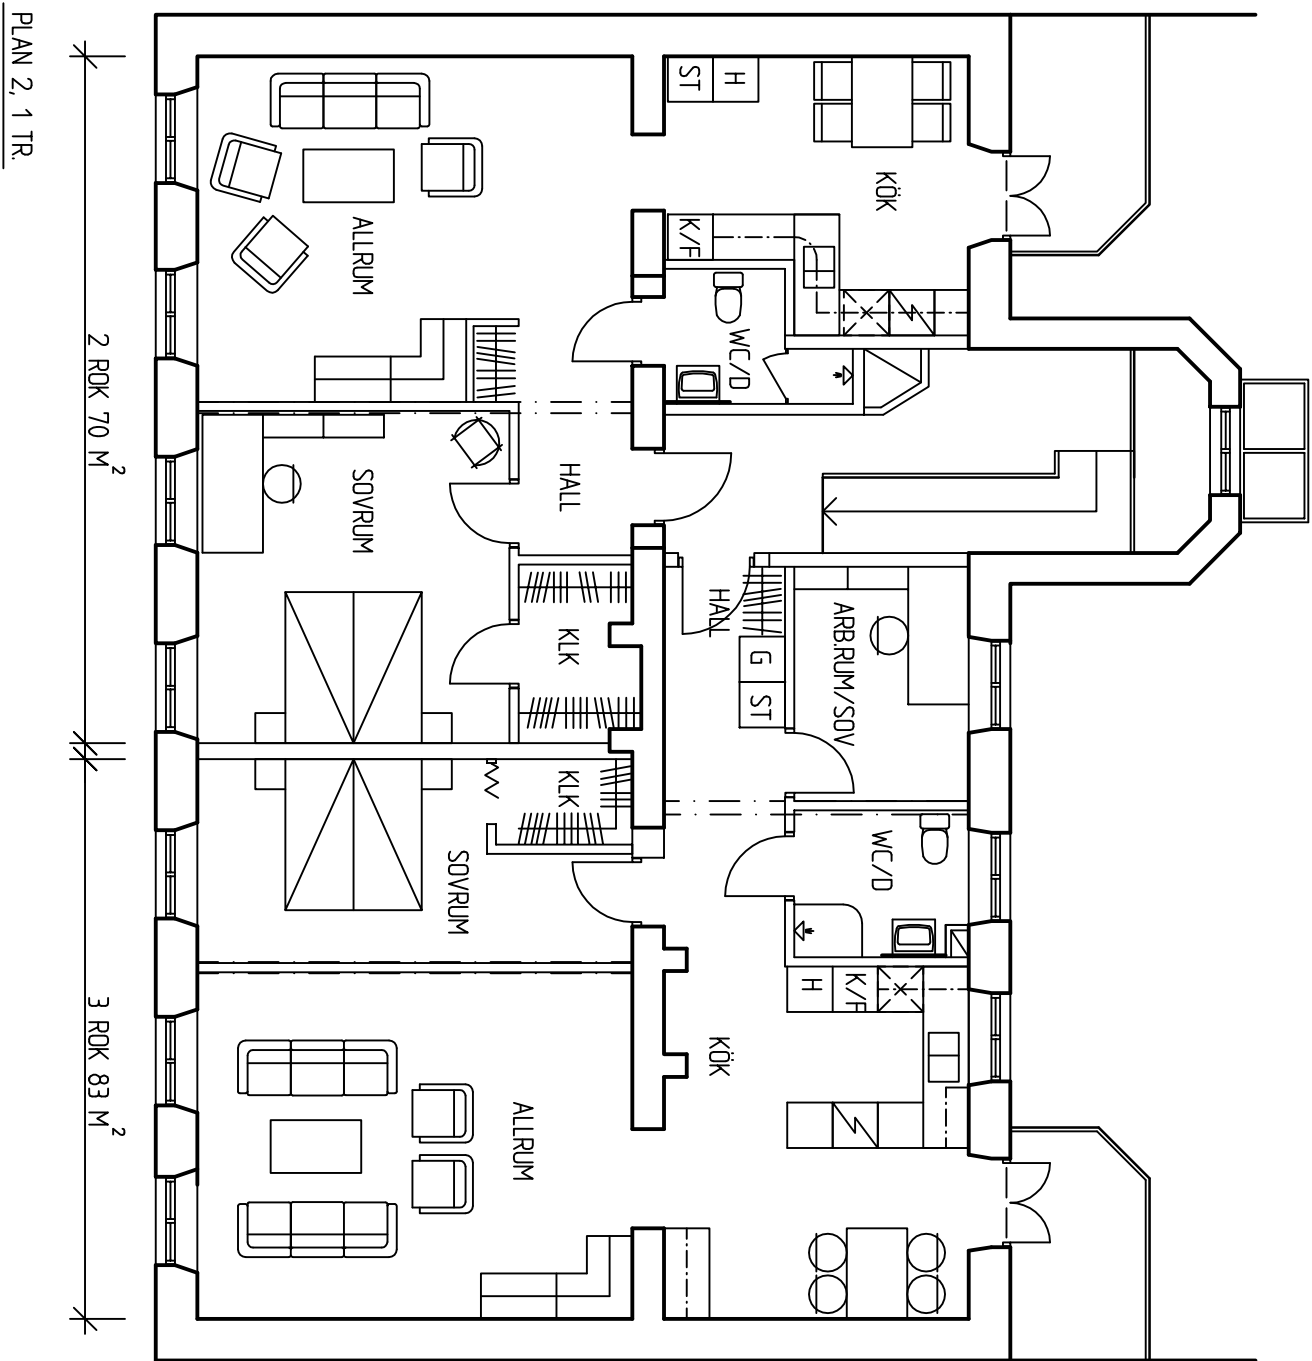


PLAN 2. 1 TR.

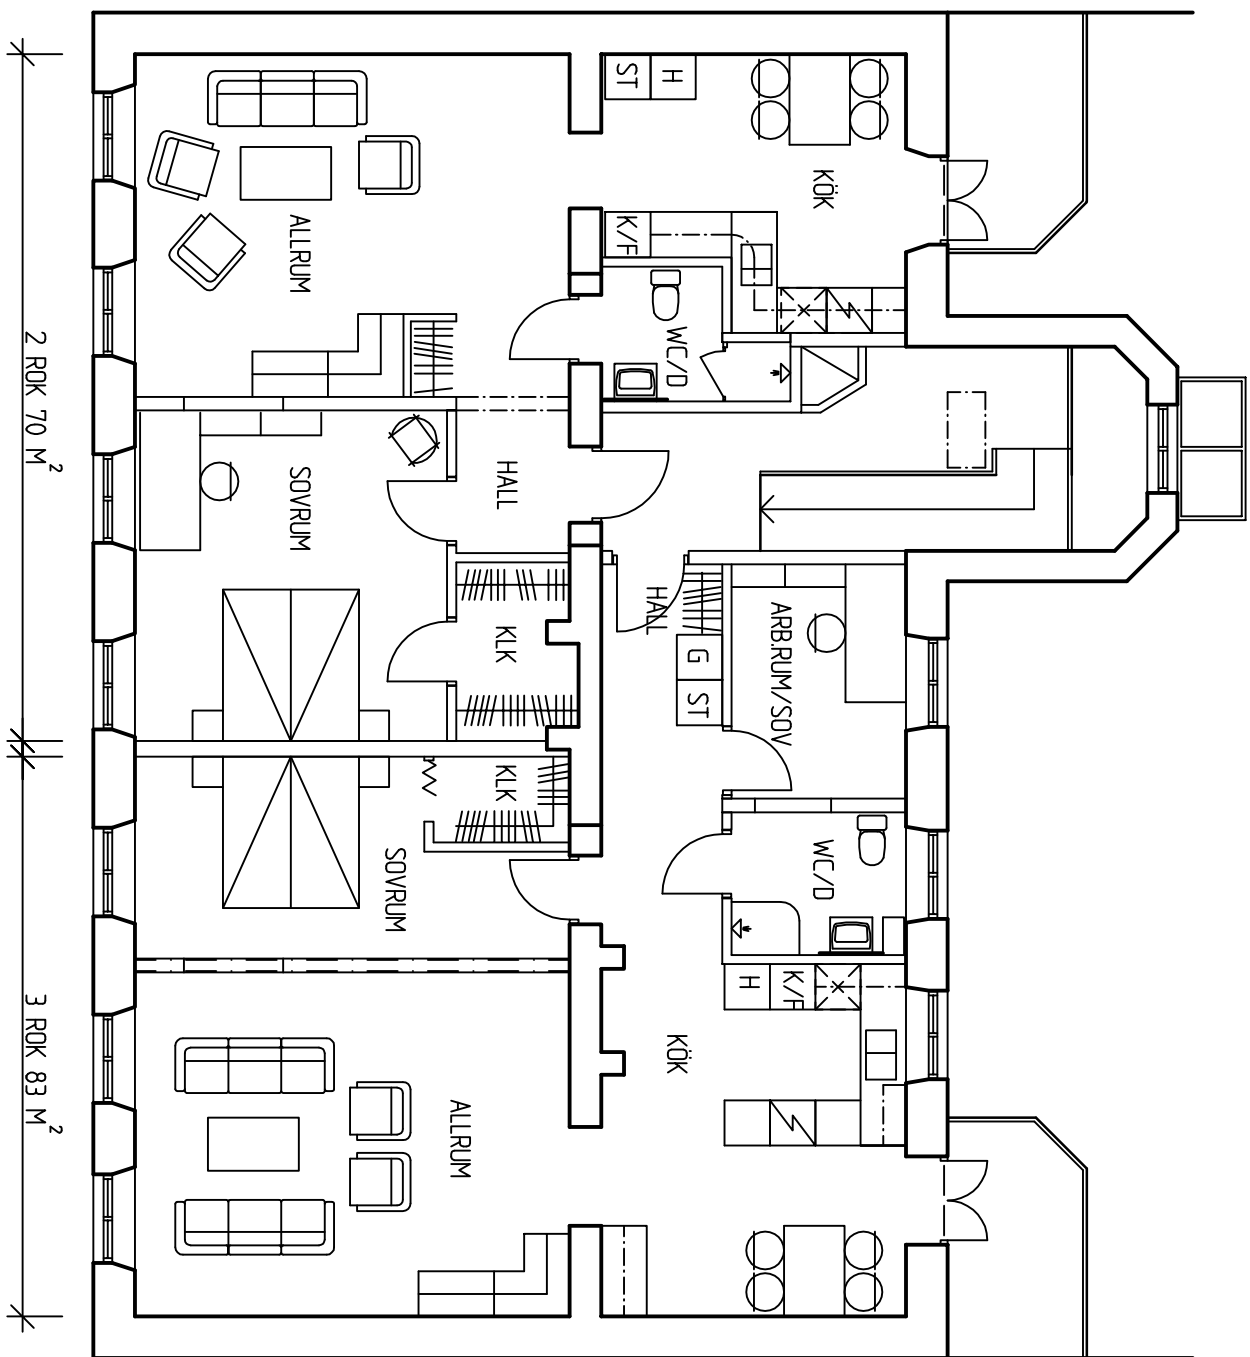

PLAN 3. 2 TR.

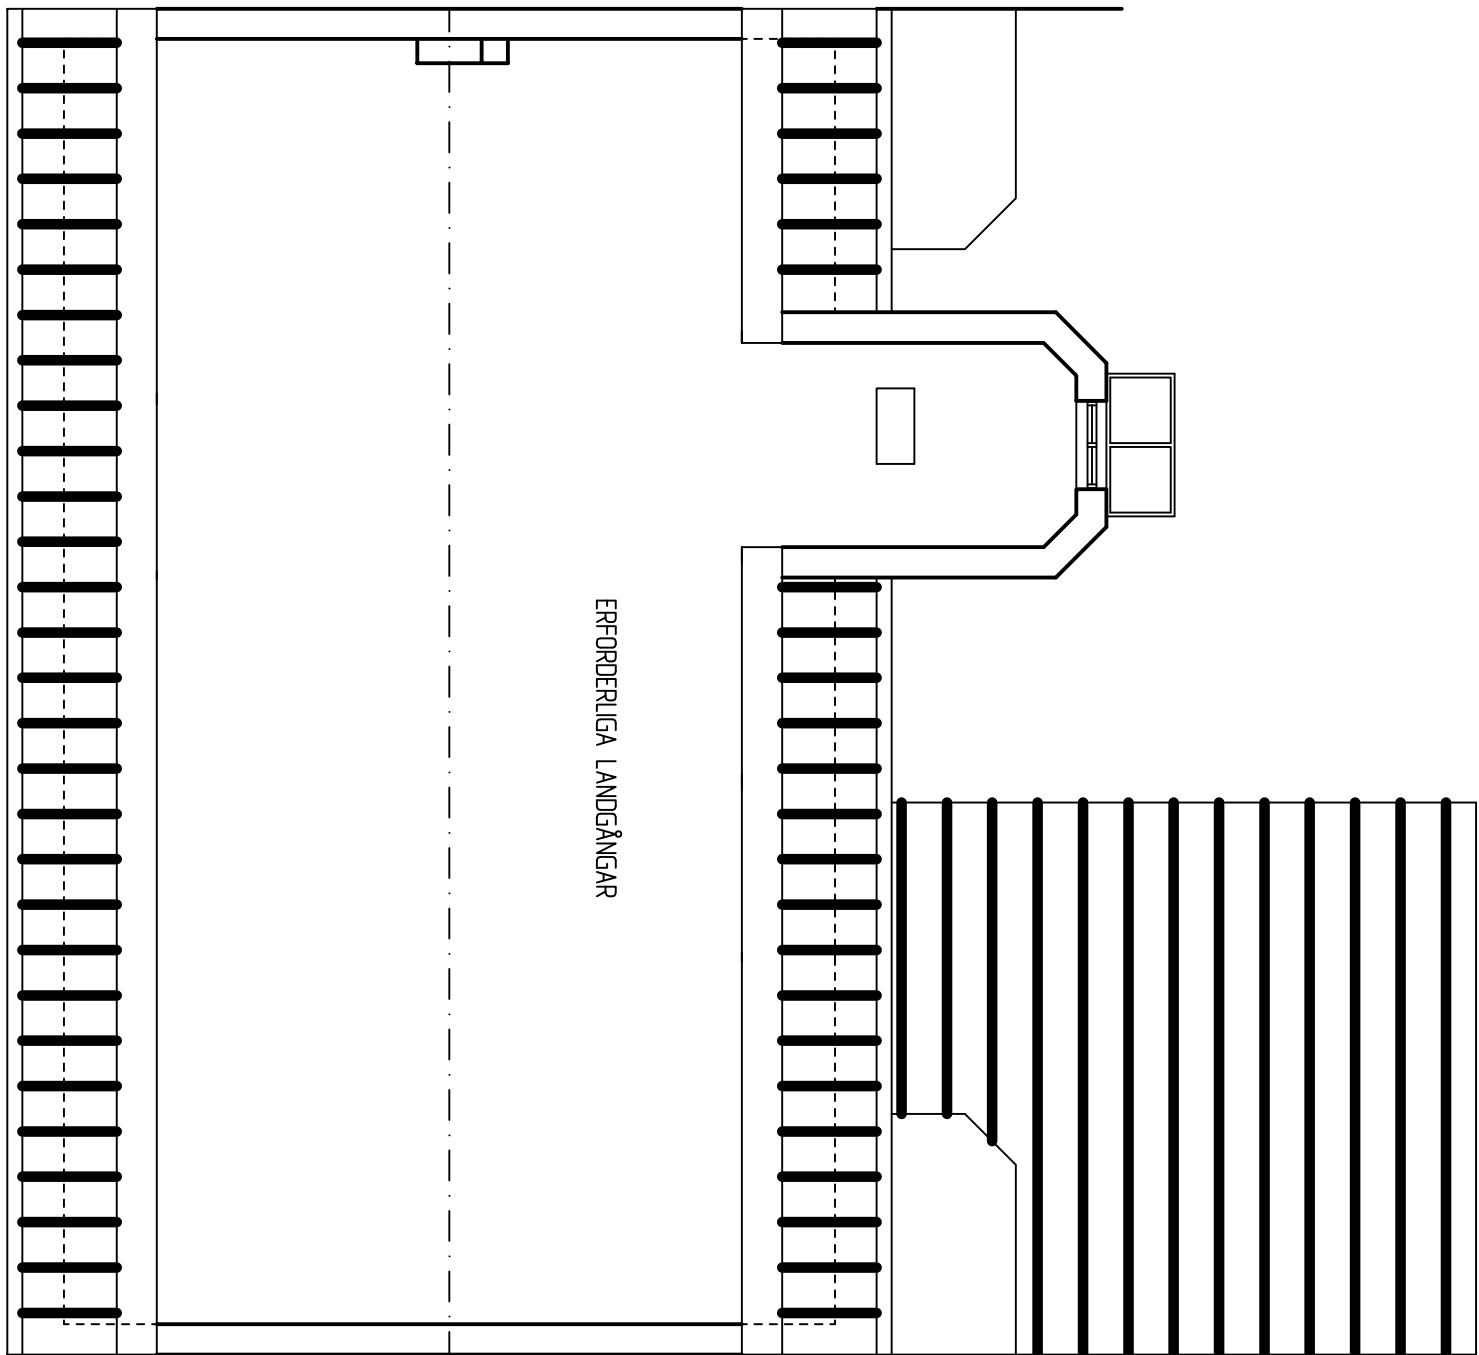

PLAN 4. VINDSPÄN

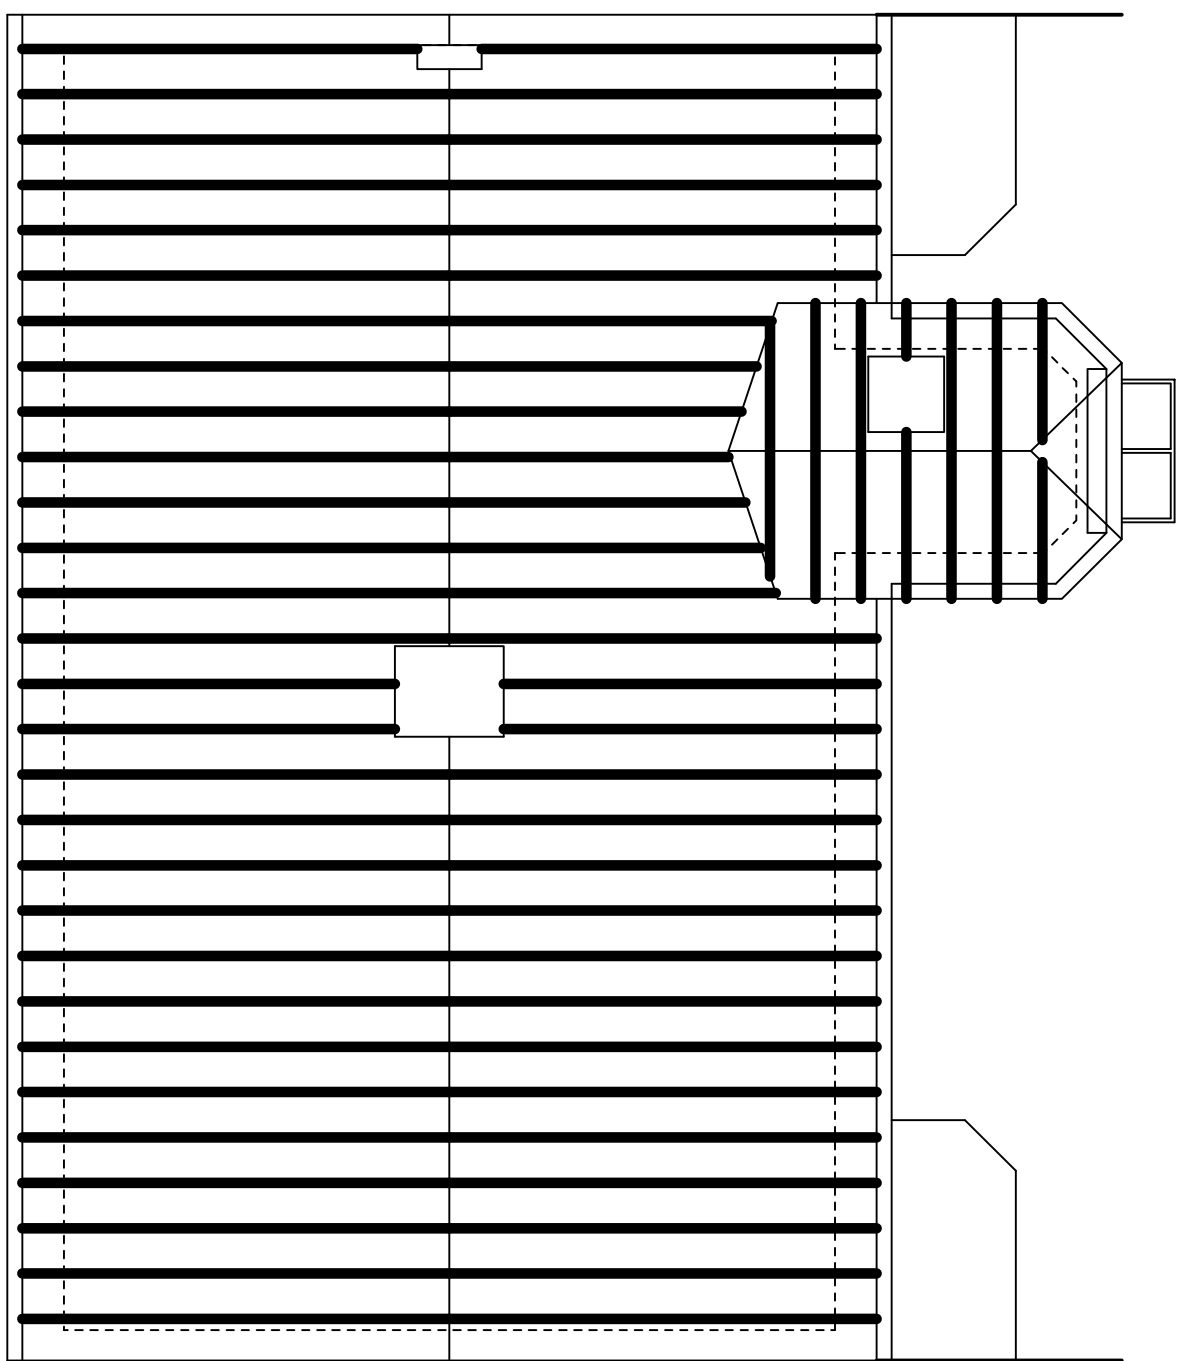

PLAN 4. VINDSPÄN

FÖRKÄRANNGAR

⊕ = ARKADTUBER ENLIGT EL

BET | ANT | ANORDNINGEN | ANSÖKAN | DATUM

RELATIONSHANDLING

KÖPMANSGATAN 10

KV DROTTNING KRISTINA NR 19, HALMSTAD

OMBYGGNAD

FREDBLAD ARKITEKTER

STORSTRÅN 24 BOX 238 301 04 HALMSTAD 135-21 88 95 FAX 12 43 90

UPPDRAG NR 8508

BETROTT AV BS

DATUM 1998.10.16

ANSVARIG

PLANER

SKALA 1:100

NUMMER R304.01

BET