


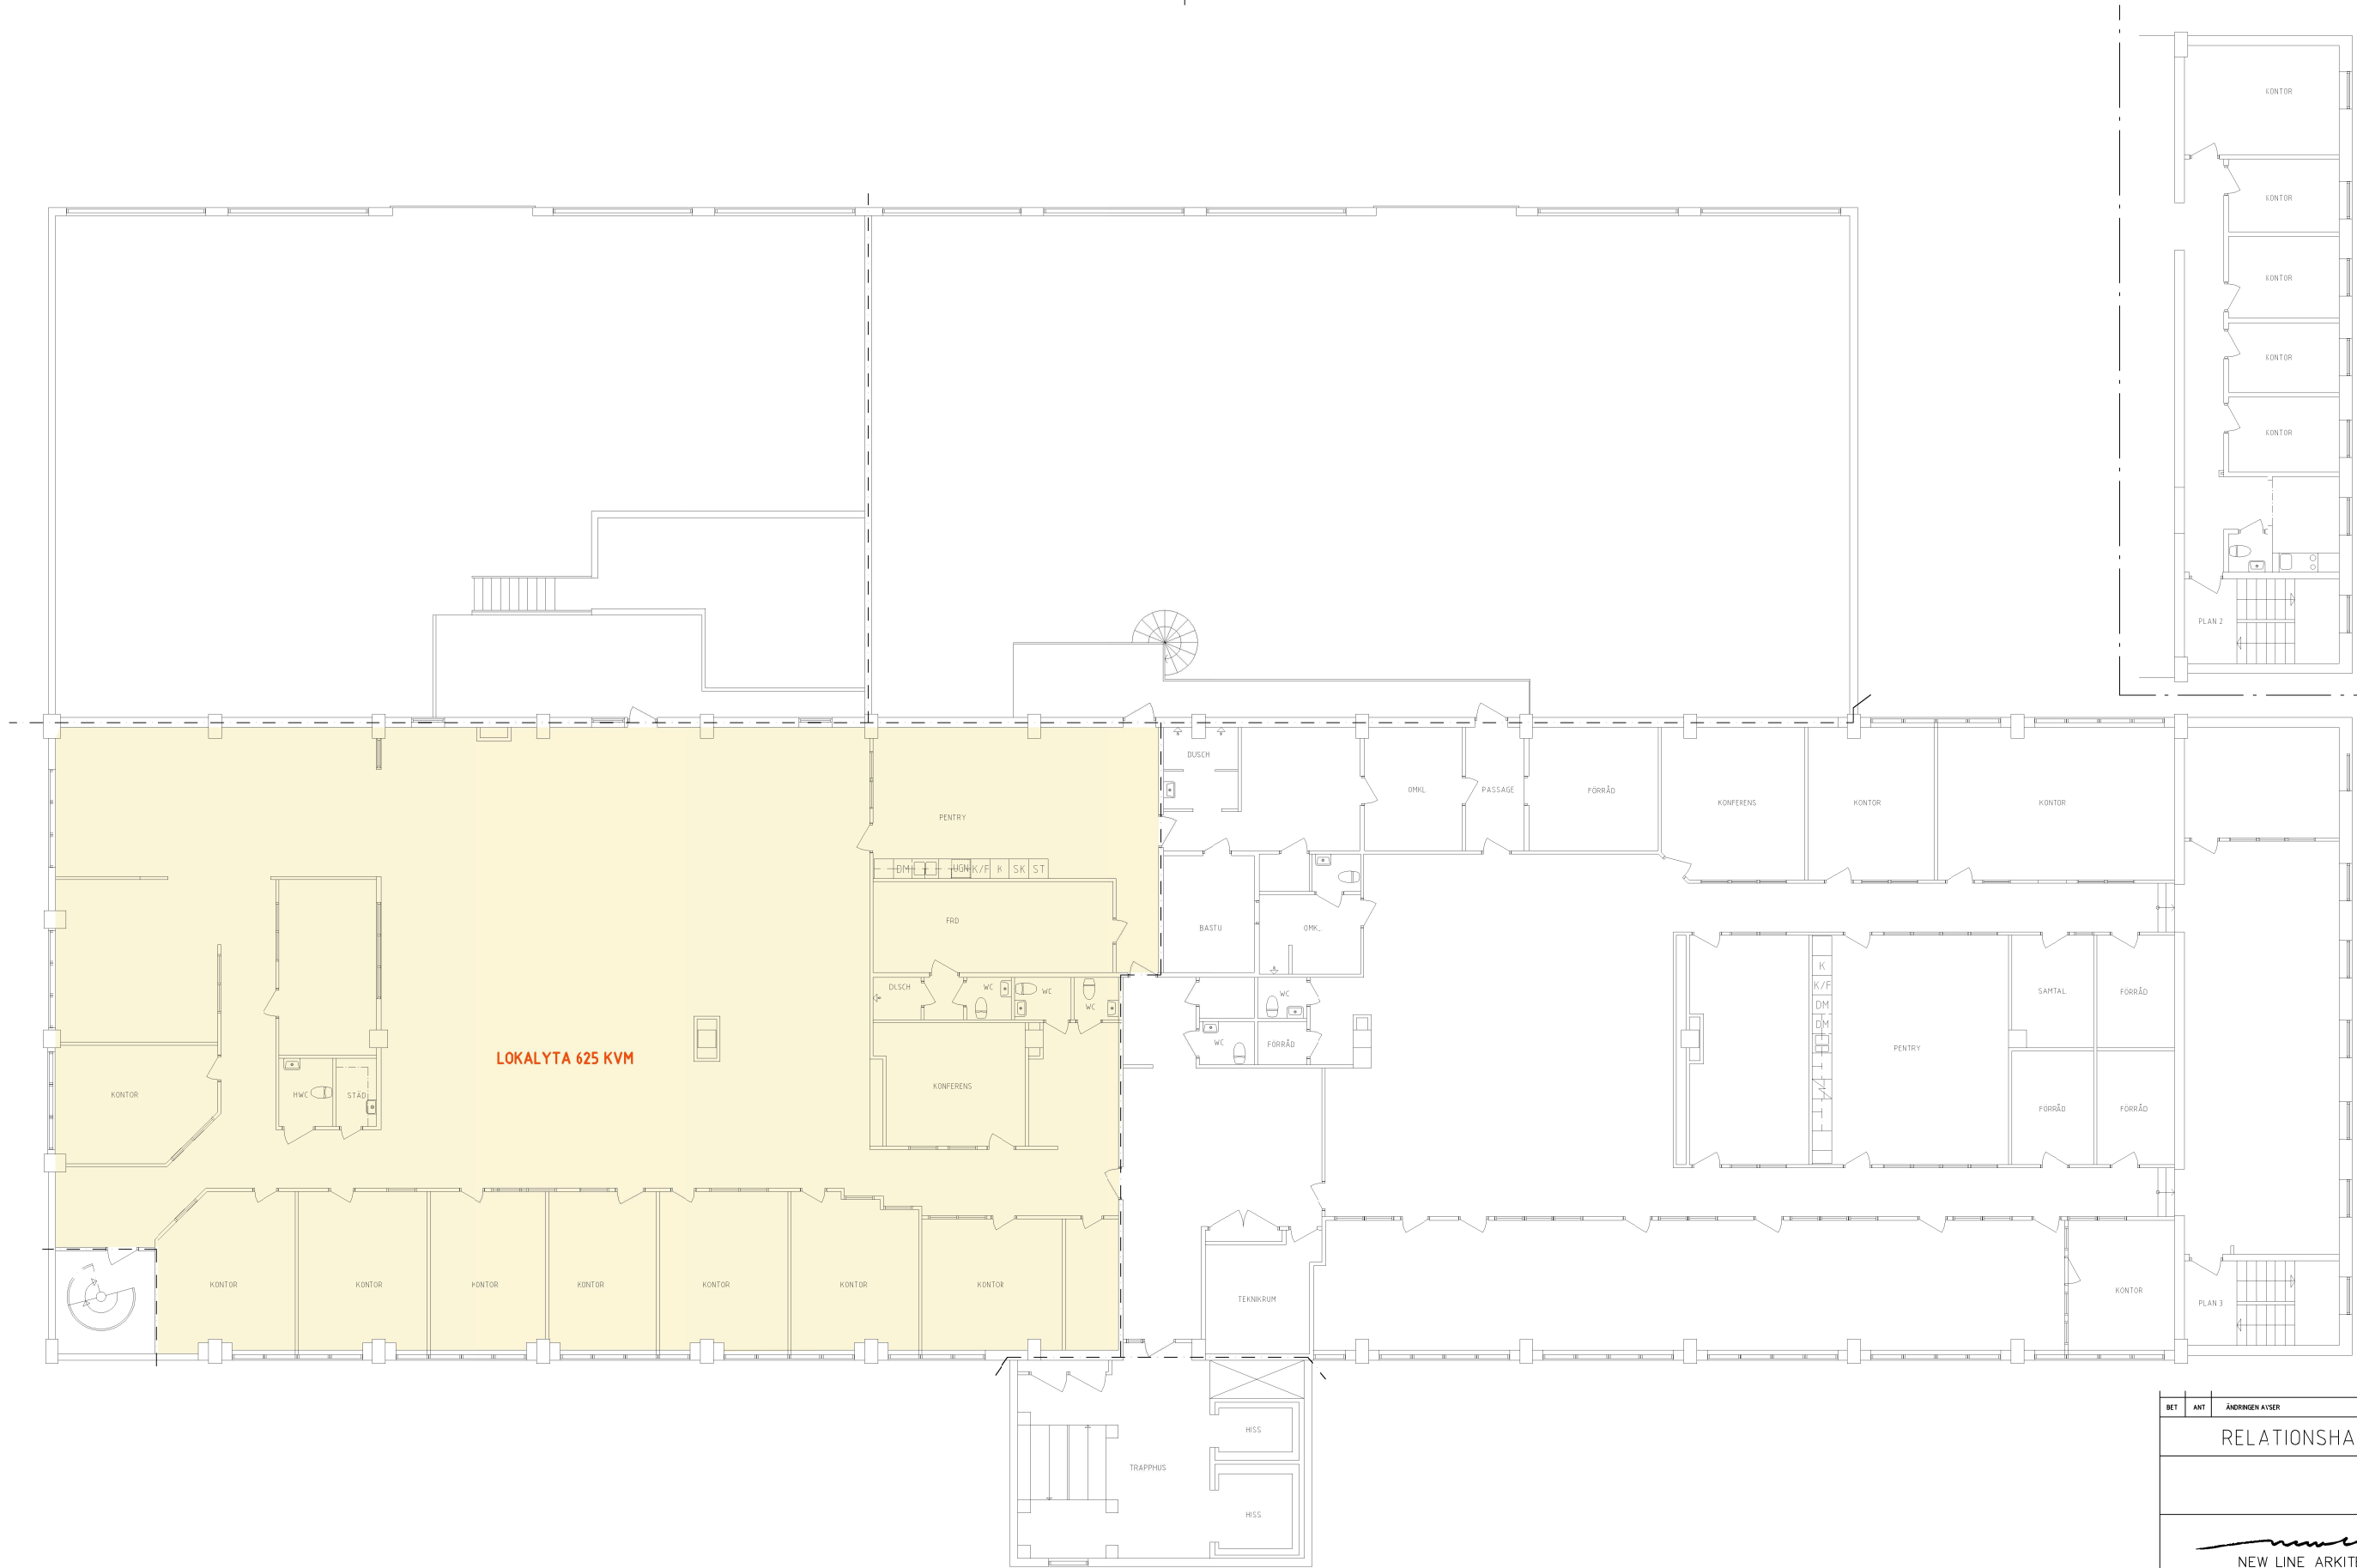

BET	ANT	ÄNDRINGEN ÅTSEER	DATUM	SIGN
RELATIONSHANDLING				
NEW LINE ARKITEKTER AB SÖDRA FÖRSTADSGATAN 23 A211 43 MALMÖ TEL 040-30 00 30 FAX 040-30 19 10				
UPPDRAG NR 2899	RITAD/KONSTR AV		HANDLÄGGARE	
DATUM	ANSVARIG		JOAKIM FARITZON	
KV. LILLGRUND 4 KONTOR PLAN 2				
SKALA 1:100	NUMMER A-40-1-020		BET	