
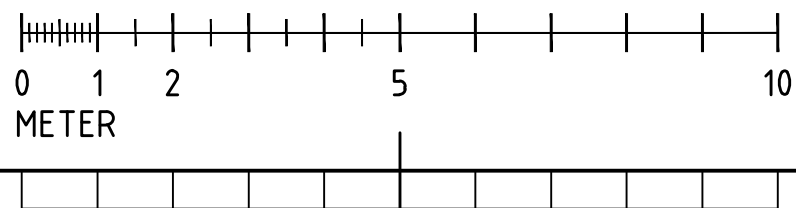


XREF: \\A MODELL\\A-40-1000.DWG _MODELL\\A-40-104.DWG

LAGER: SB11

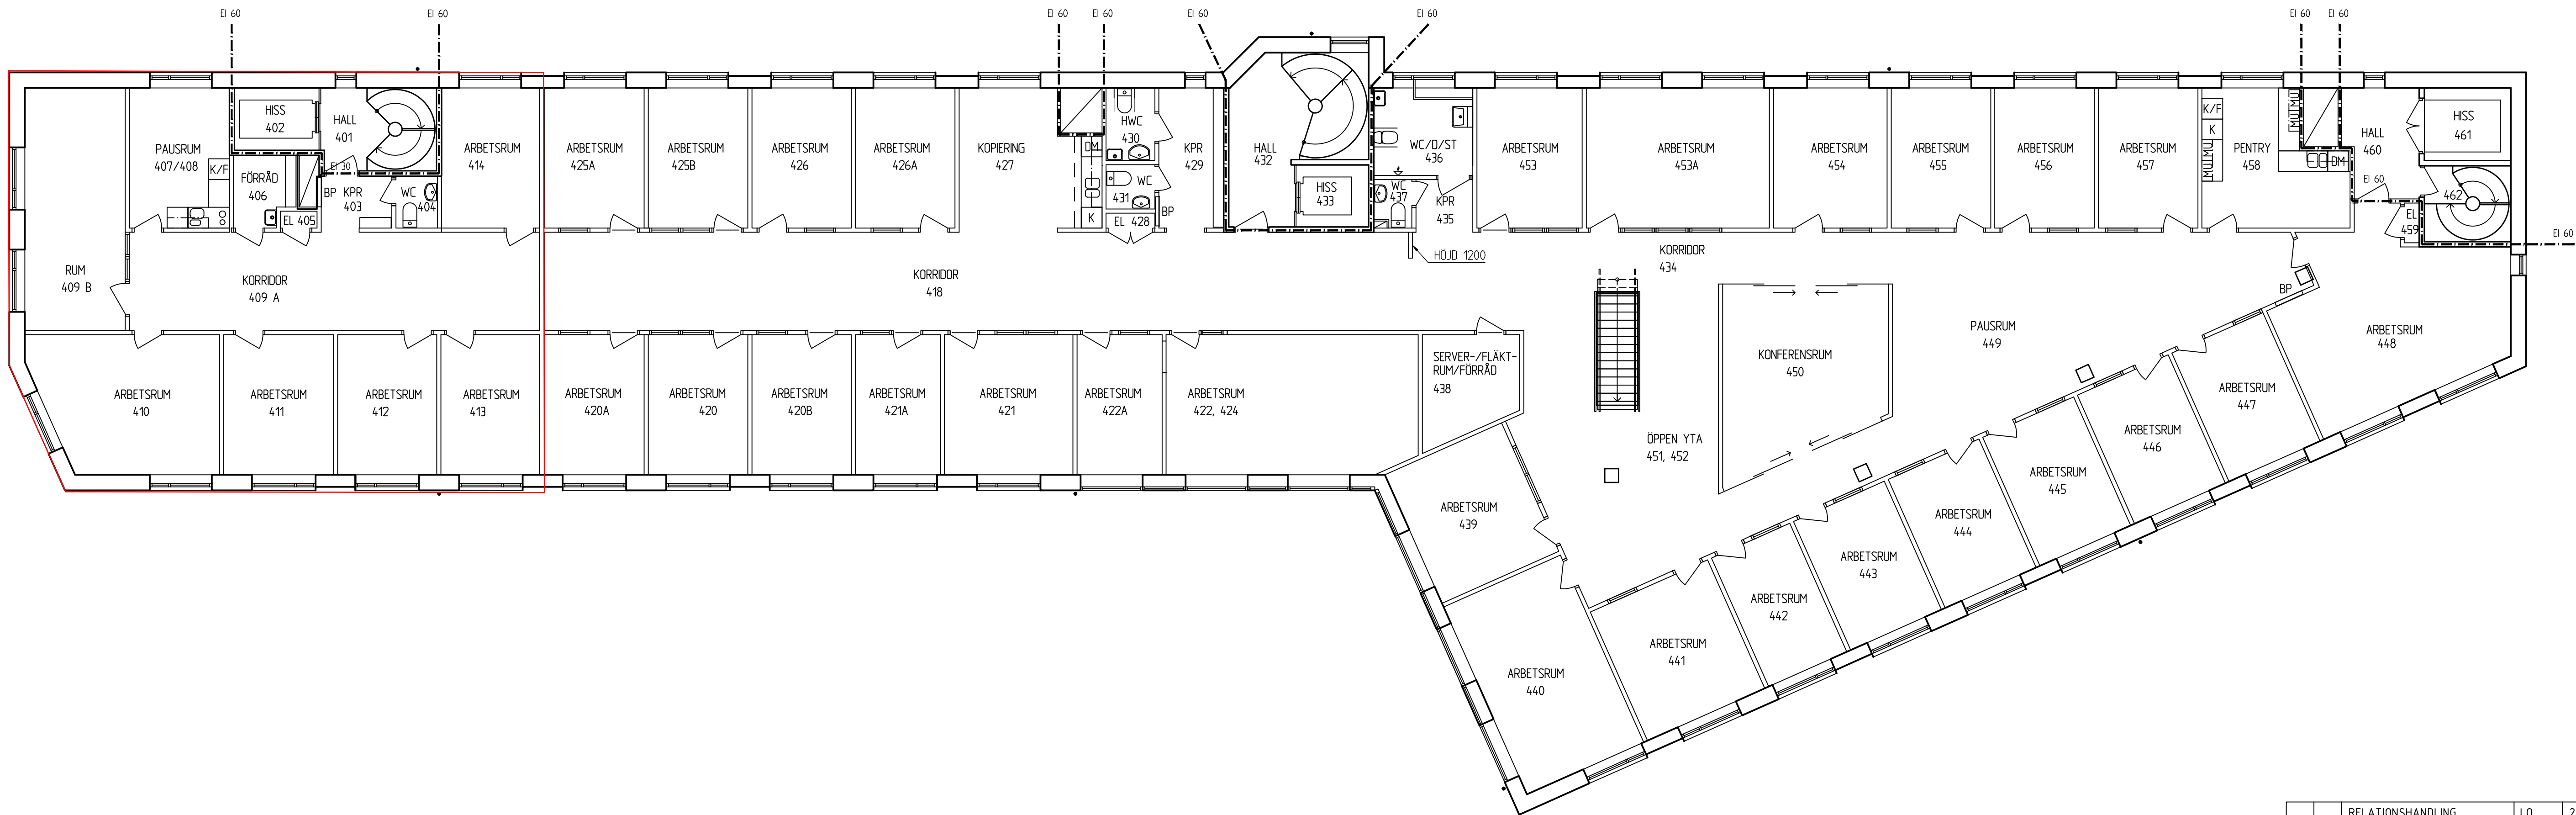

		RELATIONSHANDLING		LO	2019-02-04
BET	ANT	ÄNDRINGEN AVSER		SIGN	DATUM
STATUS					
RELATIONSHANDLING					
PROJEKT					
HYRESGÄSTANPASSNING					
SVARTMUNKEN 2					
NY TRAPPA SWECO					
BESTÄLLARE					
					
PROJEKTÖR					
					
ARKITEKTUR					
BOX 505 – Karl X:s Väg 61, 301 80 HALMSTAD					
TELEFON: 035-16 03 00, TELEFAX: 035-21 09 81					
UPPDRAG NR		RITAD AV		HANDLÄGGARE	
62731-18066		EPT, LO		CBR	
DATUM		ANSVARIG			
2018-08-15		CHRISTINE BASTHOLM RÖHDE			
PLAN 4					
VÅNING 2 TRAPPOR					
SKALA		NUMMER			BET
A1 1:100		A-40.1-104			
A3 1:200					
ORIGINALFORMAT: A1					