



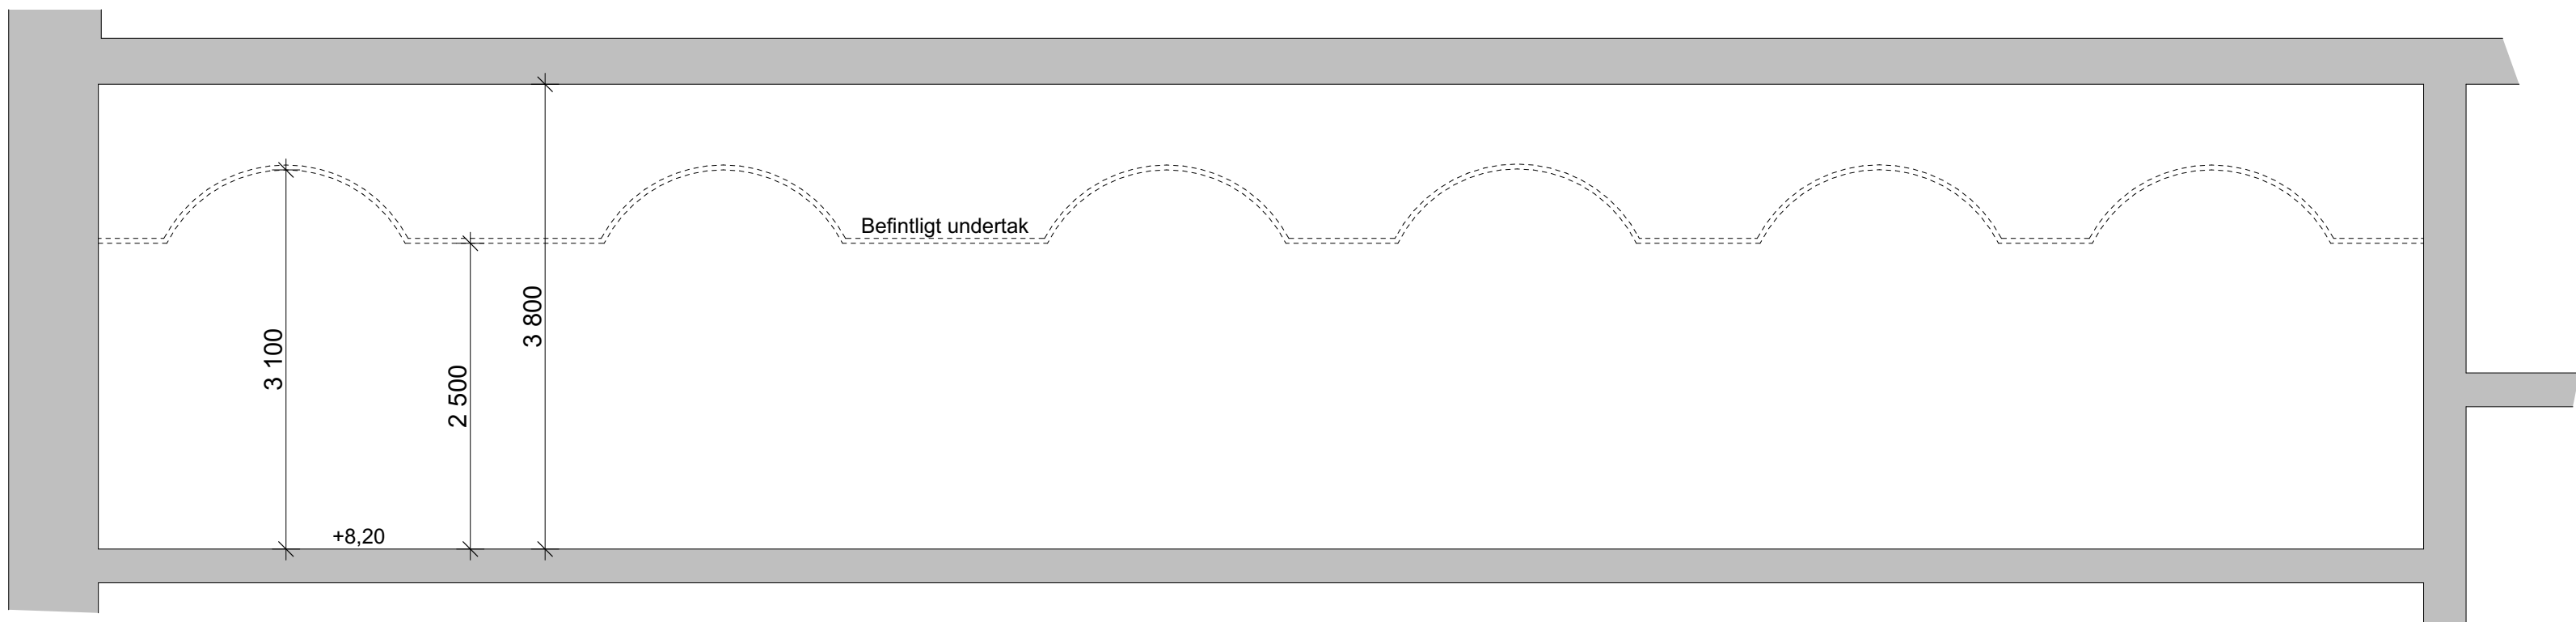

105, 160 Sektion med undertak
1:50

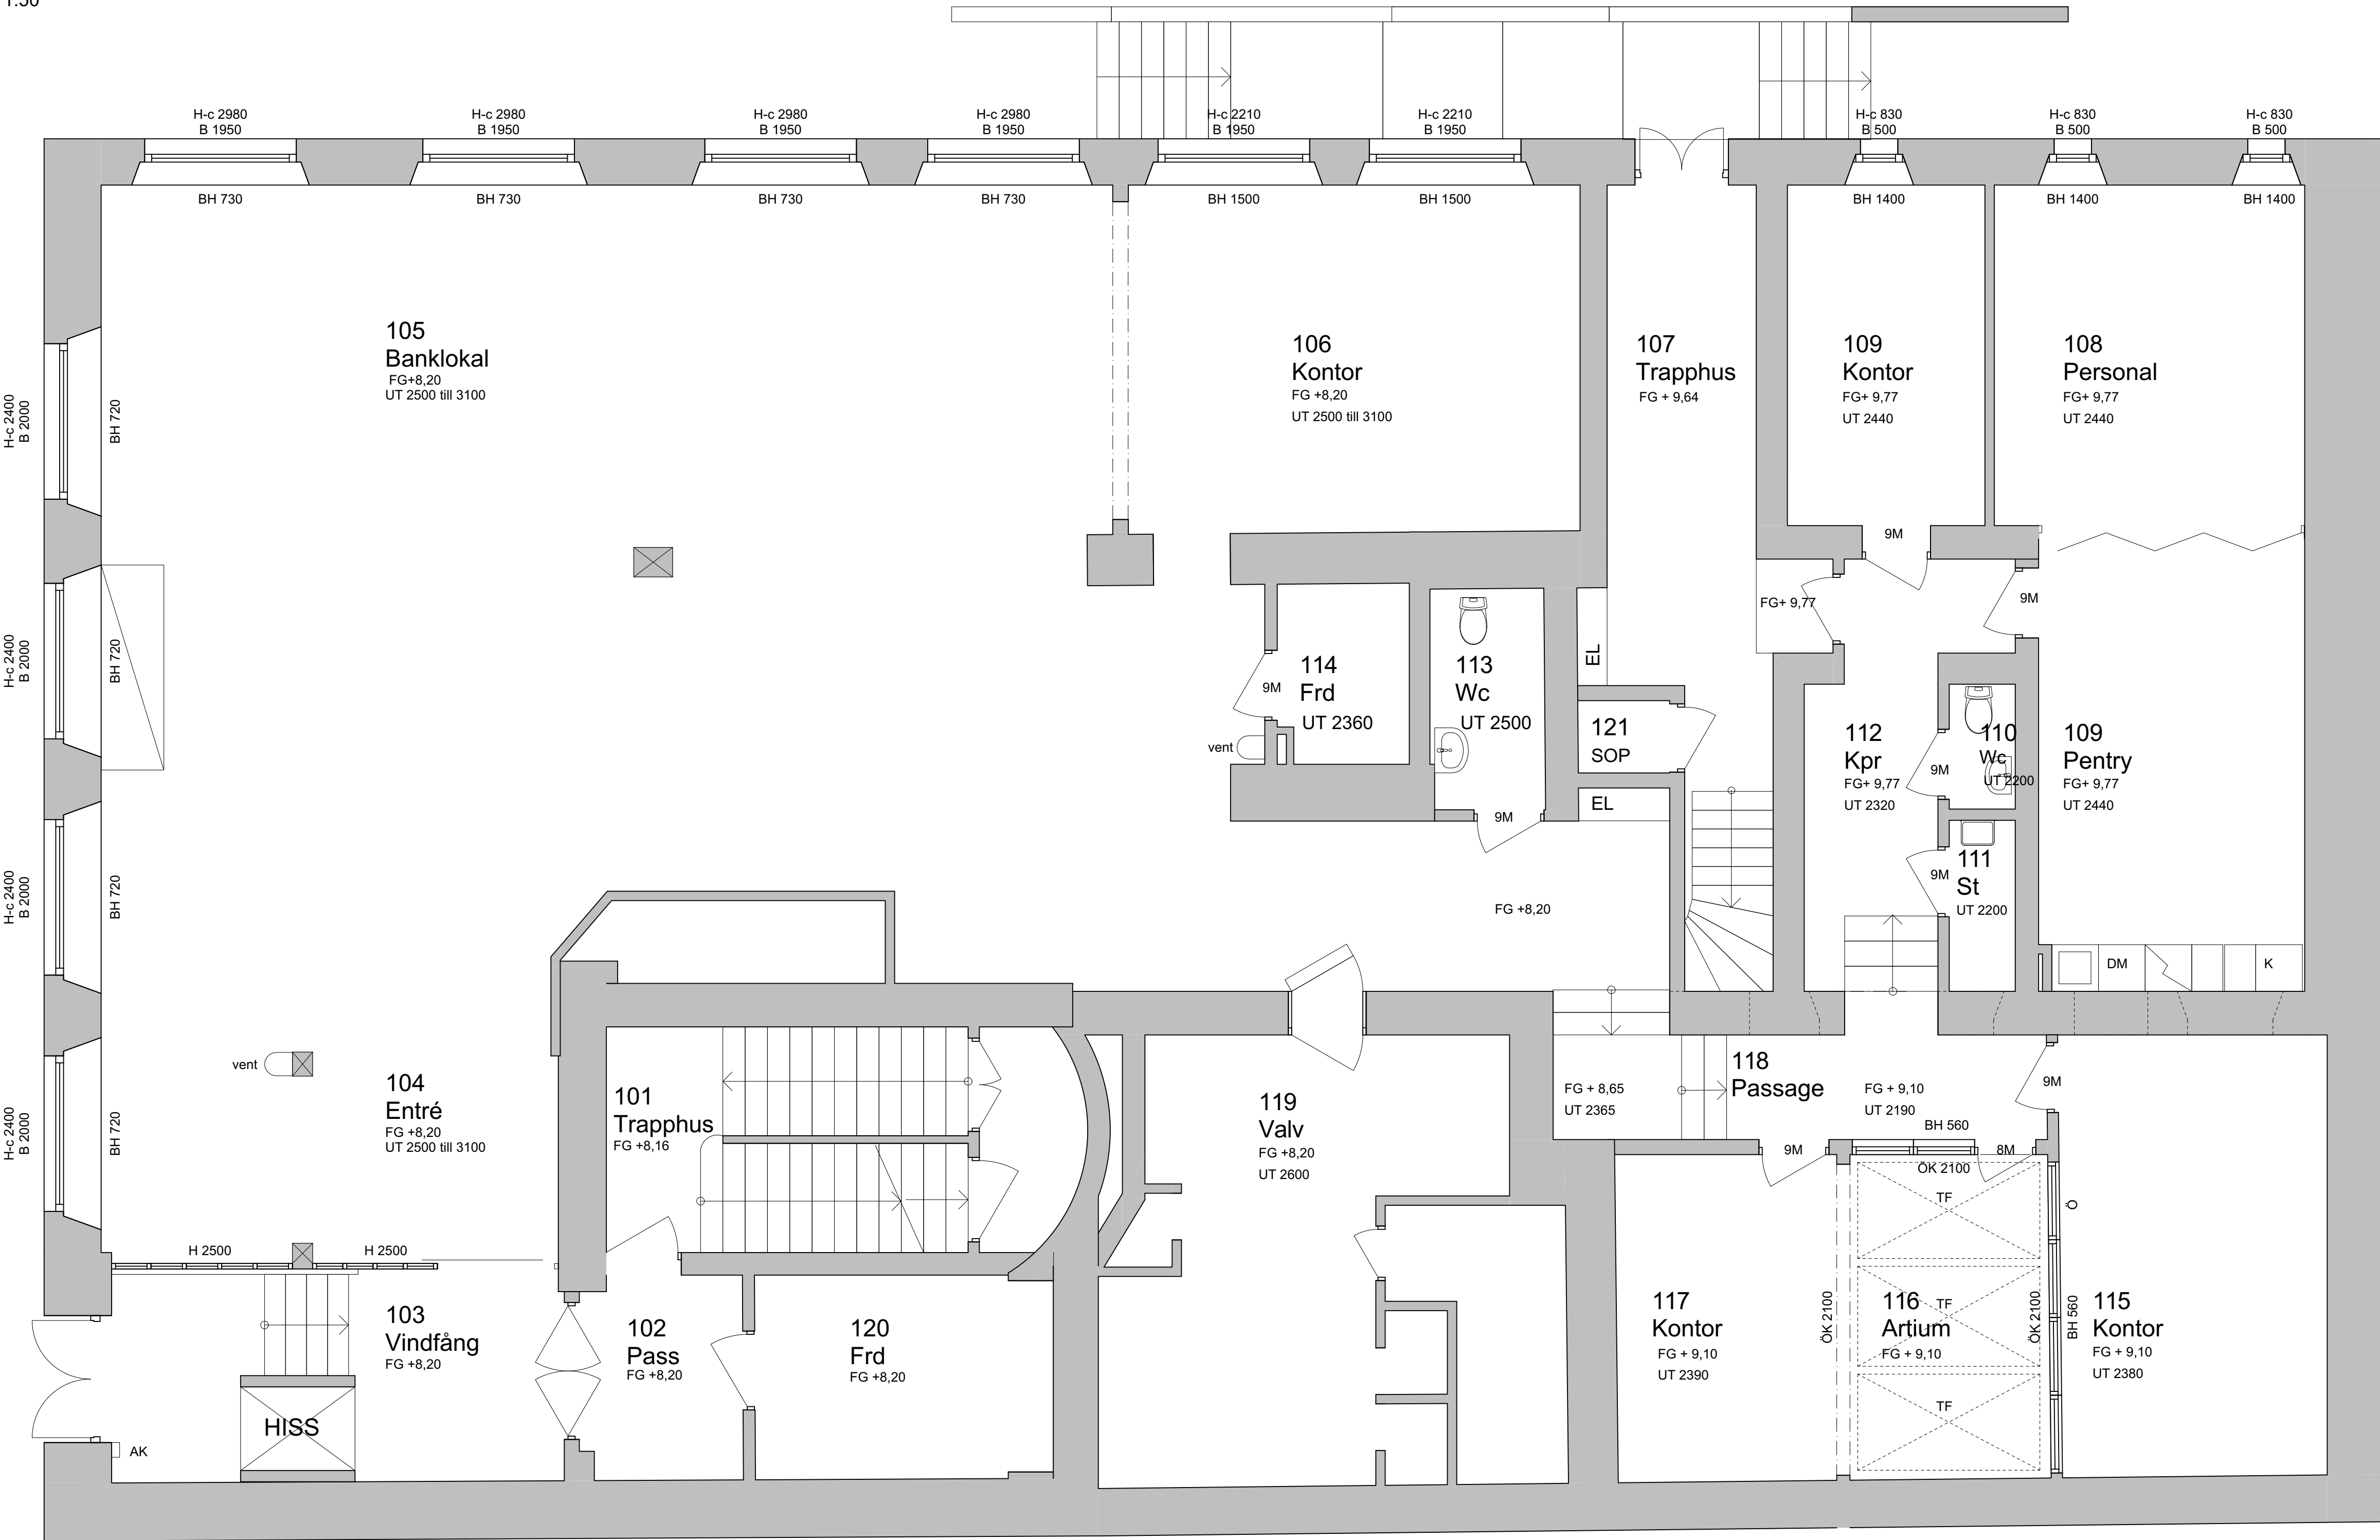

Entréplan
1:50

BET	ANDRING AVSER		DATUM	Sign.	STATUS
RELATIONSHANDLING					
DATUM		ANDRING		PROJEKT	
2023-10-27		GODKÄND			
Per:6, Ronneby					
Uppmätning av befintlig lokal					
ANSVARIG PART					
lume ARKITEKTER					
Heidi Prehn		KONTAKTPERSON	Heidi Prehn		SKAPAD AV
Jonas Medberg		GODKÄND AV	2023-35		UPPDRAGSNUMMER
RITNINGSKATEGORI					
Entréplan			INNEHÅLL	A1	FORMAT
				1:50	SKALA
A-40-1-110			NUMMER	BET	