




PLAN 0

SKALA 1:100

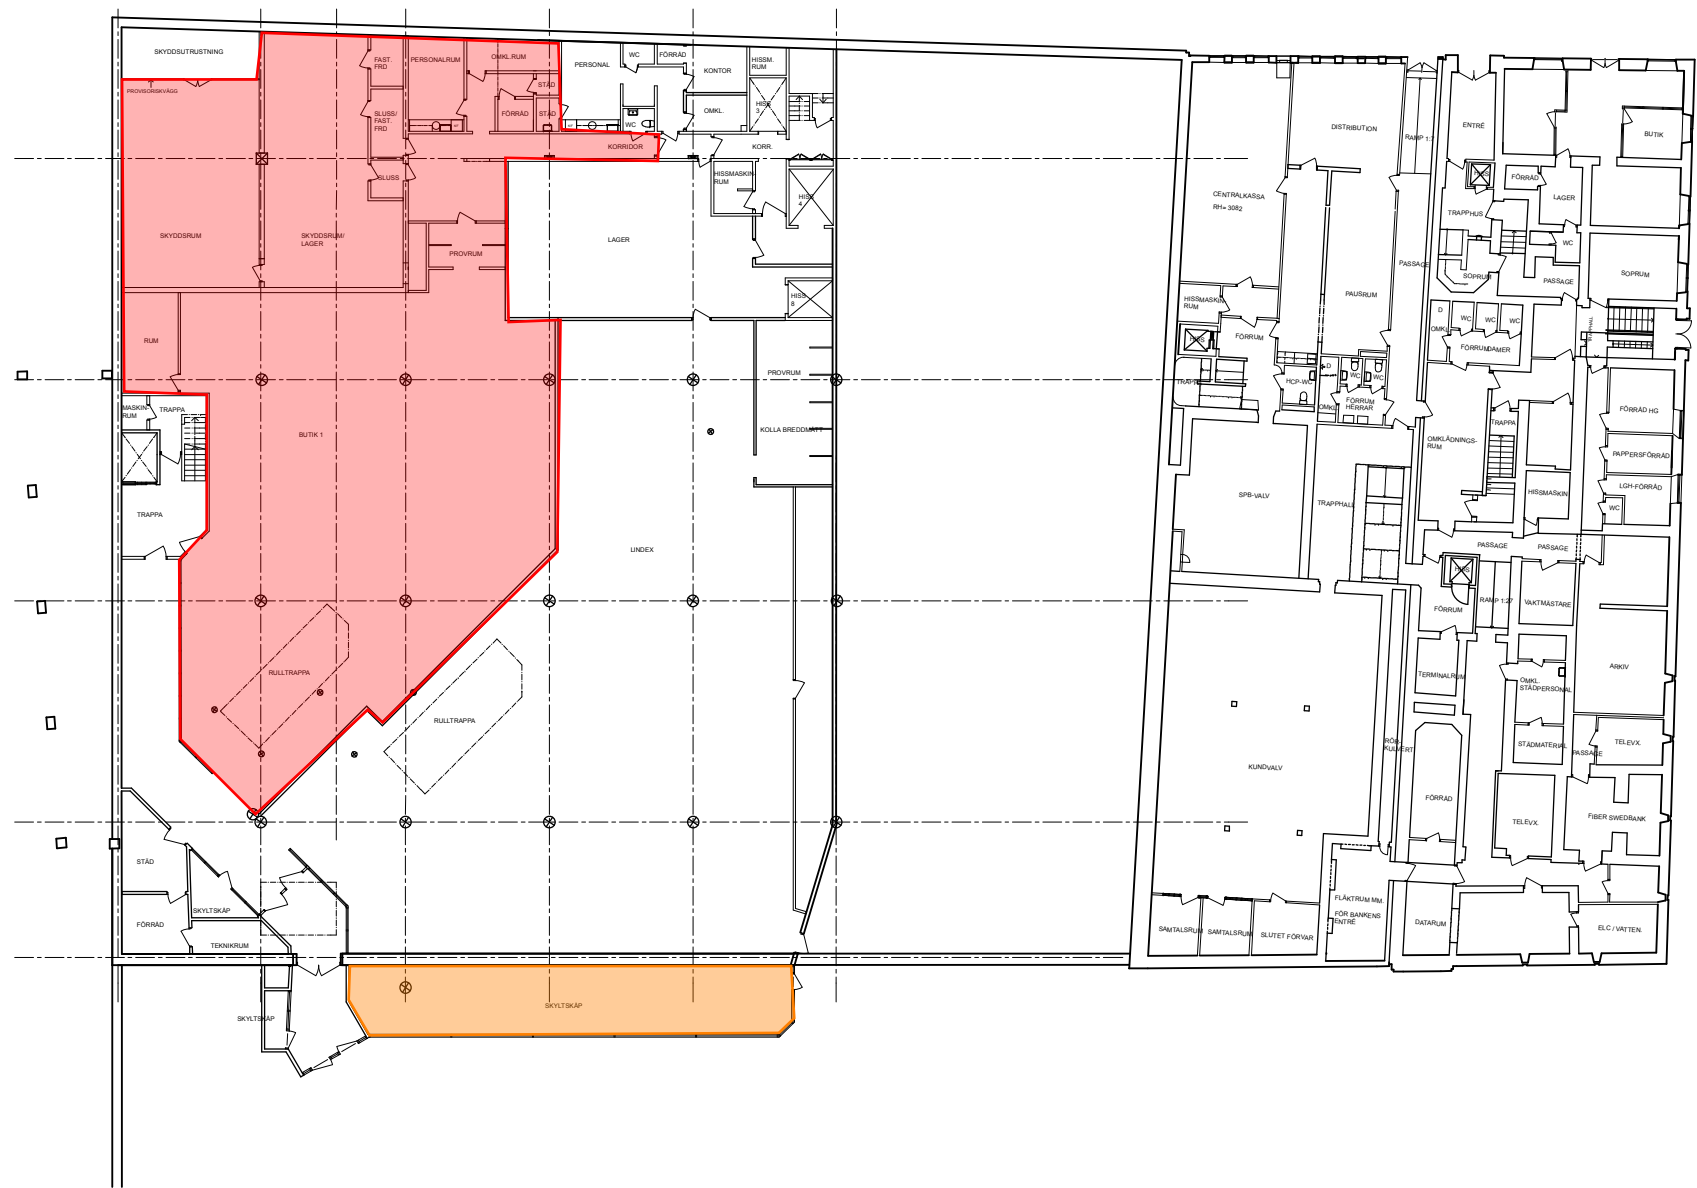

BET	ANT	ANDRINGEN AVSER	SIGN	DATUM
RELATIONSHANDLING				
KV KLINGBERGET HALMSTADS KOMMUN				
 Fredblad STORGATAN 24 302 43 HALMSTAD 035 -17 4900 www.fredblad.se				
UPPDRAG NR 8840J	RTAD AV M RUNESSON	HANDLÄGGARE AC CASTLER		
DATUM 2020-10-26	ANSVARIG AC CASTLER			
PLAN 0				
SKALA A1-FORMAT 1:100		RITNINGNUMMER A305-00	BET	