




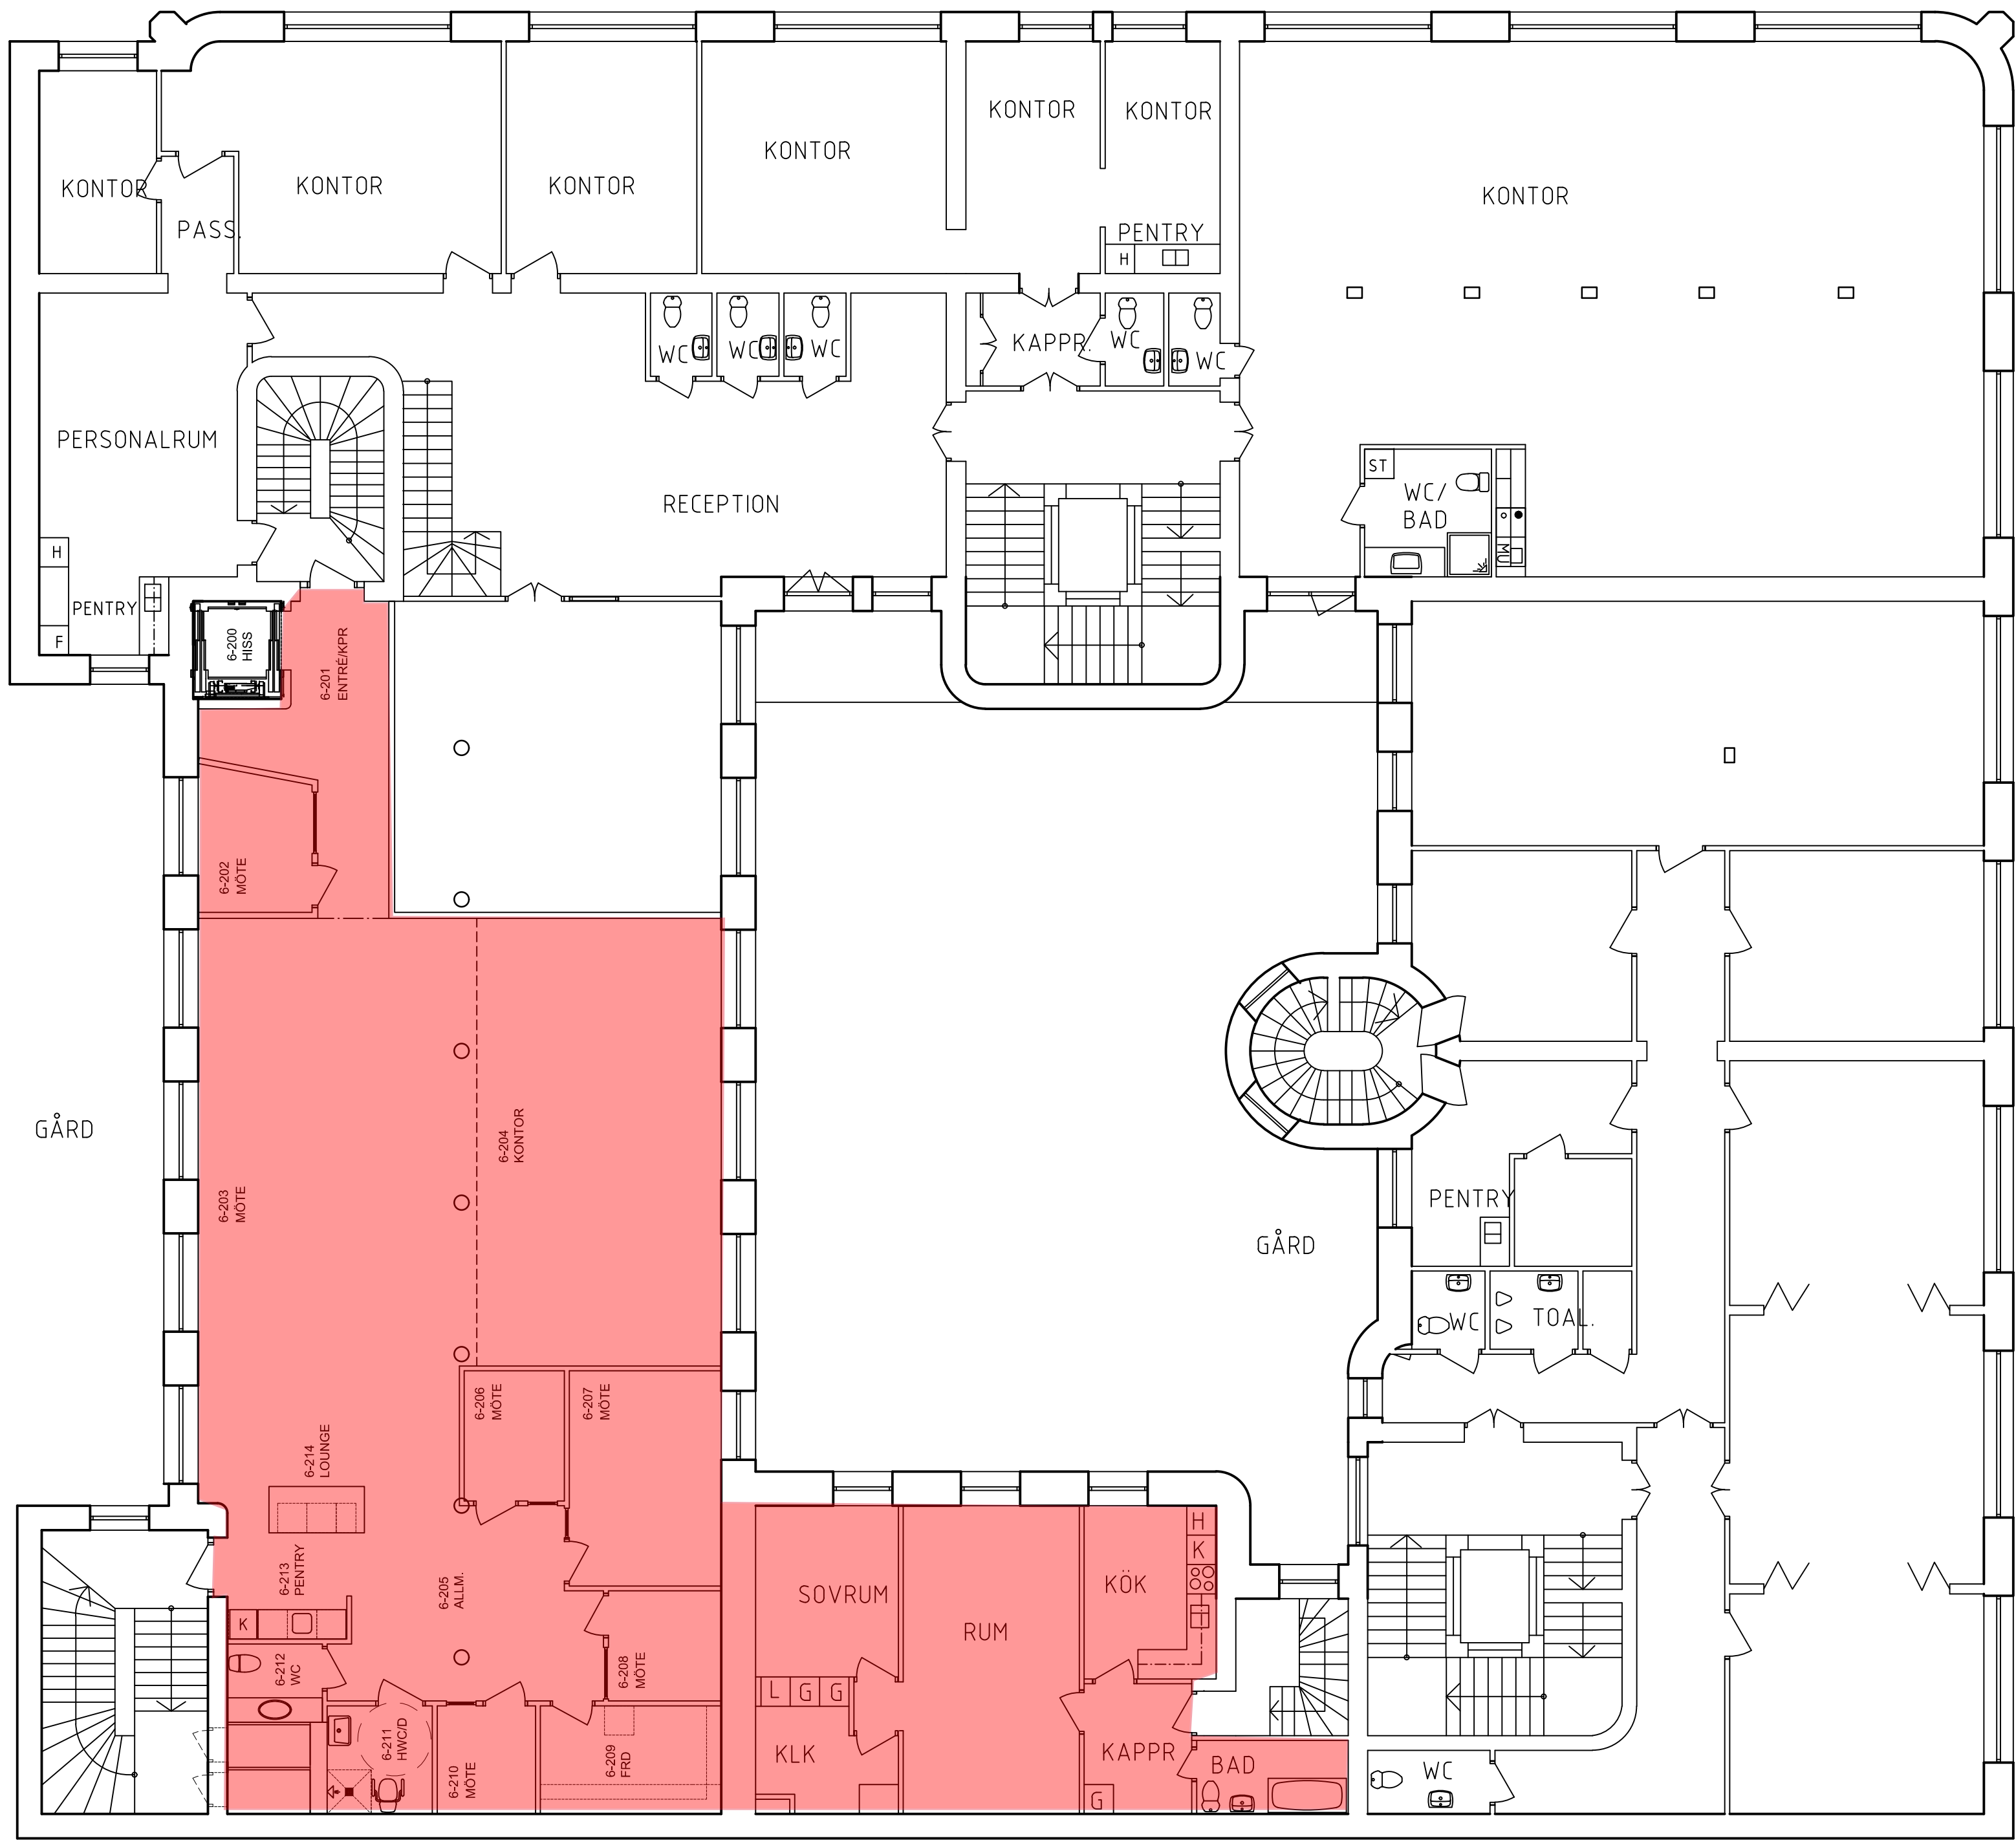

PLAN, VÅNING 2
- SKALA 1:100 (A3) -

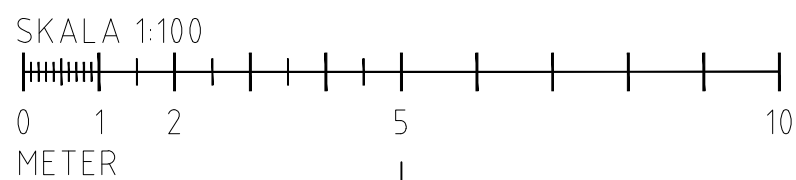

RITNINGEN ÄR UPPRITAD EFTER ÄLDRE
RELATIONSUNDERLAG, PAPPERSRITNING.
INMÄTNING, INVENTERING ÄR INTE UPPDATERAD
AVVIKELSER FÖREKOMMER MOT VERKLIGHETEN.

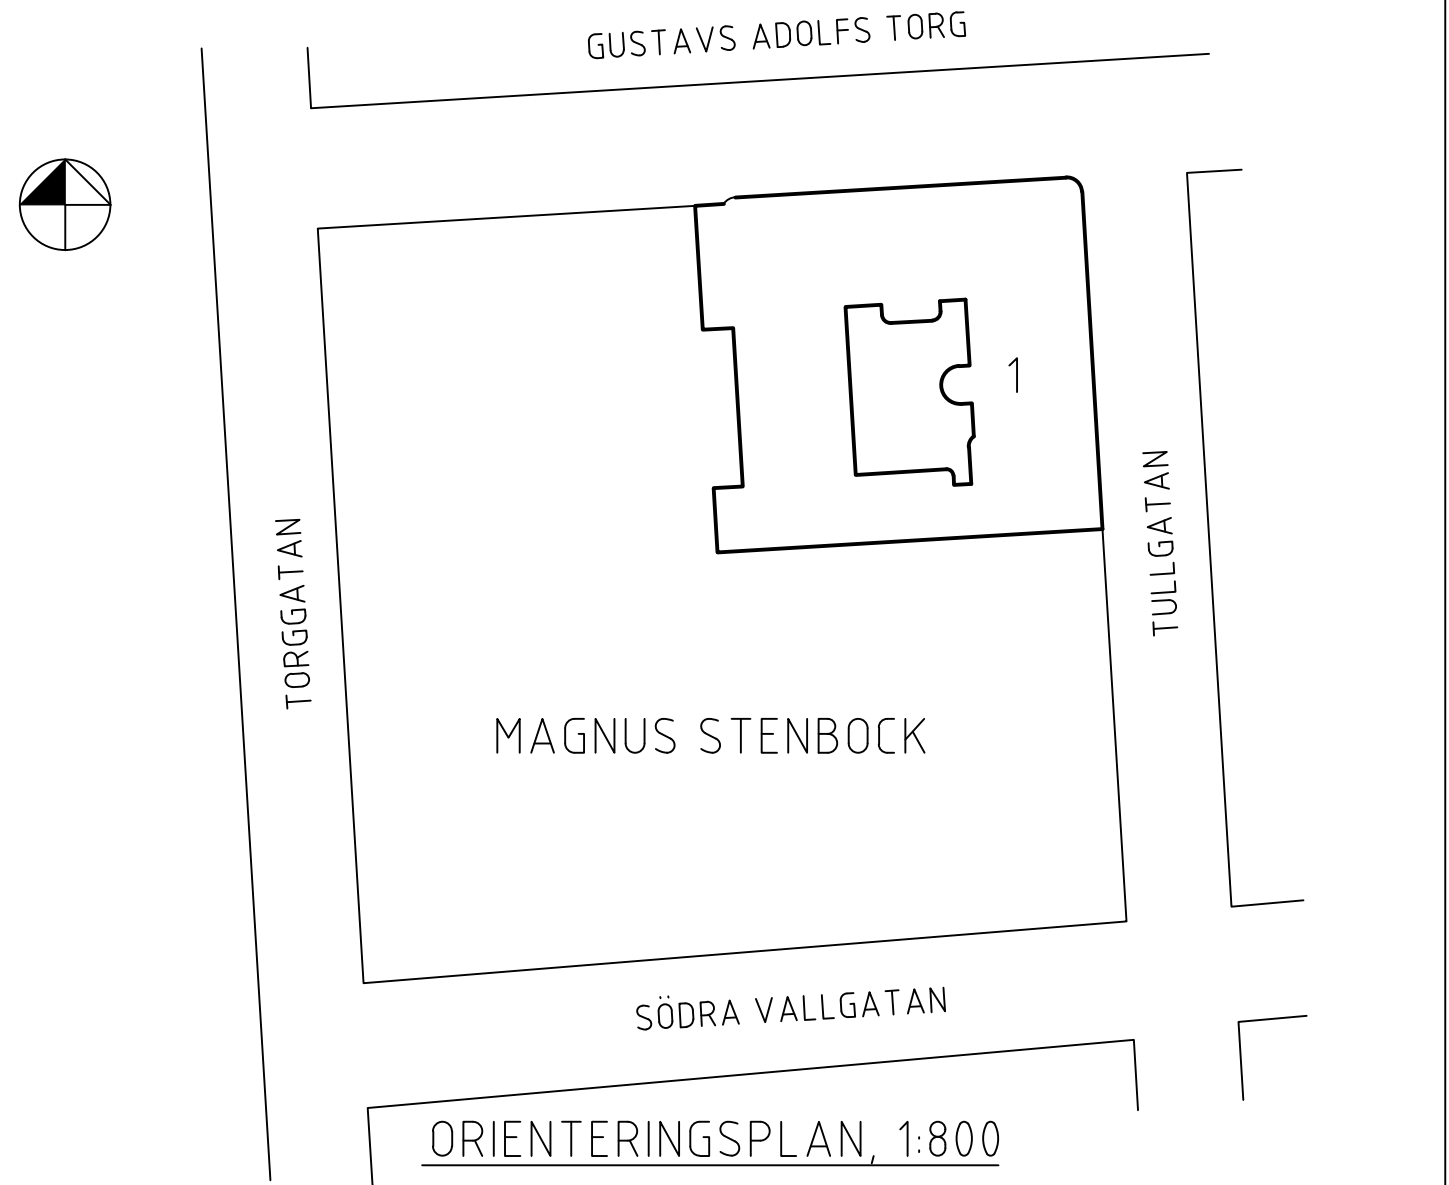

FÖRKLARINGAR

- BEF. VÄGG.
NY VÄGG
NY DÖRR
BEF. DÖRR

BET	ANT	ÄNDRINGEN AVSER	DATUM	SIGN
MAGNUS STENBOCK 1				
ORIENTERING				
STATUS				
RELATIONSHANDLING				
HYRESGÄST				
FASTIGHETSÄGARE				
PROJEKTÖR				
040-611 98 57 info@errwe.se www.errwe.se				
ERRWE				
BYGGKONSULT AB				
JÄGERSROVÄGEN 151 C, 1 TR. 213 75 MALMÖ				
BH BERLINGS FASTIGHETSFÖRV.				
A ERRWE BYGGKONSULT AB 040-611 98 57 ROLF WALLDÉN				
K				
VS				
VE				
E				
UPPDAGNR		RITAD/KONSTR AV	HANDLÄGGARE	
2019-08-08		Rolf Walldén	Rolf Walldén	
DATUM		ANSVARIG	Rolf Walldén	
2019-08-08		MALMÖ KOMMUN	RELATIONSHANDLING (UPPDATERAD 2014)	
MAGNUS STENBOCK 1		MALMÖ KOMMUN	PLAN, VÅNING 2 (PLAN 11)	
SKALA 1:100 (A1)		NUMMER	19-A-40.1-11	
1:200 (A3)		BET		

- HANDLINGENS ORIGINALFORMAT ÄR A1.
ANGIVEN SKALA ANGER RITNINGENS
ORIGINALSKALA.
ÖVRIGA PAPPERSFORMAT ÄR 1/2 SKALA,
ALT. EJ I SKALA.
- KONTRAKTSRITNING
FÖRSLAGSRITNING
RELATIONSRTNING
ARBETSRITNING
FÖRFRÅGNINGSUNDERLAG
BYGGLOVSRITNING-ANMÄLAN
FÖRHANDSKOPIA
GRANSKNINGSRITNING