



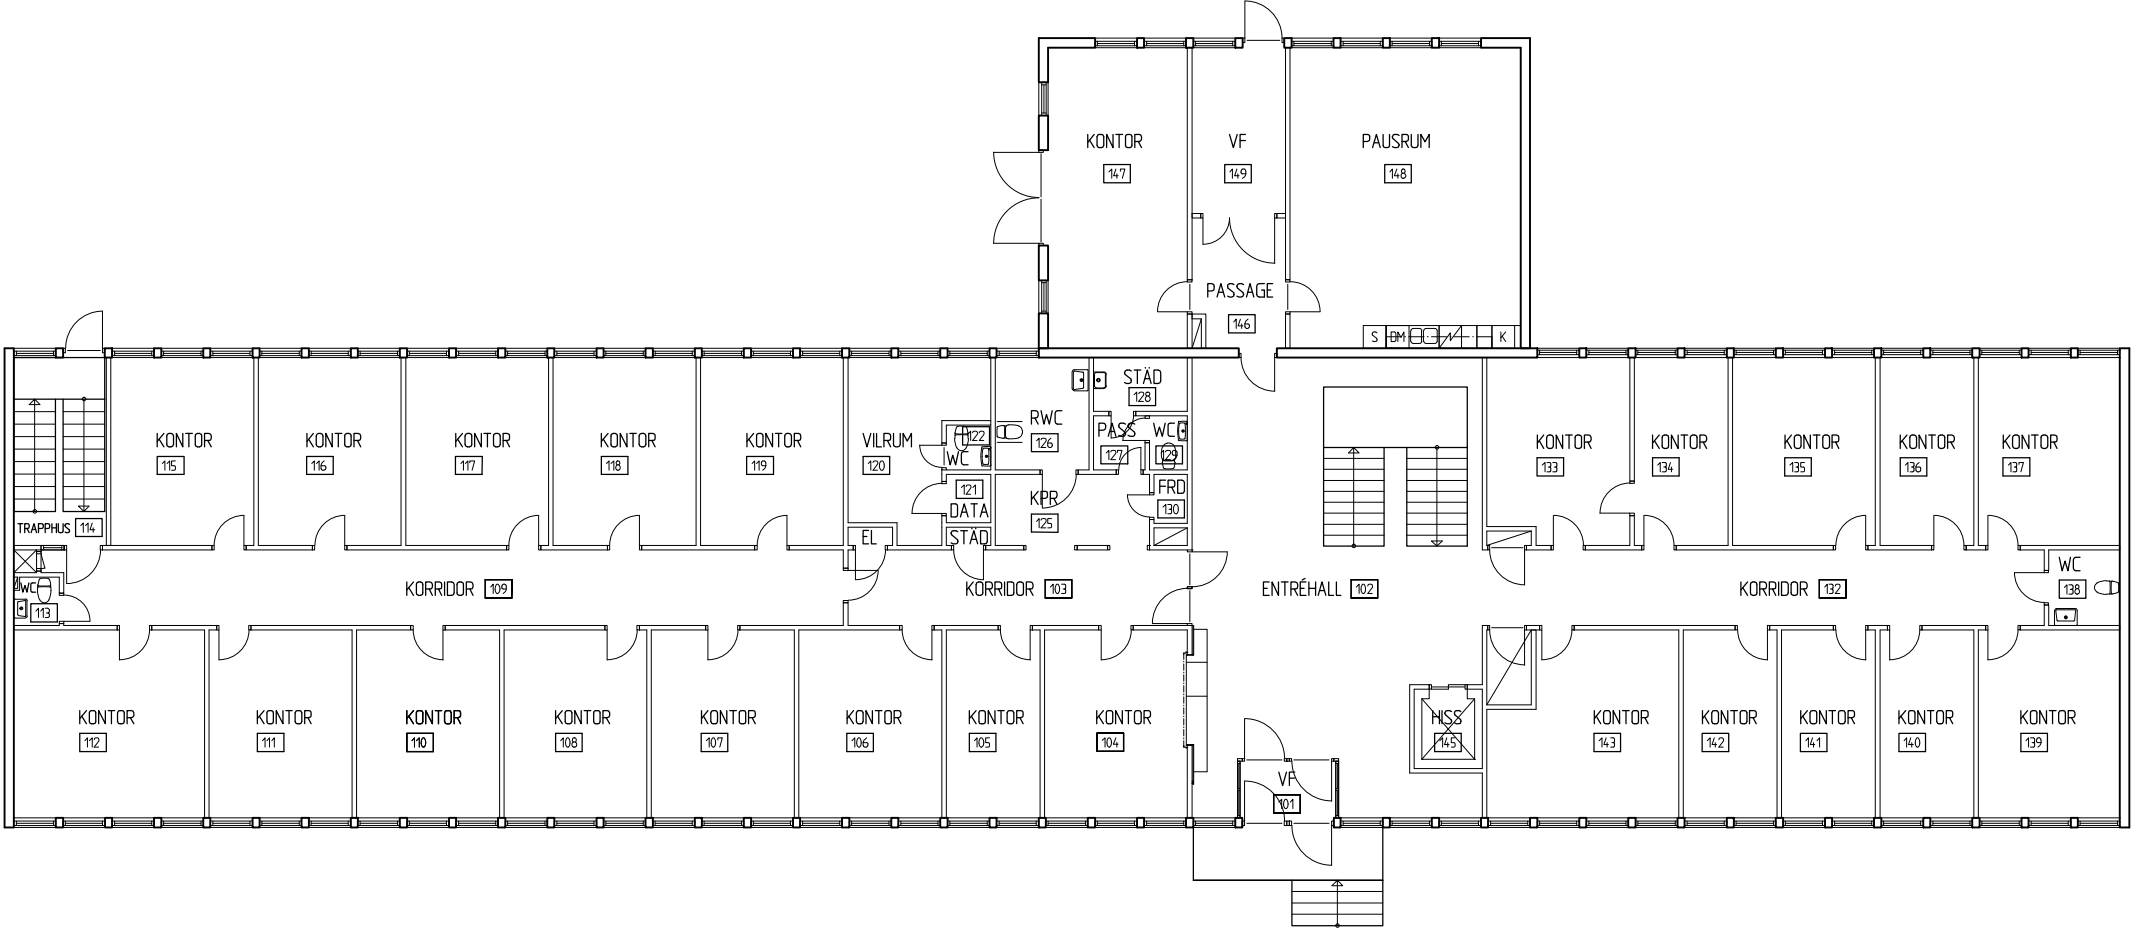

PLAN 1

RELATIONSRTNING

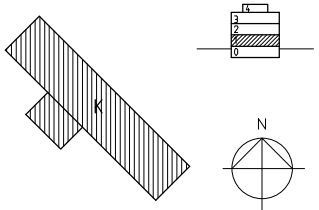

BET	ANT	ÄNDRINGEN	AVSER	SIGN	DATUM
-----	-----	-----------	-------	------	-------

RELATIONSHANDLING



white
Byggnads- och inredningsarkitekt
Halmstad

ARBETSNUMMER 3102770500	RITAD AV JD	HANDLAGGARE LN / JD
DATUM 2013-10-25	ANSVARIG SEV	

NEWSEC ASSET MANAGEMENT AB
FANAN 26, HALMSTAD
REGION HALLAND
PLAN 1

SKALA 1:100	RITINGSNUMMER A11	REV
----------------	----------------------	-----