



FÖRKLARINGAR

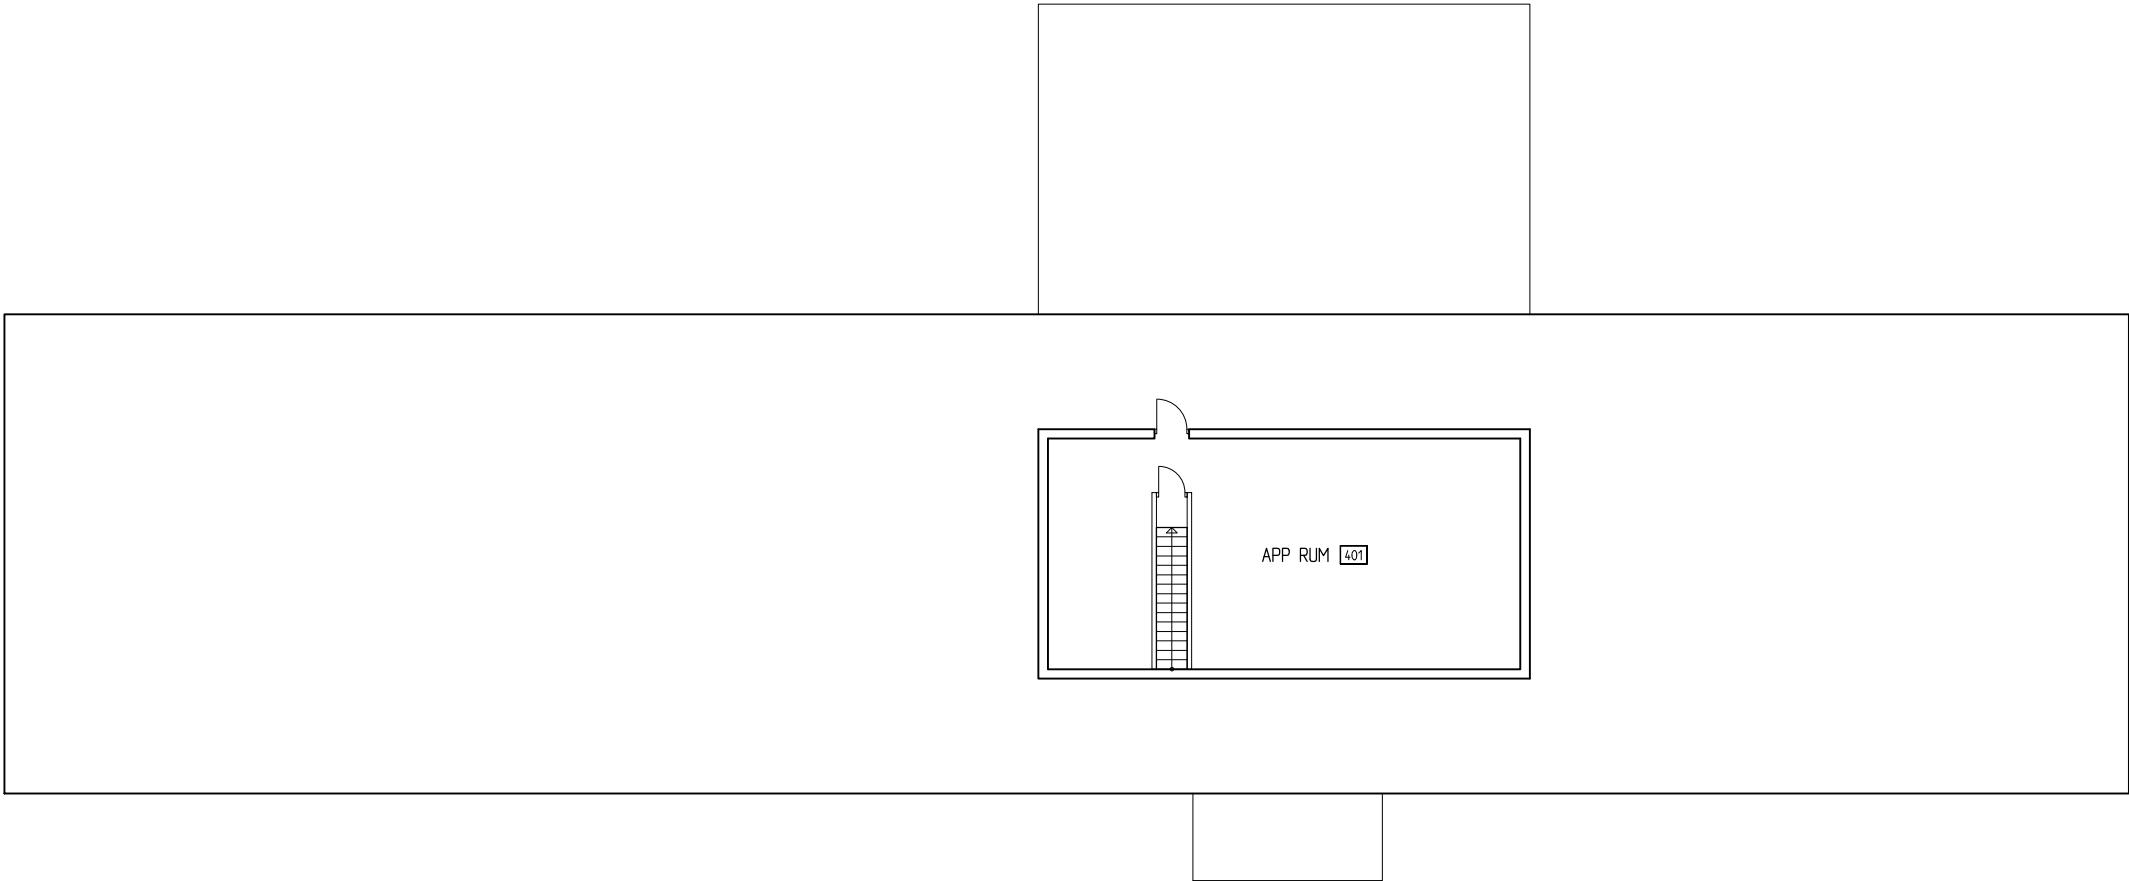

PLAN 4

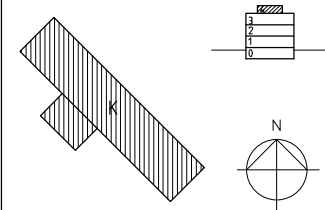

BET	ANT	ÄNDRINGEN	AVSER	SIGN	DATUM
-----	-----	-----------	-------	------	-------

RELATIONSHANDLING



alecta

white


ARBETSNUMMER 3102770500	RITAD AV JD	HANDLÄGGARE LN / JD
DATUM 2013-10-25	ANSVARIG LN	
NEWSEC ASSET MANAGEMENT AB FANAN 26, HALMSTAD REGION HALLAND PLAN 4		
SKALA A3 = 1:200 A1 = 1:100	RITNINGSNUMMER A-40.1-104	REV