



FÖRVALTNINGSHANDLING

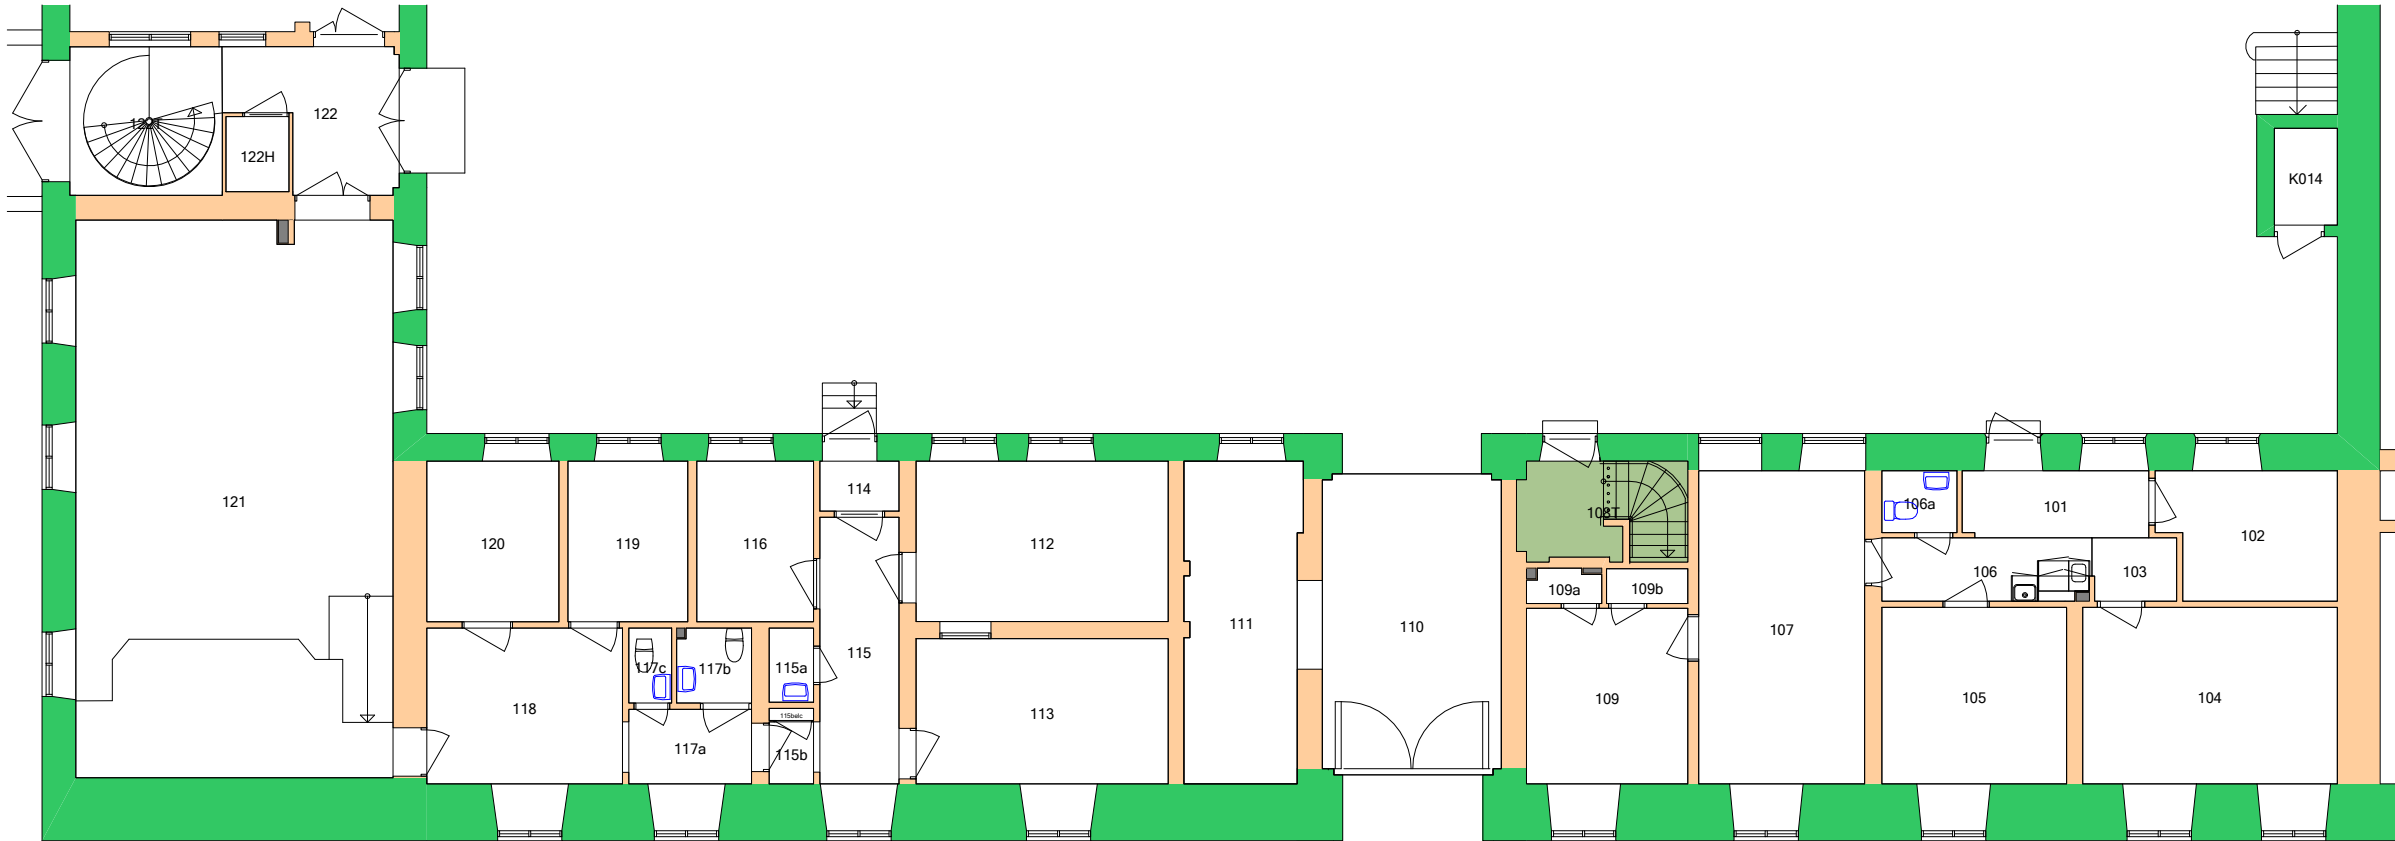

Prospekt-Vakant plan 01,02 obj 0026
HALMSTAD SLOTT
N001001
Slottsbyggnad
Plan: 01
Del: 1/1

Skala:	Datum:	Relationsritningsdatum:
1:150	2024-04-22	2012-10-31

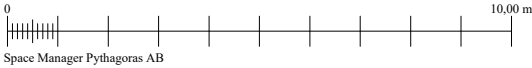

FÖRVALTNINGSHANDLING



Prospekt-Vakant plan 01,02 obj 0026
HALMSTAD SLOTT
N001001
Slottsbyggnad
Plan: 02
Del: 1/1

Skala:	Datum:	Relationsritningsdatum:
1:150	2024-04-22	2012-10-31