


FÖRKLARINGAR

Arise

REV	ANT	ÄNDRINGEN AVSER	DATUM	SIGN
-----	-----	-----------------	-------	------

RELATIONSHANDLING

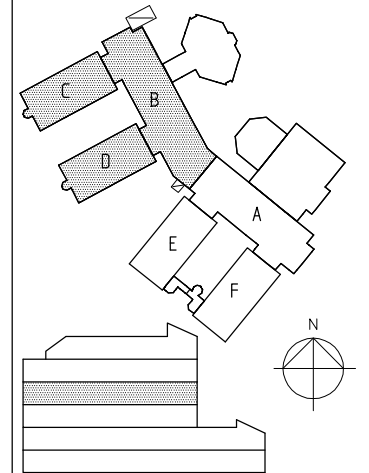

white

ARBETSNUMMER 3102770500	RITAD AV JD	HANDLAGGARE SE / JD
DATUM 2013-10-25	ANSVARIG	

NEWSEC ASSET MANAGEMENT AB
FANAN 30, HALMSTAD, TRADE CENTER
HUS BCD PLAN 4

SKALA A3 = 1:100 A1 = 1:50	RITNINGNUMMER A306:104	REV
----------------------------------	---------------------------	-----