




BET	ÄNDRING AVSER	DATUM	Sign.
RELATIONSHANDLING			
Mileway			
MYT DESIGN STUDIO hjej@mytidesign.se			
UPPDRAG NR	RITAD AV	HANDLÄGGARE	
DATUM	ANSVARIG	AL	
2024-06-25	Johan Vilestål		
Kv BORRET 10			
KALMAR			
PLAN 0 (BOTTENPLAN)			
SKALA A1 1:200	NUMMER A-40-1-100	BET	

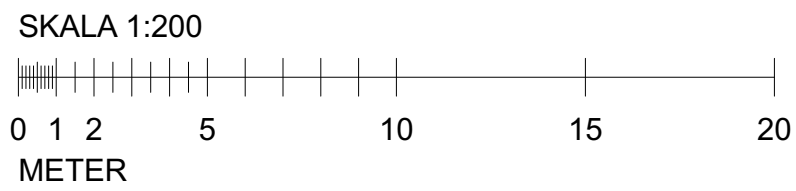

BET	ÄNDRING AVSER	DATUM	Sign.
RELATIONSHANDLING			
Mileway			
MYT DESIGN STUDIO hjej@mytodesign.se			
UPPDRAG NR	RITAD AV	HANDLÄGGARE	
DATUM	ANSVARIG	ÄL	
2024-06-25	Johan Vilestål		
Kv BORRET 10			
KALMAR			
Plan 1			
SKALA A1	NUMMER	BET	
1:200	A-40-1-101		