


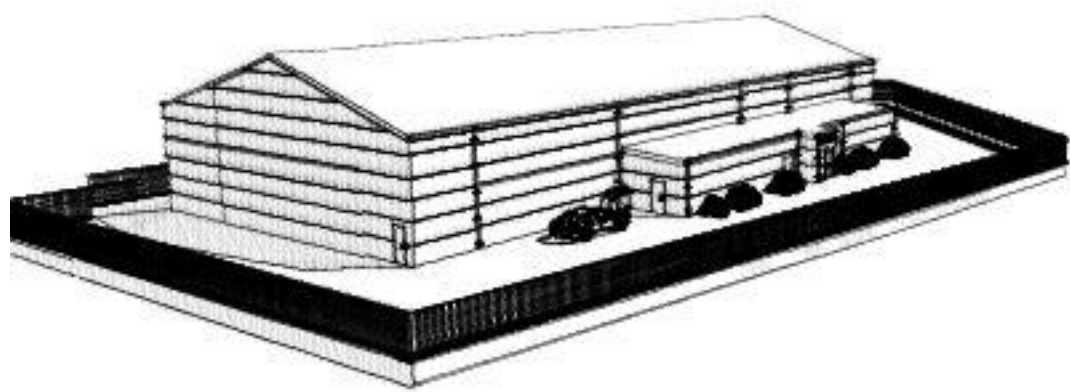


Bild 1


1:1

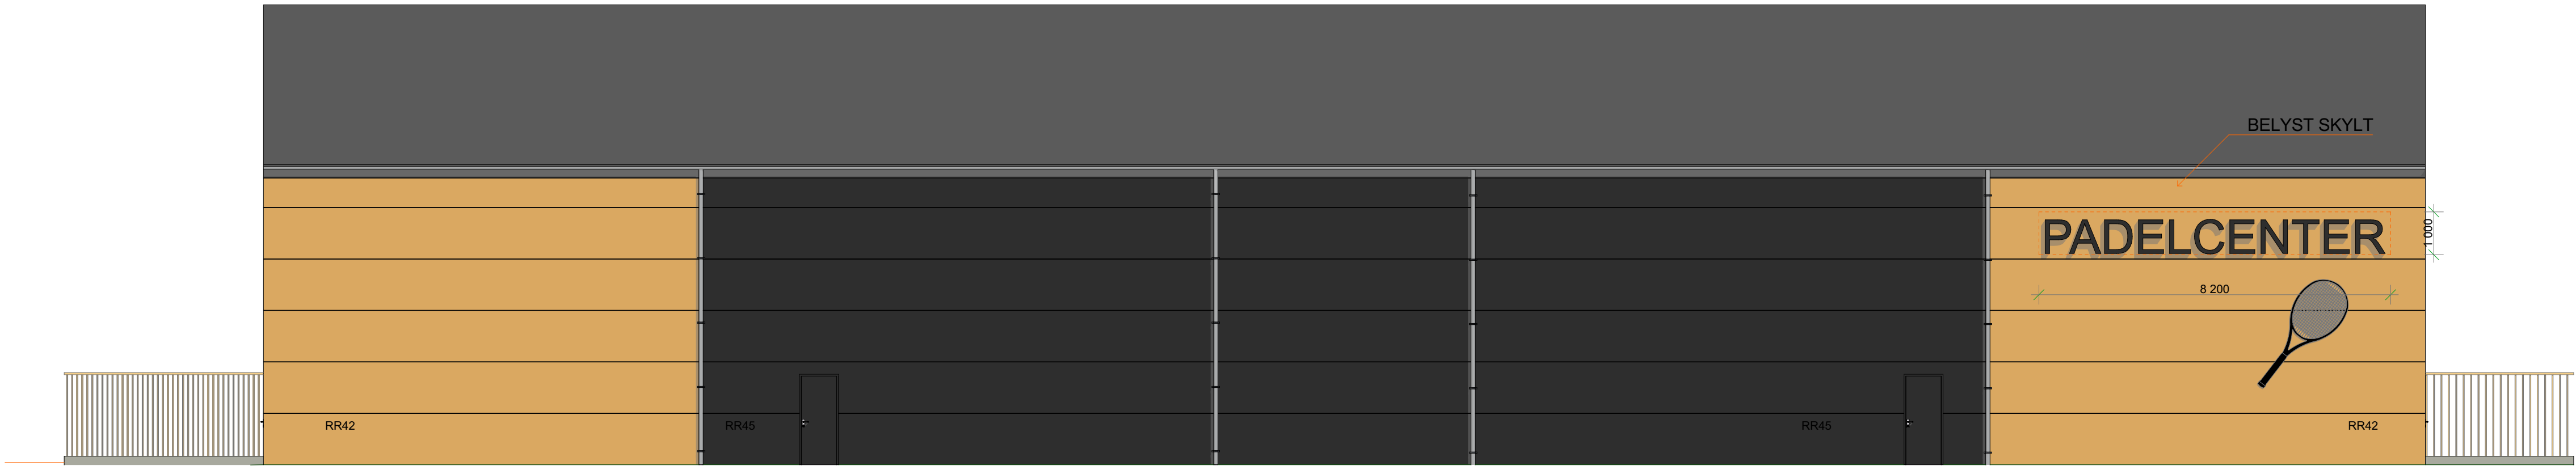

A3

Fasad A3

1:100

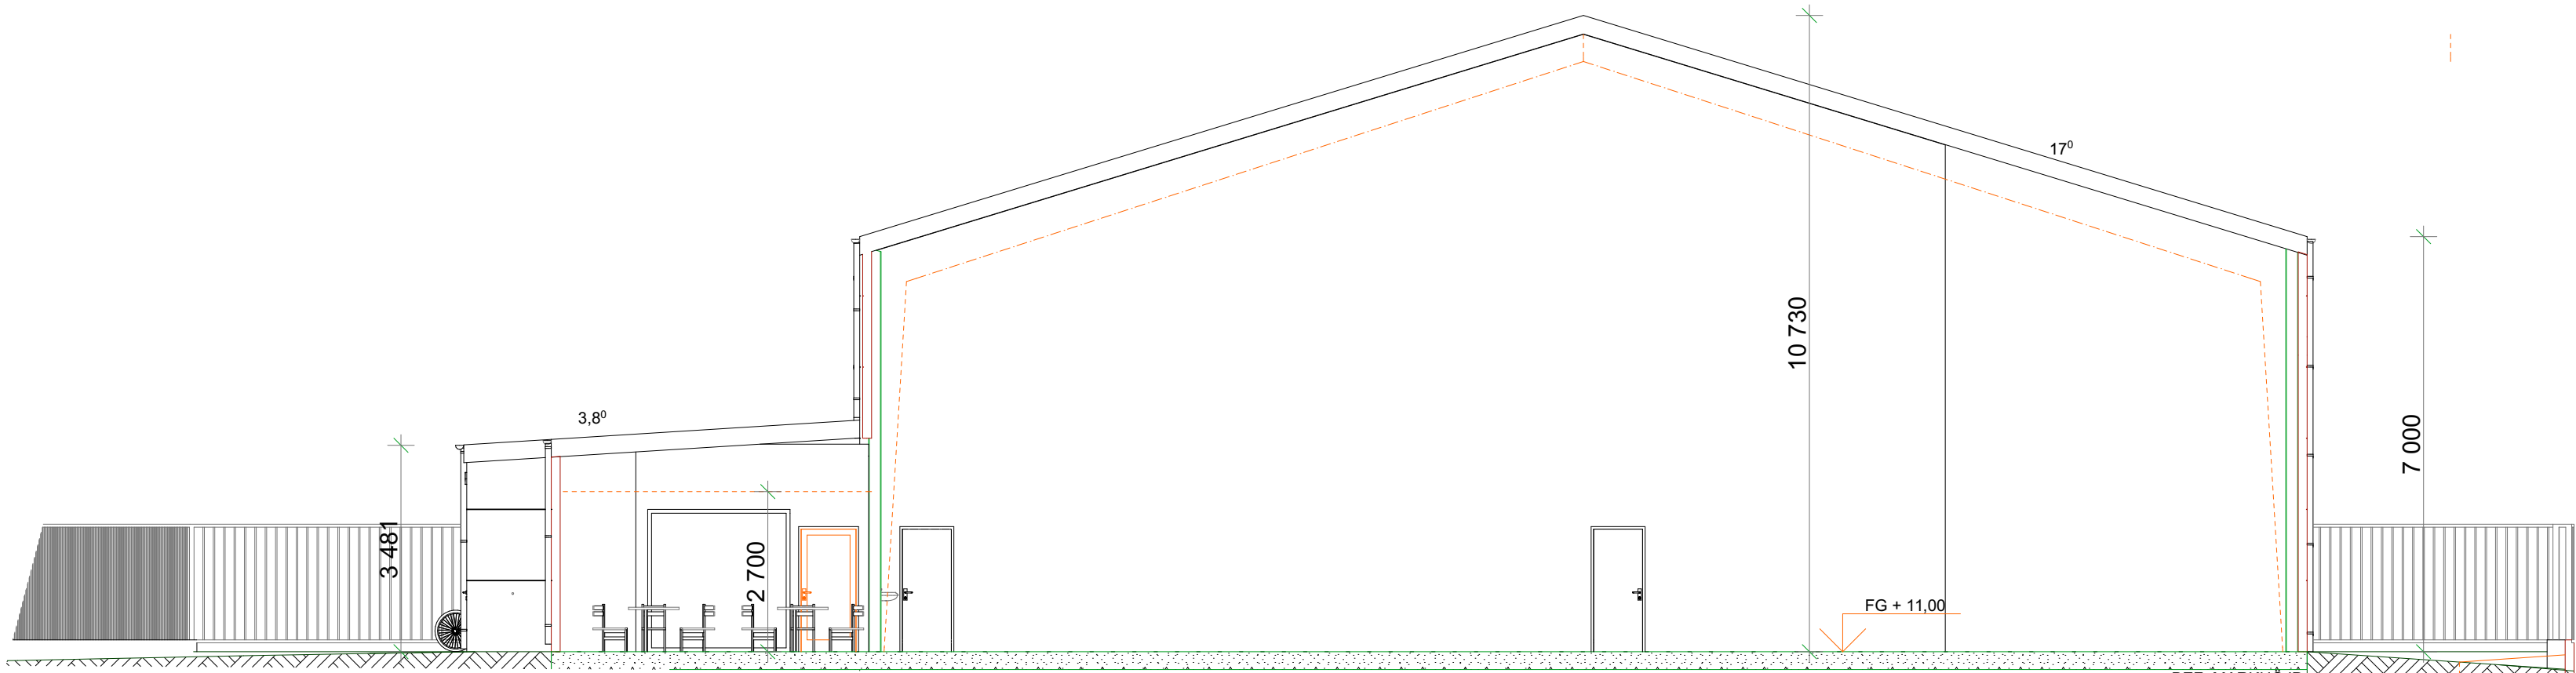

A1-A1

Sektion A1-A1

1:100



A2

Fasad A2


1:100



A4

Fasad A4

1:100

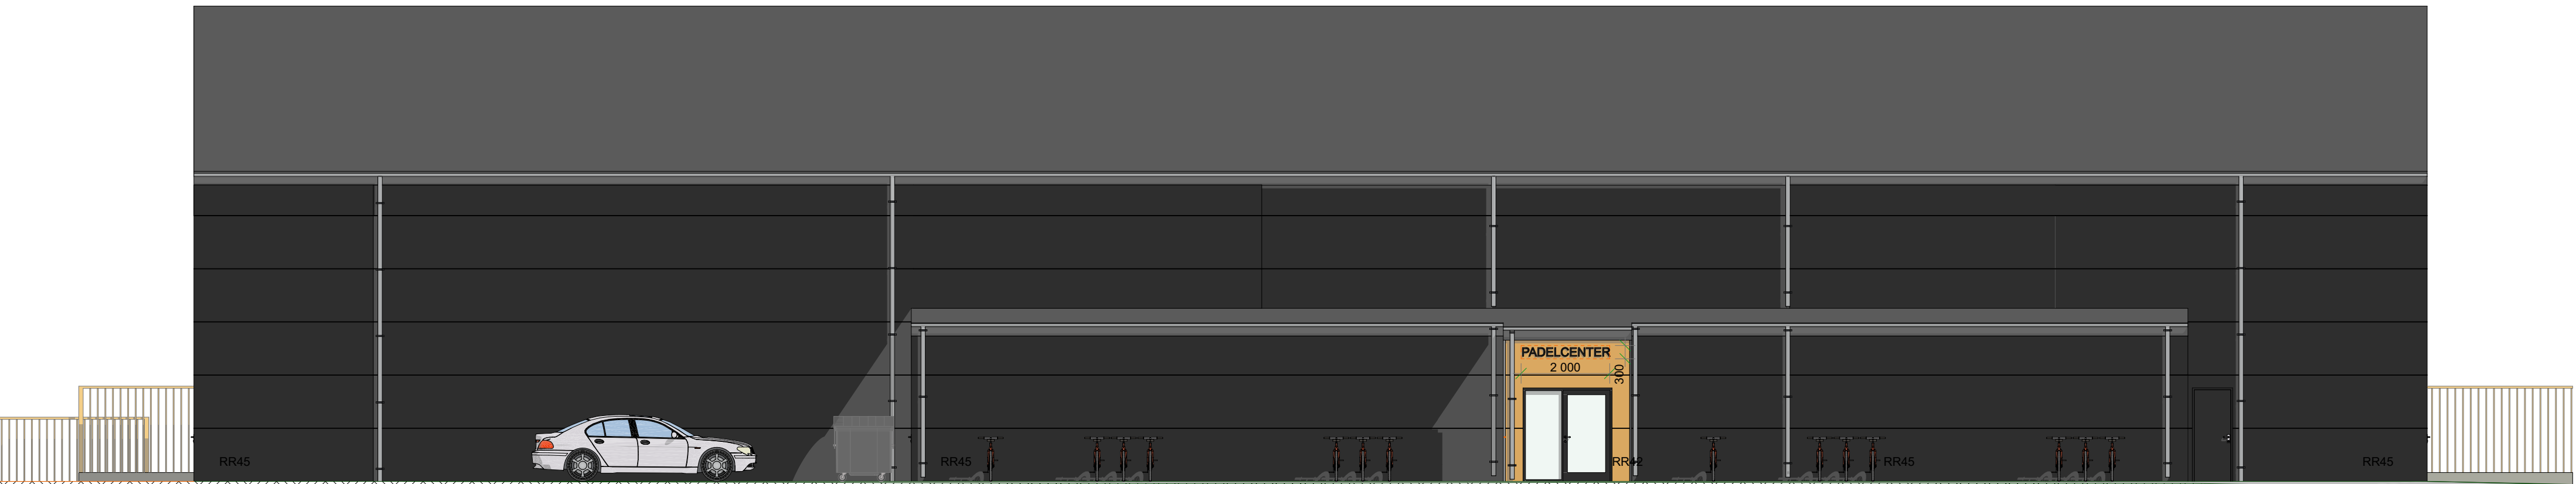

BET	ANT	ÄNDRING AVSER	DATUM	Sign.
RELATIONSHANDLING				
SLÄGGAN 3 FYLLEROVÄGEN 18 HALMSTAD KOMMUN				
 STRANDBERG ARKITEKTUR				
BYGG- HERRE	KLASÉN SLÄGGAN 3 AB			
PROJ.	STRANDBERG ARKITEKTUR AB			
UPPDRAG NR	RTAD AV L.S	HANDLÄGGARE		
DATUM	ANSVARIG	LENNART STRANDBERG		
2020-08-12				
NYBYGGNAD AV PADELHALL				
FASADER OCH SEKTIONER				
SKALA A1 1:100	NUMMER A-40.3-100	BET -		