


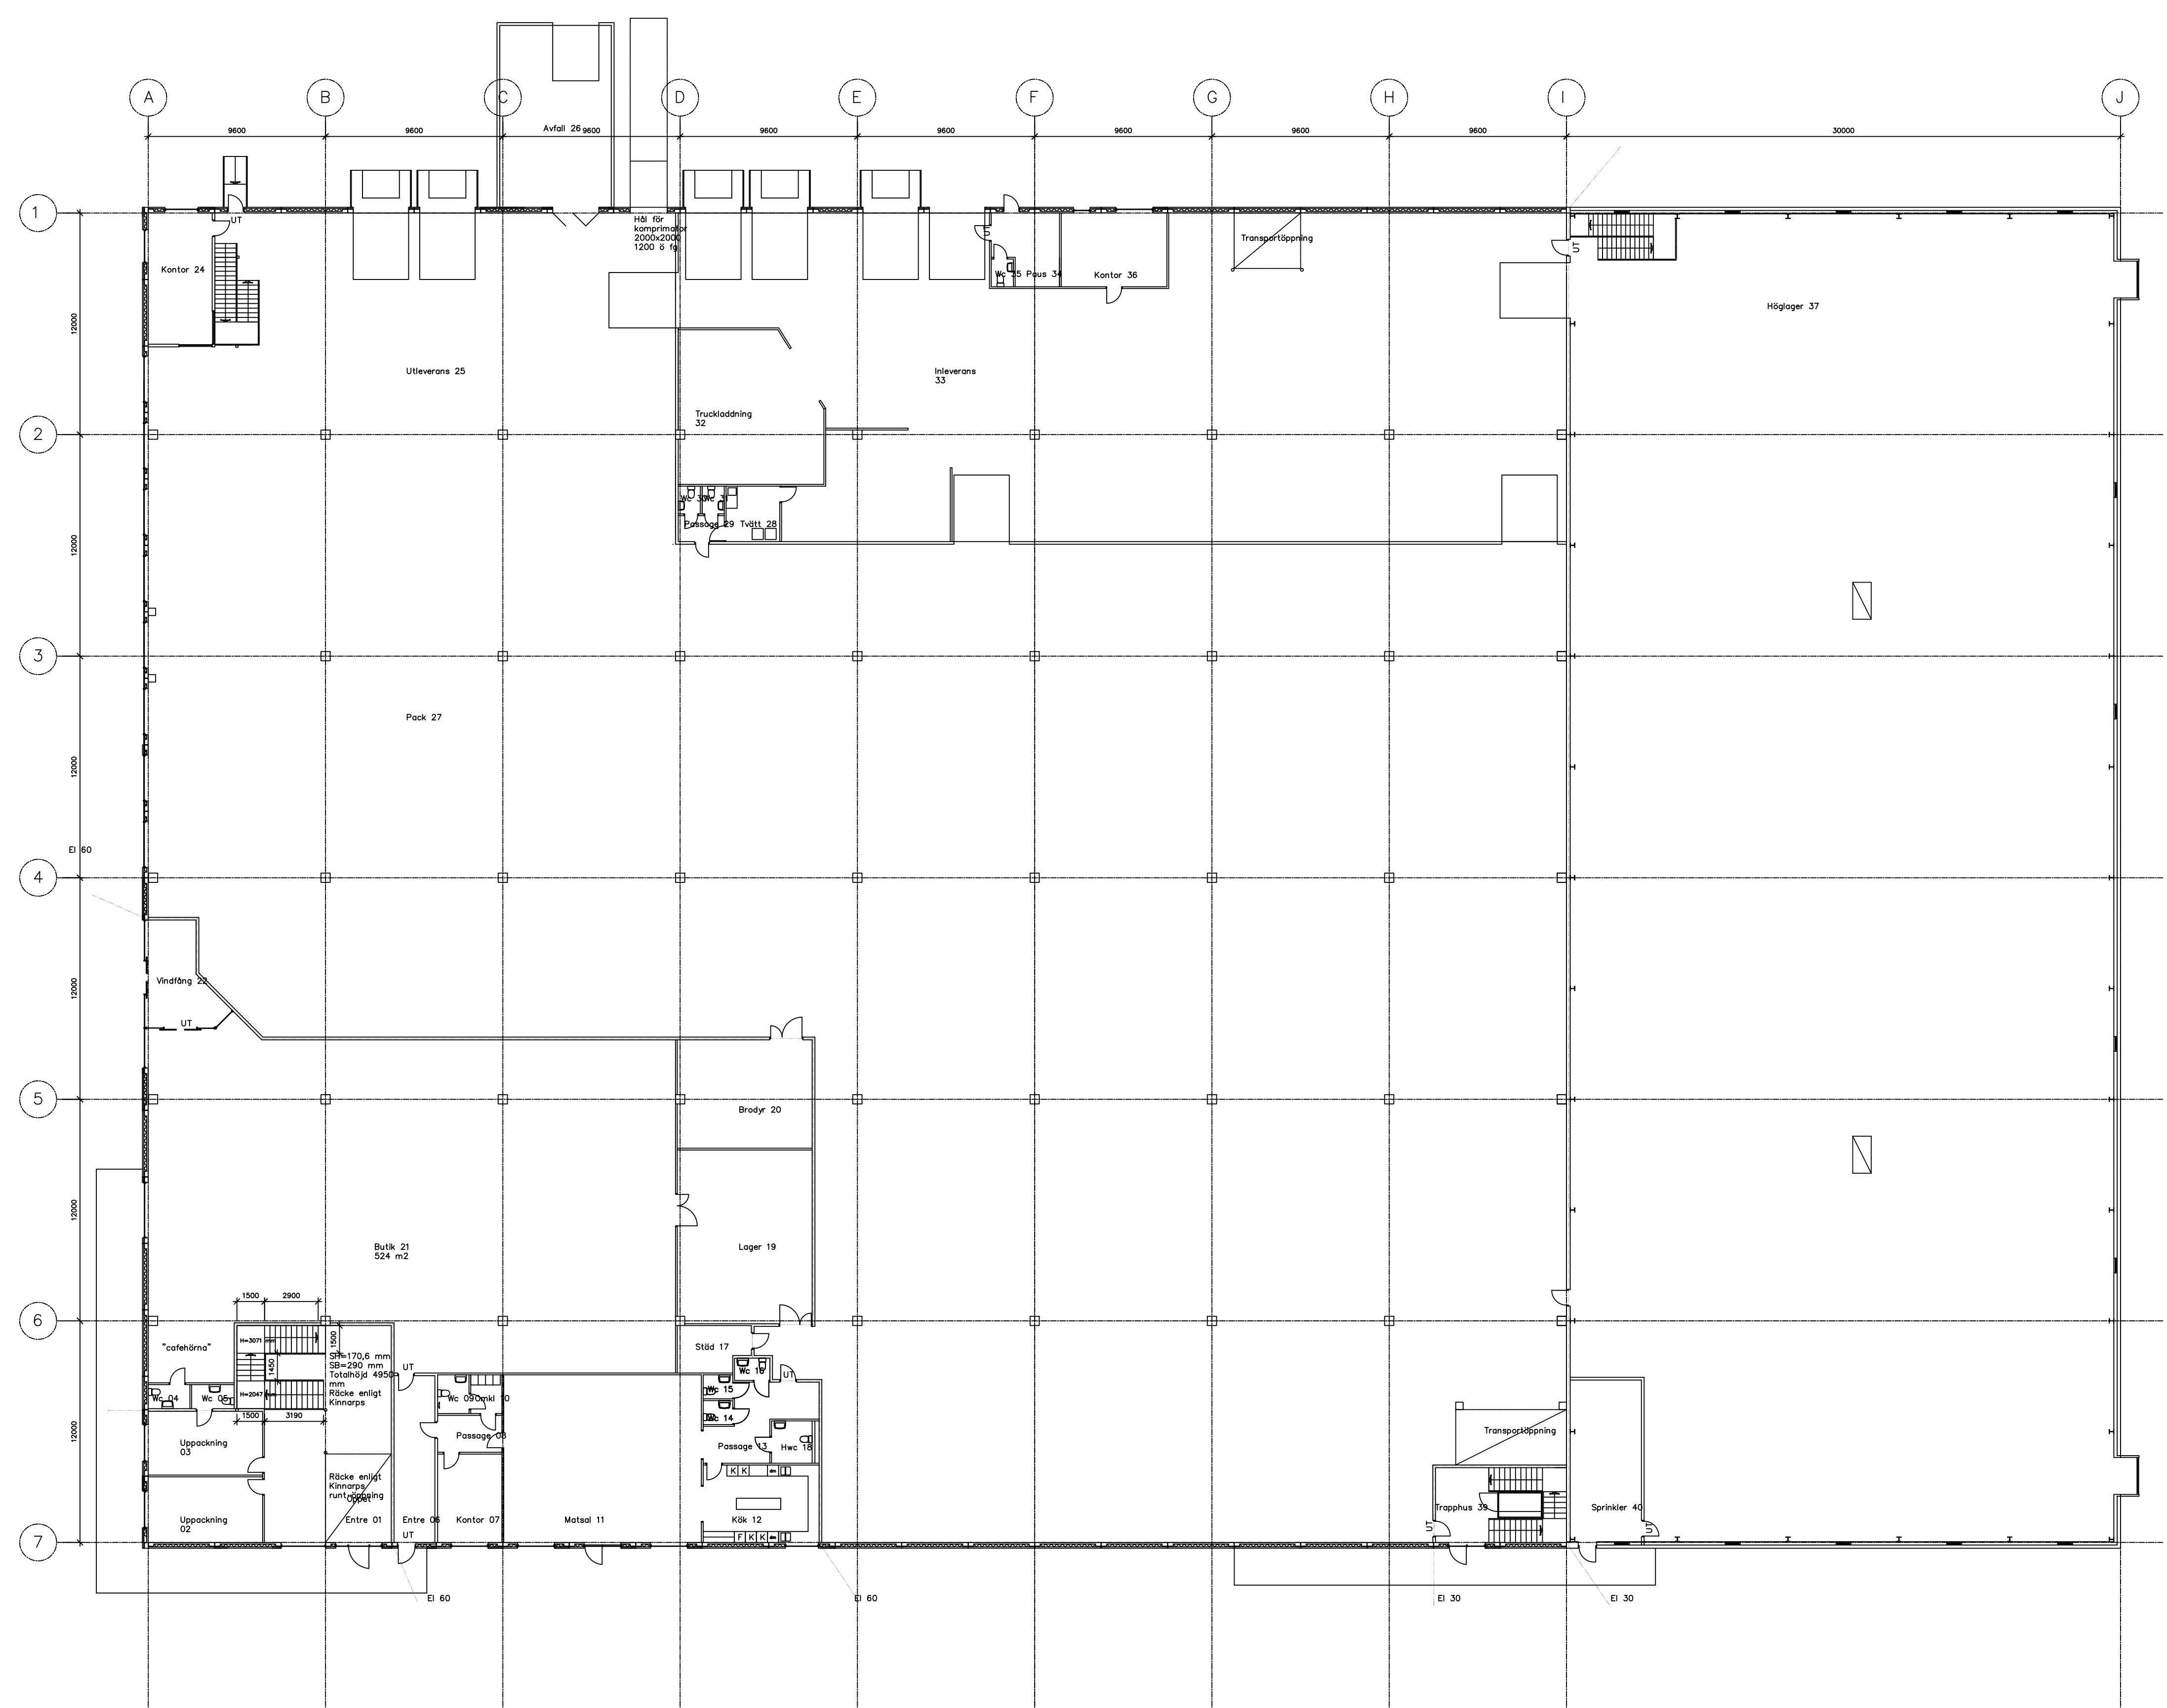

Föreskrifter

Brandbeteckningar

UT Utrymningsdörr

EI 30 Brandcells begränsning

BP Brandpost

Brandventilation

BET	ANT	ÄNDRINGEN AVSER	SIGN	DATUM
Relationshandling				
J&B Förvaltnings AB				
Box 413		Tel: 033-100 205		
503 12 Borås		Fax: 033-102 426		
UPPDRAG NR	RITAD AV	HANDLÄGGARE		
	Jan Lindberg			
DATUM				
2009-05-05				
Kv Telfern xx, Borås K				
Nybyggnad av lager				
Bottenplan				
Höök's Hästsport AB				
OBJEKT NR.	RITAD I DATOR	PROGRAM/RELEASE		
	AutoCAD LT 2004			
SKALA	NUMMER	BET		
se linjal	A 10:01			