


Föreskrifter

Brandbeteckningar
UT Utrymningsdörr
EI 30 Brandcellsbegränsning
BP Brandpost

Brandventilation

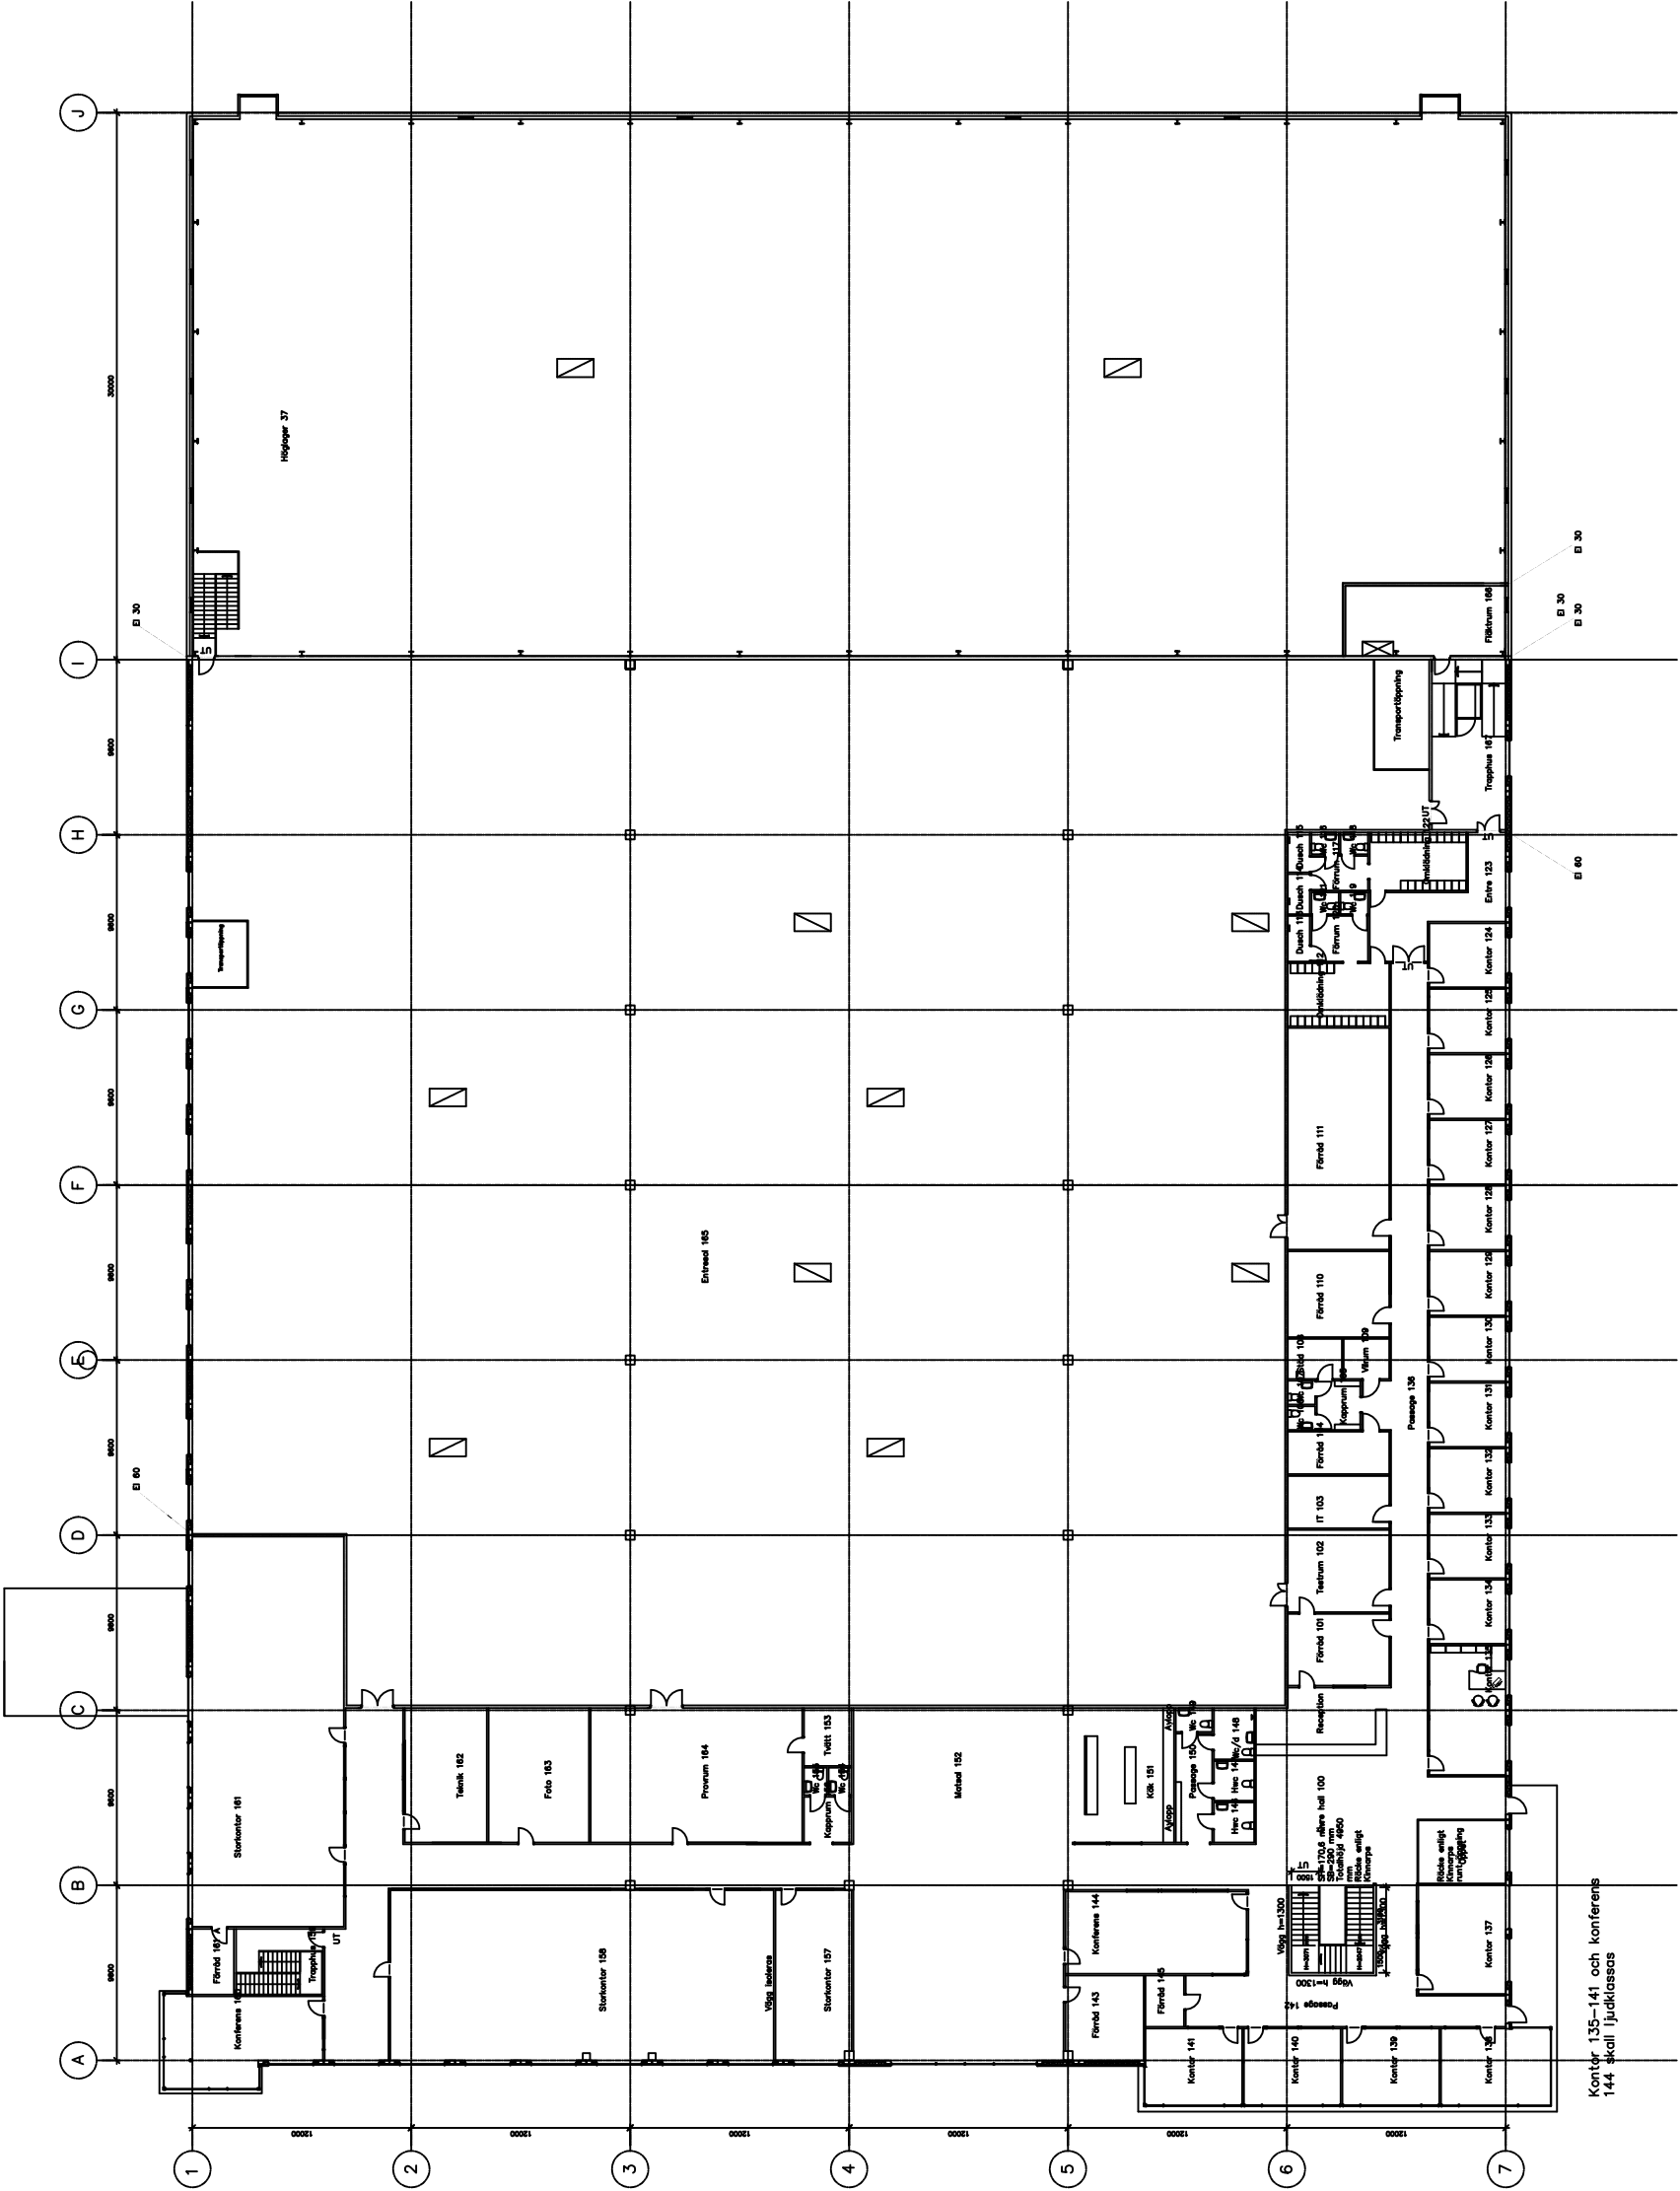

Plan 1 tr upp

BET	ANT	ÄNDRINGEN	ANSV	SKALA	DATUM
Relationshandling					
J&B Förvaltnings AB					
Box 413		Tel: 033-100 205			
503 12 Bords		Fax: 033-102 426			
UPPRING NR		RITAD AV		HANDLAGARE	
		Jan Lindberg			
DATUM		ANSVARIG			
2009-05-05					
Kv Telfern xx, Bords K					
Nybyggnad av lager					
Plan 1 tr upp					
Höök's Håstport AB					
OBJEKT NR		RITAD I DATUM		PROGRAM/RELEASE	
		AutoCAD LT 2004			
SKALA		NUMMER		I BET	
se linjal		A 10:02			