



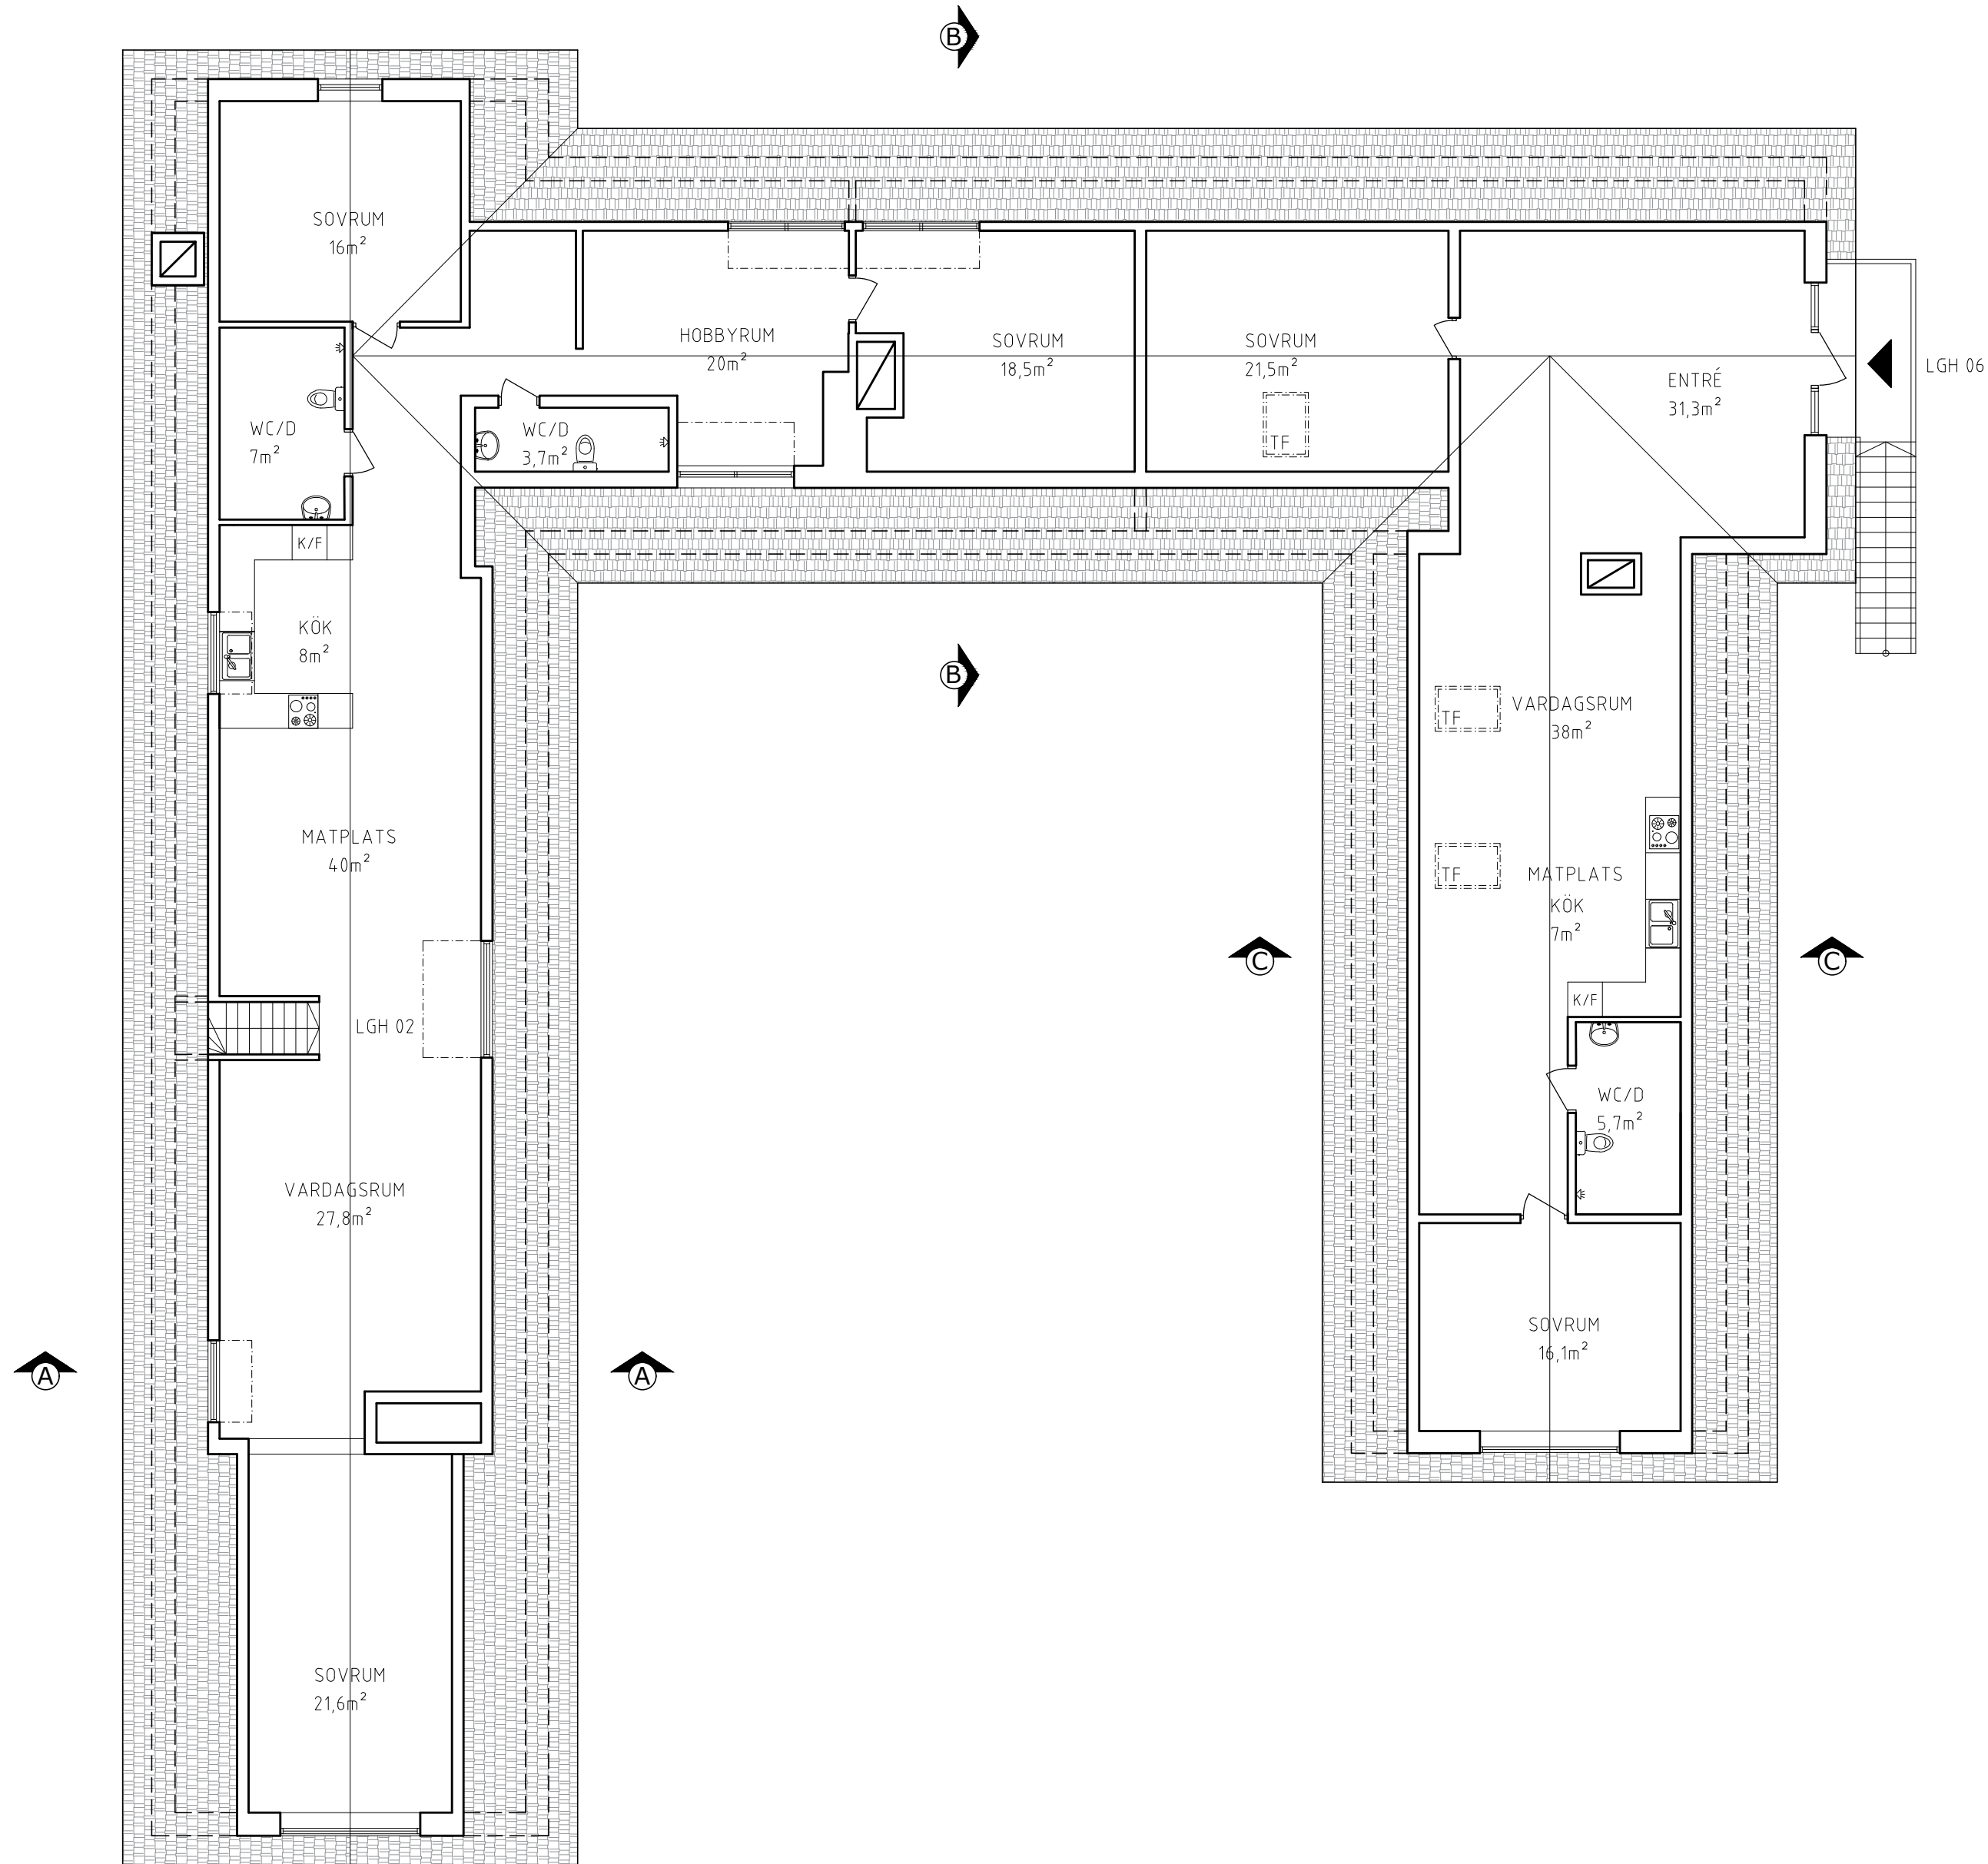

VINDSPLAN

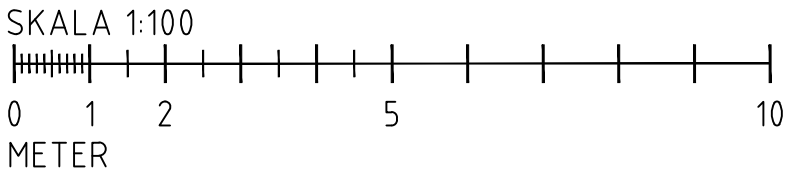

RELATIONSHANDLING	
OLOFSBÖ 1:43 FALKENBERG KOMMUN	
VINDSPLAN	
RITAD AV: AS	DATUM: 2021-03-26
SKALA A2 1:100	RITNING NR. 2