



FÖRKLARINGAR

MÅTT I MILLIMETER DÄR EJ ANNAT ANGES.

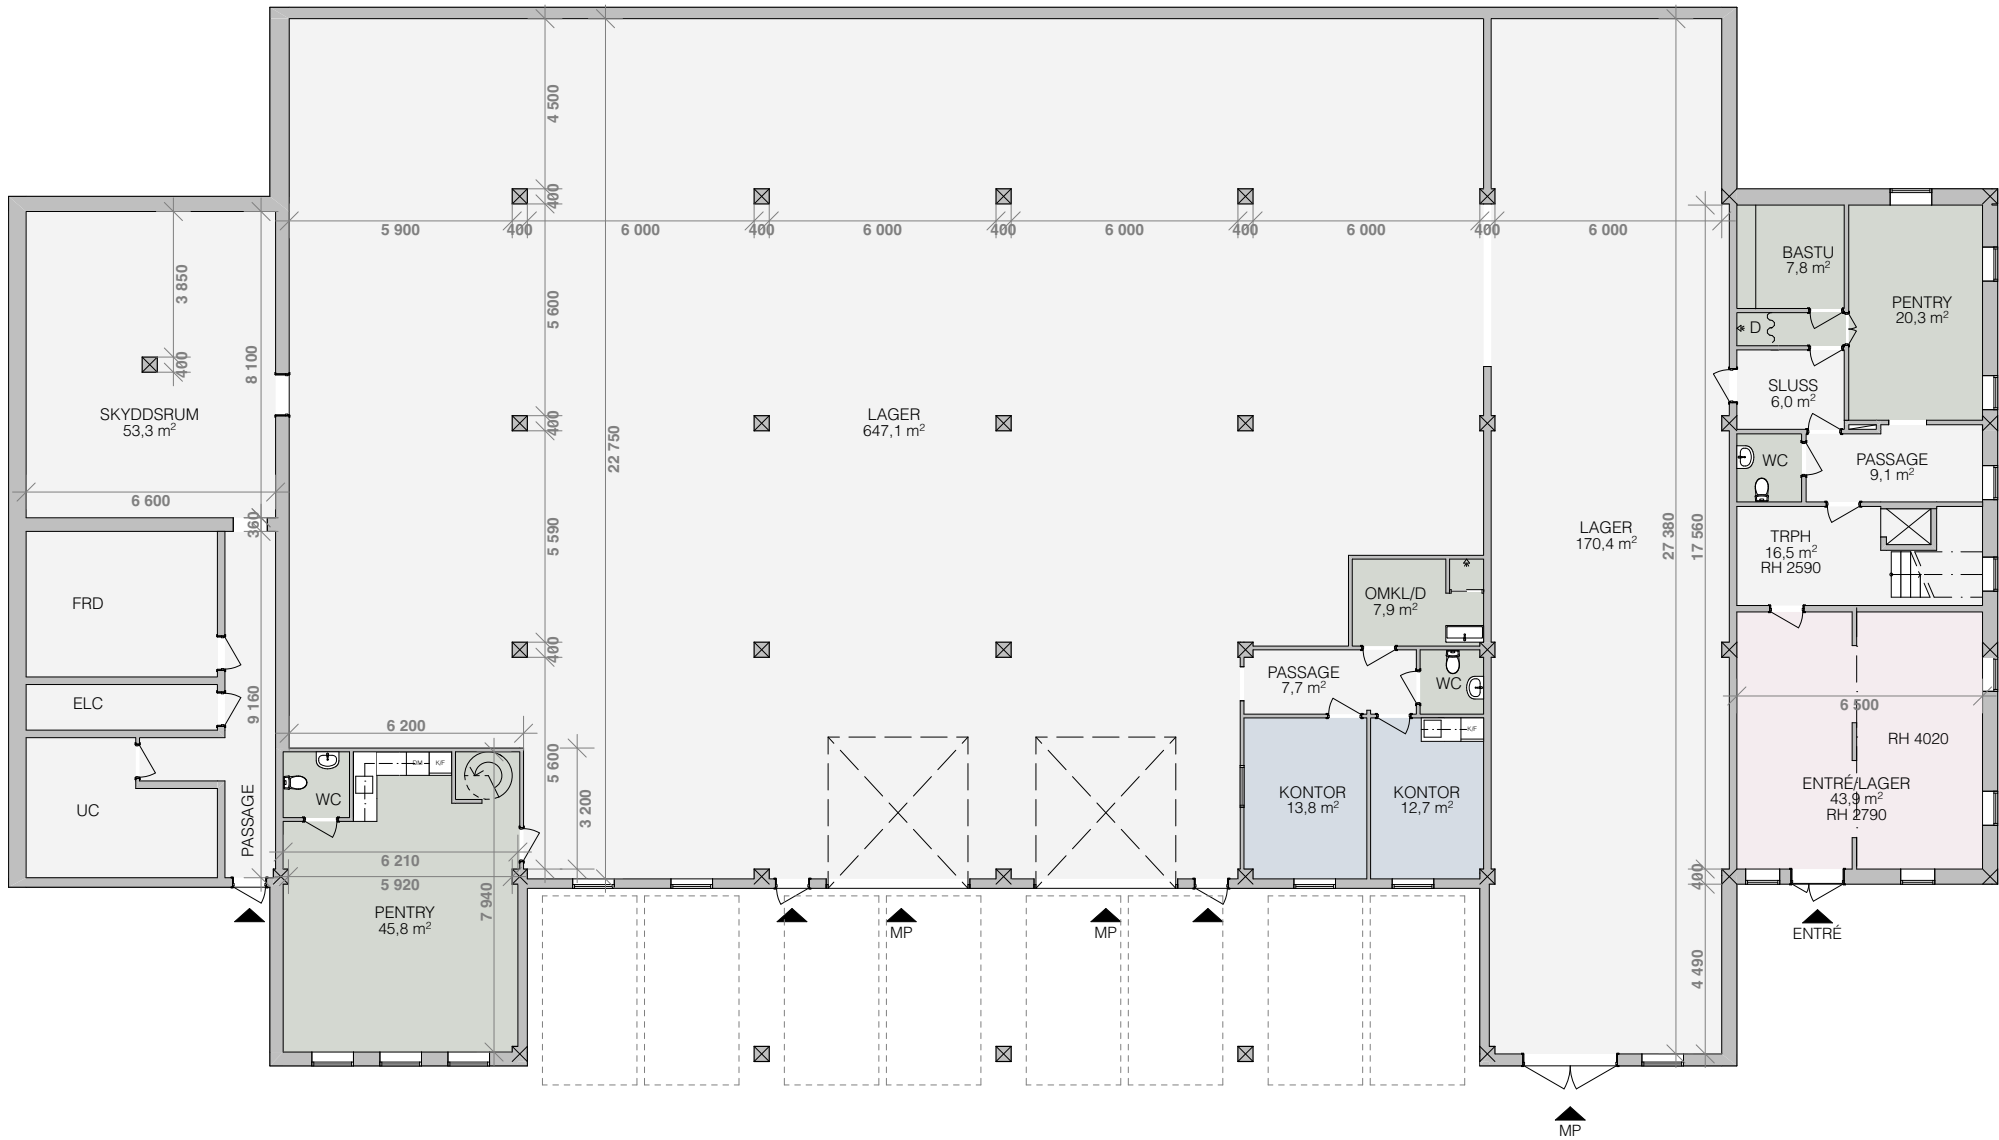

PLAN KV
1:200

SKALA 1:200

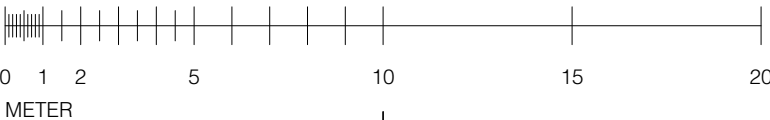

A		NY MÄTTAGNING	2024-11-15	SHI
BET	ANT	ÄNDRINGEN AVSER	DATUM	SIGN

RELATIONSHANDLING

KAZANTZIDOU / MITRA
ARKITEKTER

www.kamiark.se

UPPDRAG NR	RITAD AV	HANDLÄGGARE
DATUM	ANSVARIG	
2024-09-09	MARIA-THERÈSE KAZANTZIDOU	

VERKSTADEN 9
MEKANIKERVÄGEN 10, TULLINGE
PLAN KV

SKALA	(A1)	NUMMER	BET
1:200	(A3)	A-01	A