



ny hyresgäst (122m²)

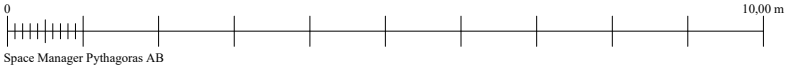

Space Manager Pythagoras AB

FÖRVALTNINGSHANDLING

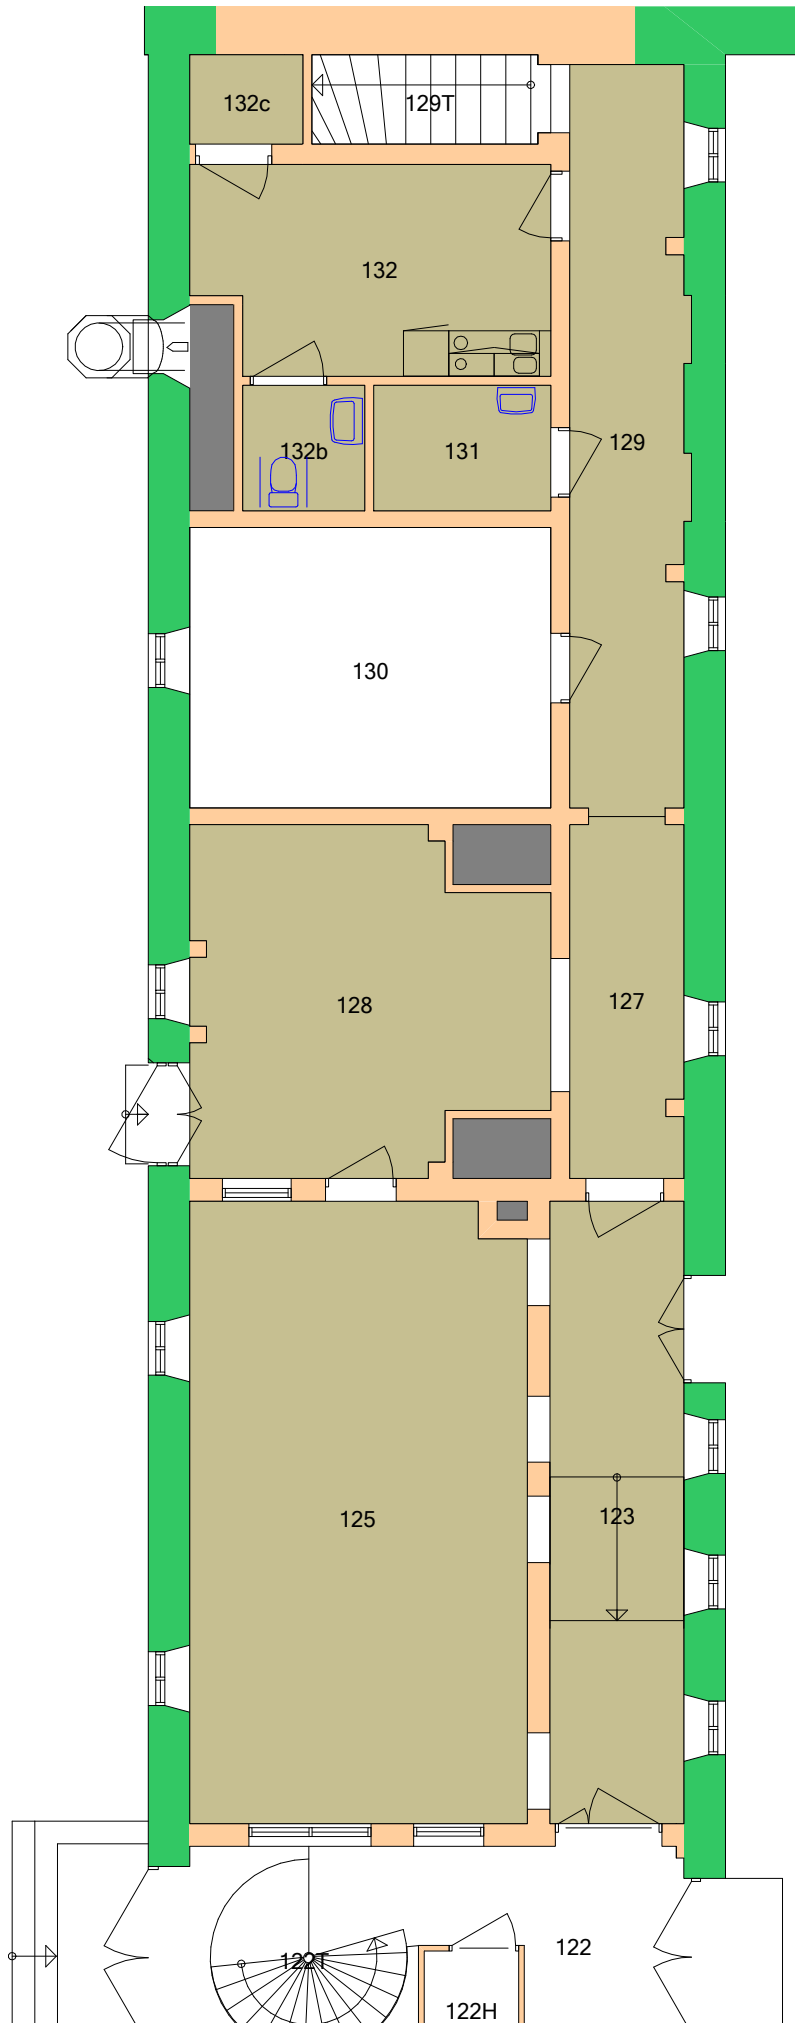

Prospekt-Vakant plan 01 obj 0024
HALMSTAD SLOTT
N001001
Slottsbyggnad
Plan: 01
Del: 1/1

Skala: 1:100	Datum: 2024-04-22	Relationsritningsdatum: 2012-10-31
-----------------	----------------------	---------------------------------------